



인수천 저면 확폭공사 변경(안)

| 번 | | 레 |
|-------|----|---|
| 우드데라스 | 블럭 | |
| 옹 | 벽 | |
| 중립식 | 옹벽 | |
| 기존 | 석축 | |

당초 복구

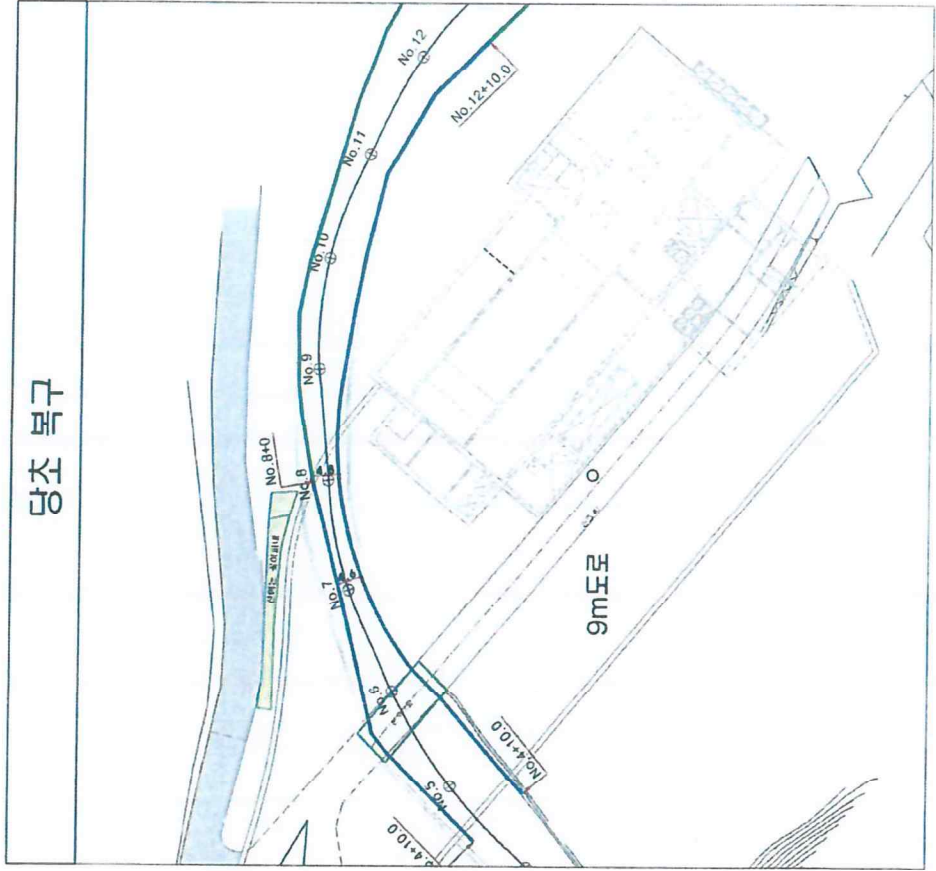

변경 계획안

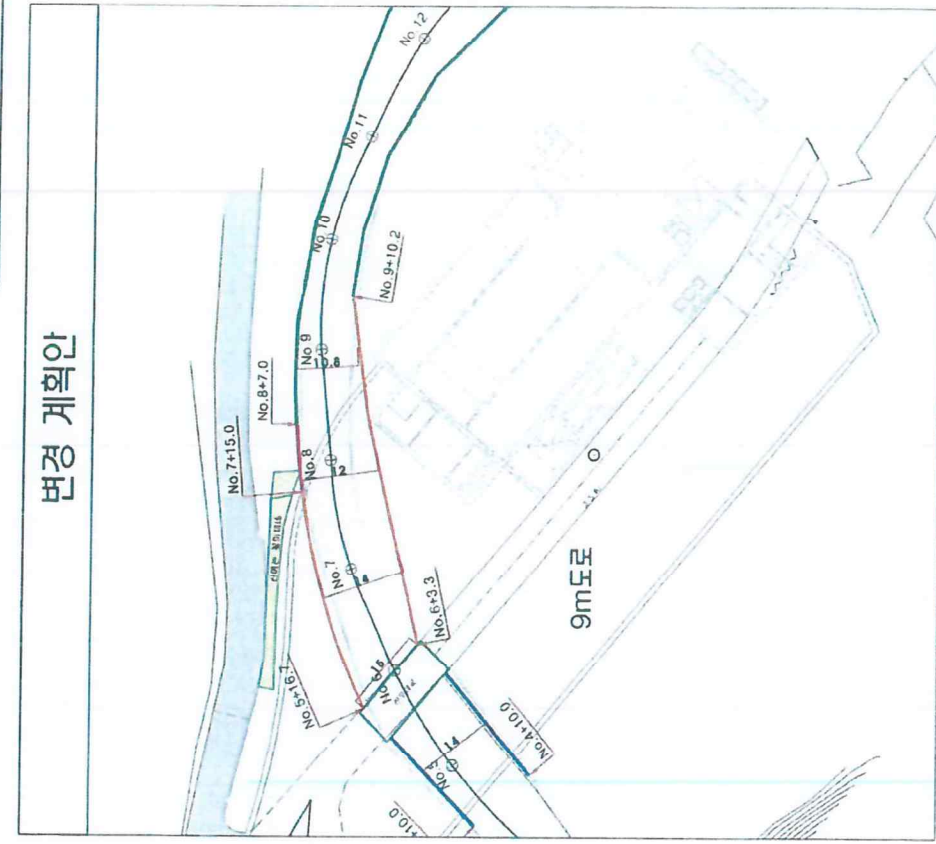

인수천 복구 횡단면도

| 구분 | 당초 복구 | 변경 계획안 |
|------|-------|--------|
| NO.6 | | |
| NO.7 | | |
| NO.8 | | |