


# 어린이 보호구역

## 현황 및 개선안도

시설명: 서울인왕초등학교 (서울시 서대문구 세무서길 33-9)

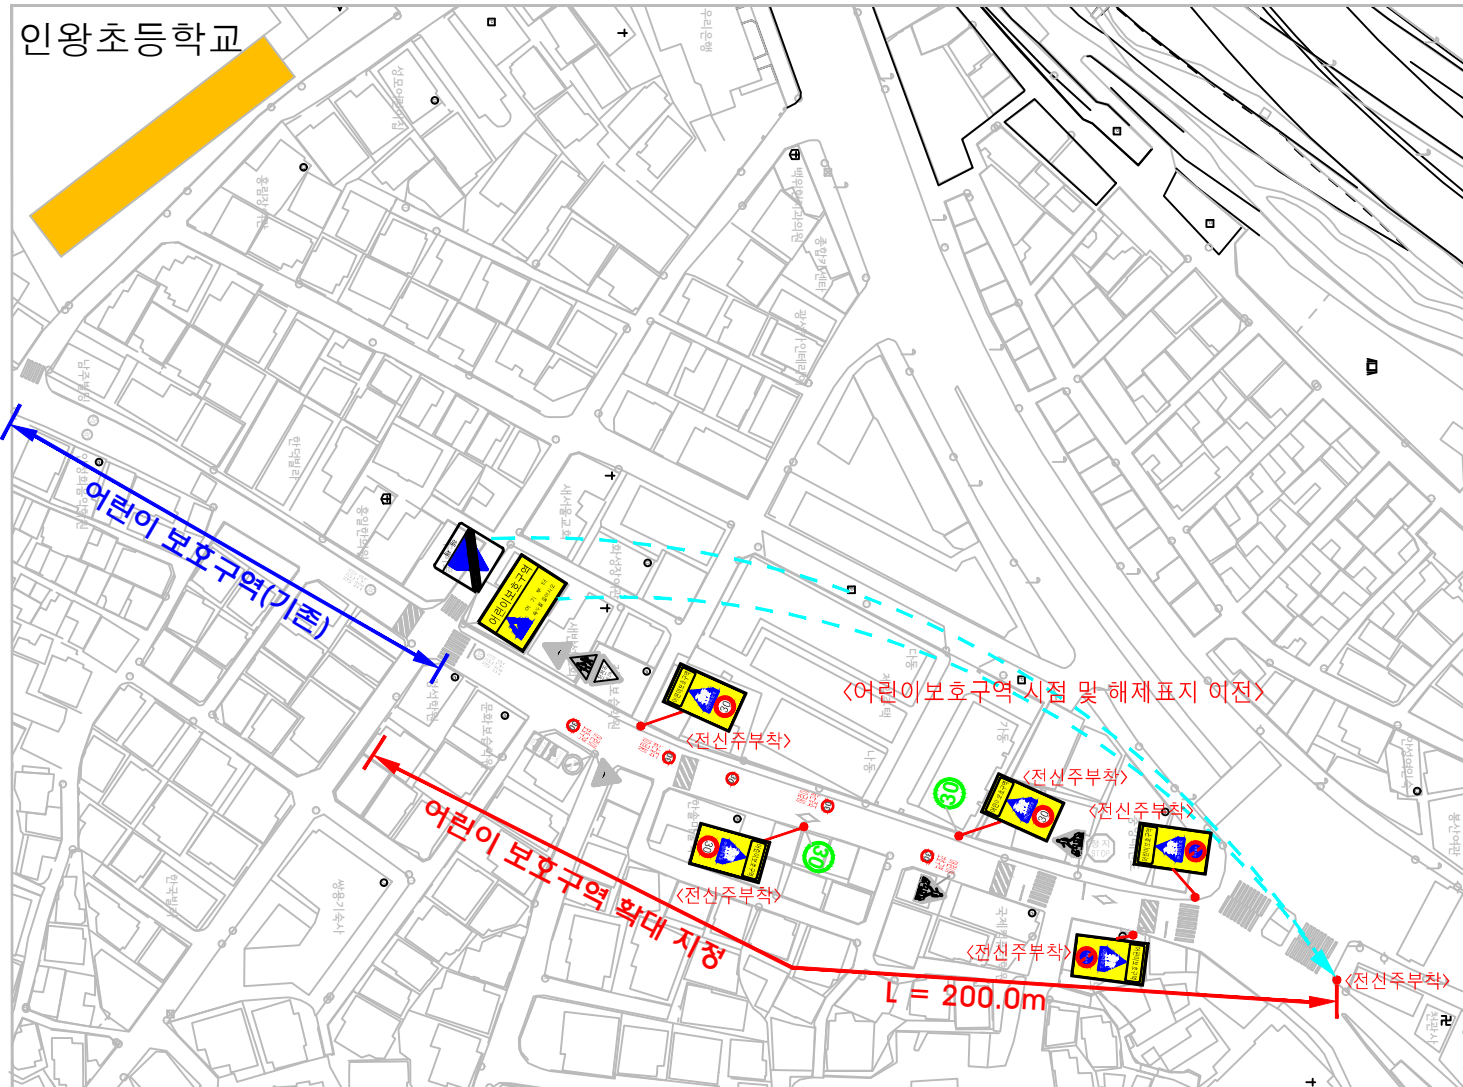

- 범례 -

구분: 현황 - 검정색, 신설 - 빨강색, 이전 - 하늘색, 제거 - 초록색

<324.402.415> 어린이보호구역 (30km/h)

<324.224> 어린이보호구역 (30km/h)

<324.226> 어린이보호구역 (30km/h)

<324.219> 어린이보호구역 (30km/h)

<224.427> (30km/h) 해제

<324.427> 어린이보호구역 (30km/h) 해제

<518> 어린이 보호구역 (30km/h)

구분	현황	단위	수량			
			신설	이전	제거	
안	경보등	개소				
	신호등	개소				
	소계	개				
	132	개				
	129	개				
	218	개				
	219	개				
	224	개				
	227	개				
	322	개				
	324	개				
	326	개				
표	327	개				
	403	개				
	418	개				
	427	개				
	428	개				
	429	개				
	<통합표지>					
	324	개				
	402	개				
	415	개				
	224	개				
	지	427	개			
324		개				
427		개				
218		개				
428		개				
219		개				
428		개				
324		개				
226		개				
324		개				
224		개				
노		소계	개			
	518	개				
	519	개				
	520	개				
	521	개				
	523	개				
	시	532	개			
		536-536-3	개			
		510-514	개			
		537-543	개			
		소계	개			
		과속방지턱	개			
이미지월프		개				
방호울타리		M				
보도		m <sup>2</sup>				