어 린 이 보 호 구 역
현황 및 개선안도

시설명	서울인왕초등학교 (서울시 서대문구 세무서길 33-9)

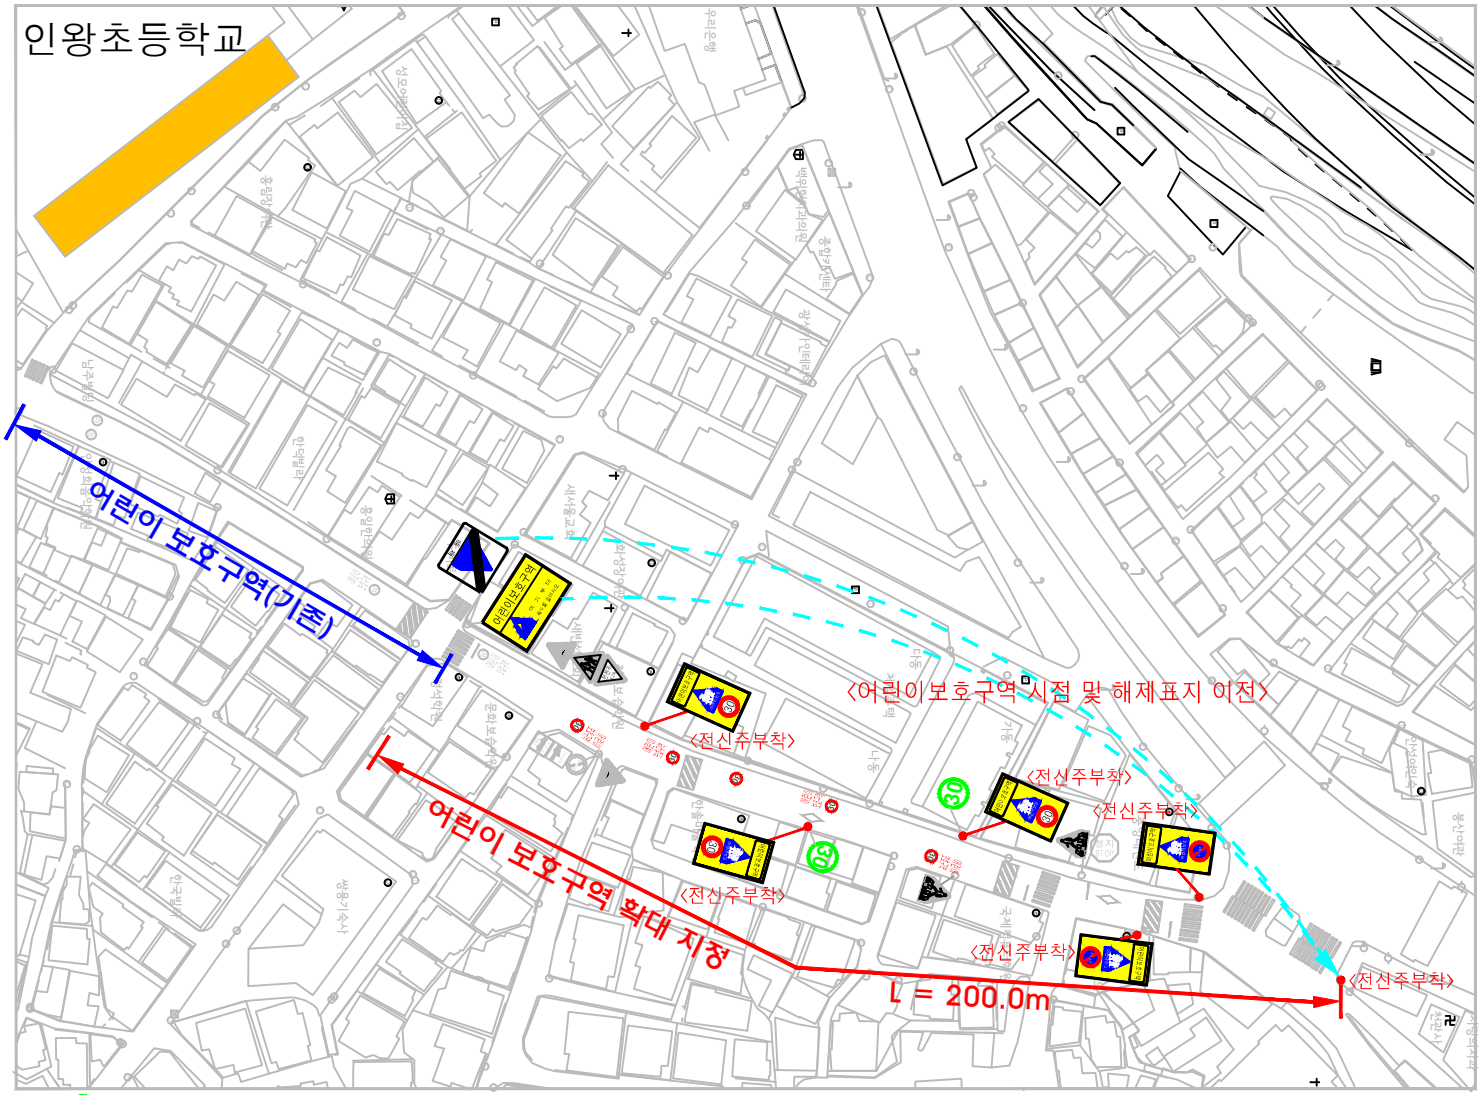

서대문구

- 범 례 -

구분	
현황	검정색
신설	빨강색
이전	하늘색
제거	초록색

안전표지 및 노면표시

<324.402.415>

<324.224>

<324.226>

<324.219>

<224.427>

<324.427>

<518>

<536>

구분	항 목	단위	수량 현황	수량 개선 신설	수량 개선 이전	수량 개선 제거
신호기	경보등	개소				
신호기	신호등	개소				
안전표지	소 계	개				
안전표지	132	개				
안전표지	129	개				
안전표지	218	개				
안전표지	219	개				
안전표지	224	개				
안전표지	227	개				
안전표지	322	개				
안전표지	324	개				
안전표지	326	개				
안전표지	327	개				
안전표지	403	개				
안전표지	418	개				
안전표지	427	개				
안전표지	428	개				
안전표지	429	개				
안전표지	<동합표지>					
안전표지	324 402 415	개				
안전표지	224 427	개				
안전표지	324 427	개				
안전표지	218 428	개				
안전표지	219 428	개				
안전표지	324 226	개				
안전표지	324 224	개				
노면표시	소 계	개				
노면표시	518	개				
노면표시	519	개				
노면표시	520	개				
노면표시	521	개				
노면표시	523	개				
노면표시	532	개				
노면표시	536-536-3	개				
노면표시	510-514	개				
노면표시	537-543	개				
	소 계	개				
	과속방지턱	개				
	이미지험프	개				
	방호울타리	M				
	보 도	㎡				

(현장조사일 : 2019년 06월)