


어린이보호구역

현황 및 개선안도



시설명	자양도담어린이집 (서울시 광진구 아차산로44가길 5)
-----	-------------------------------

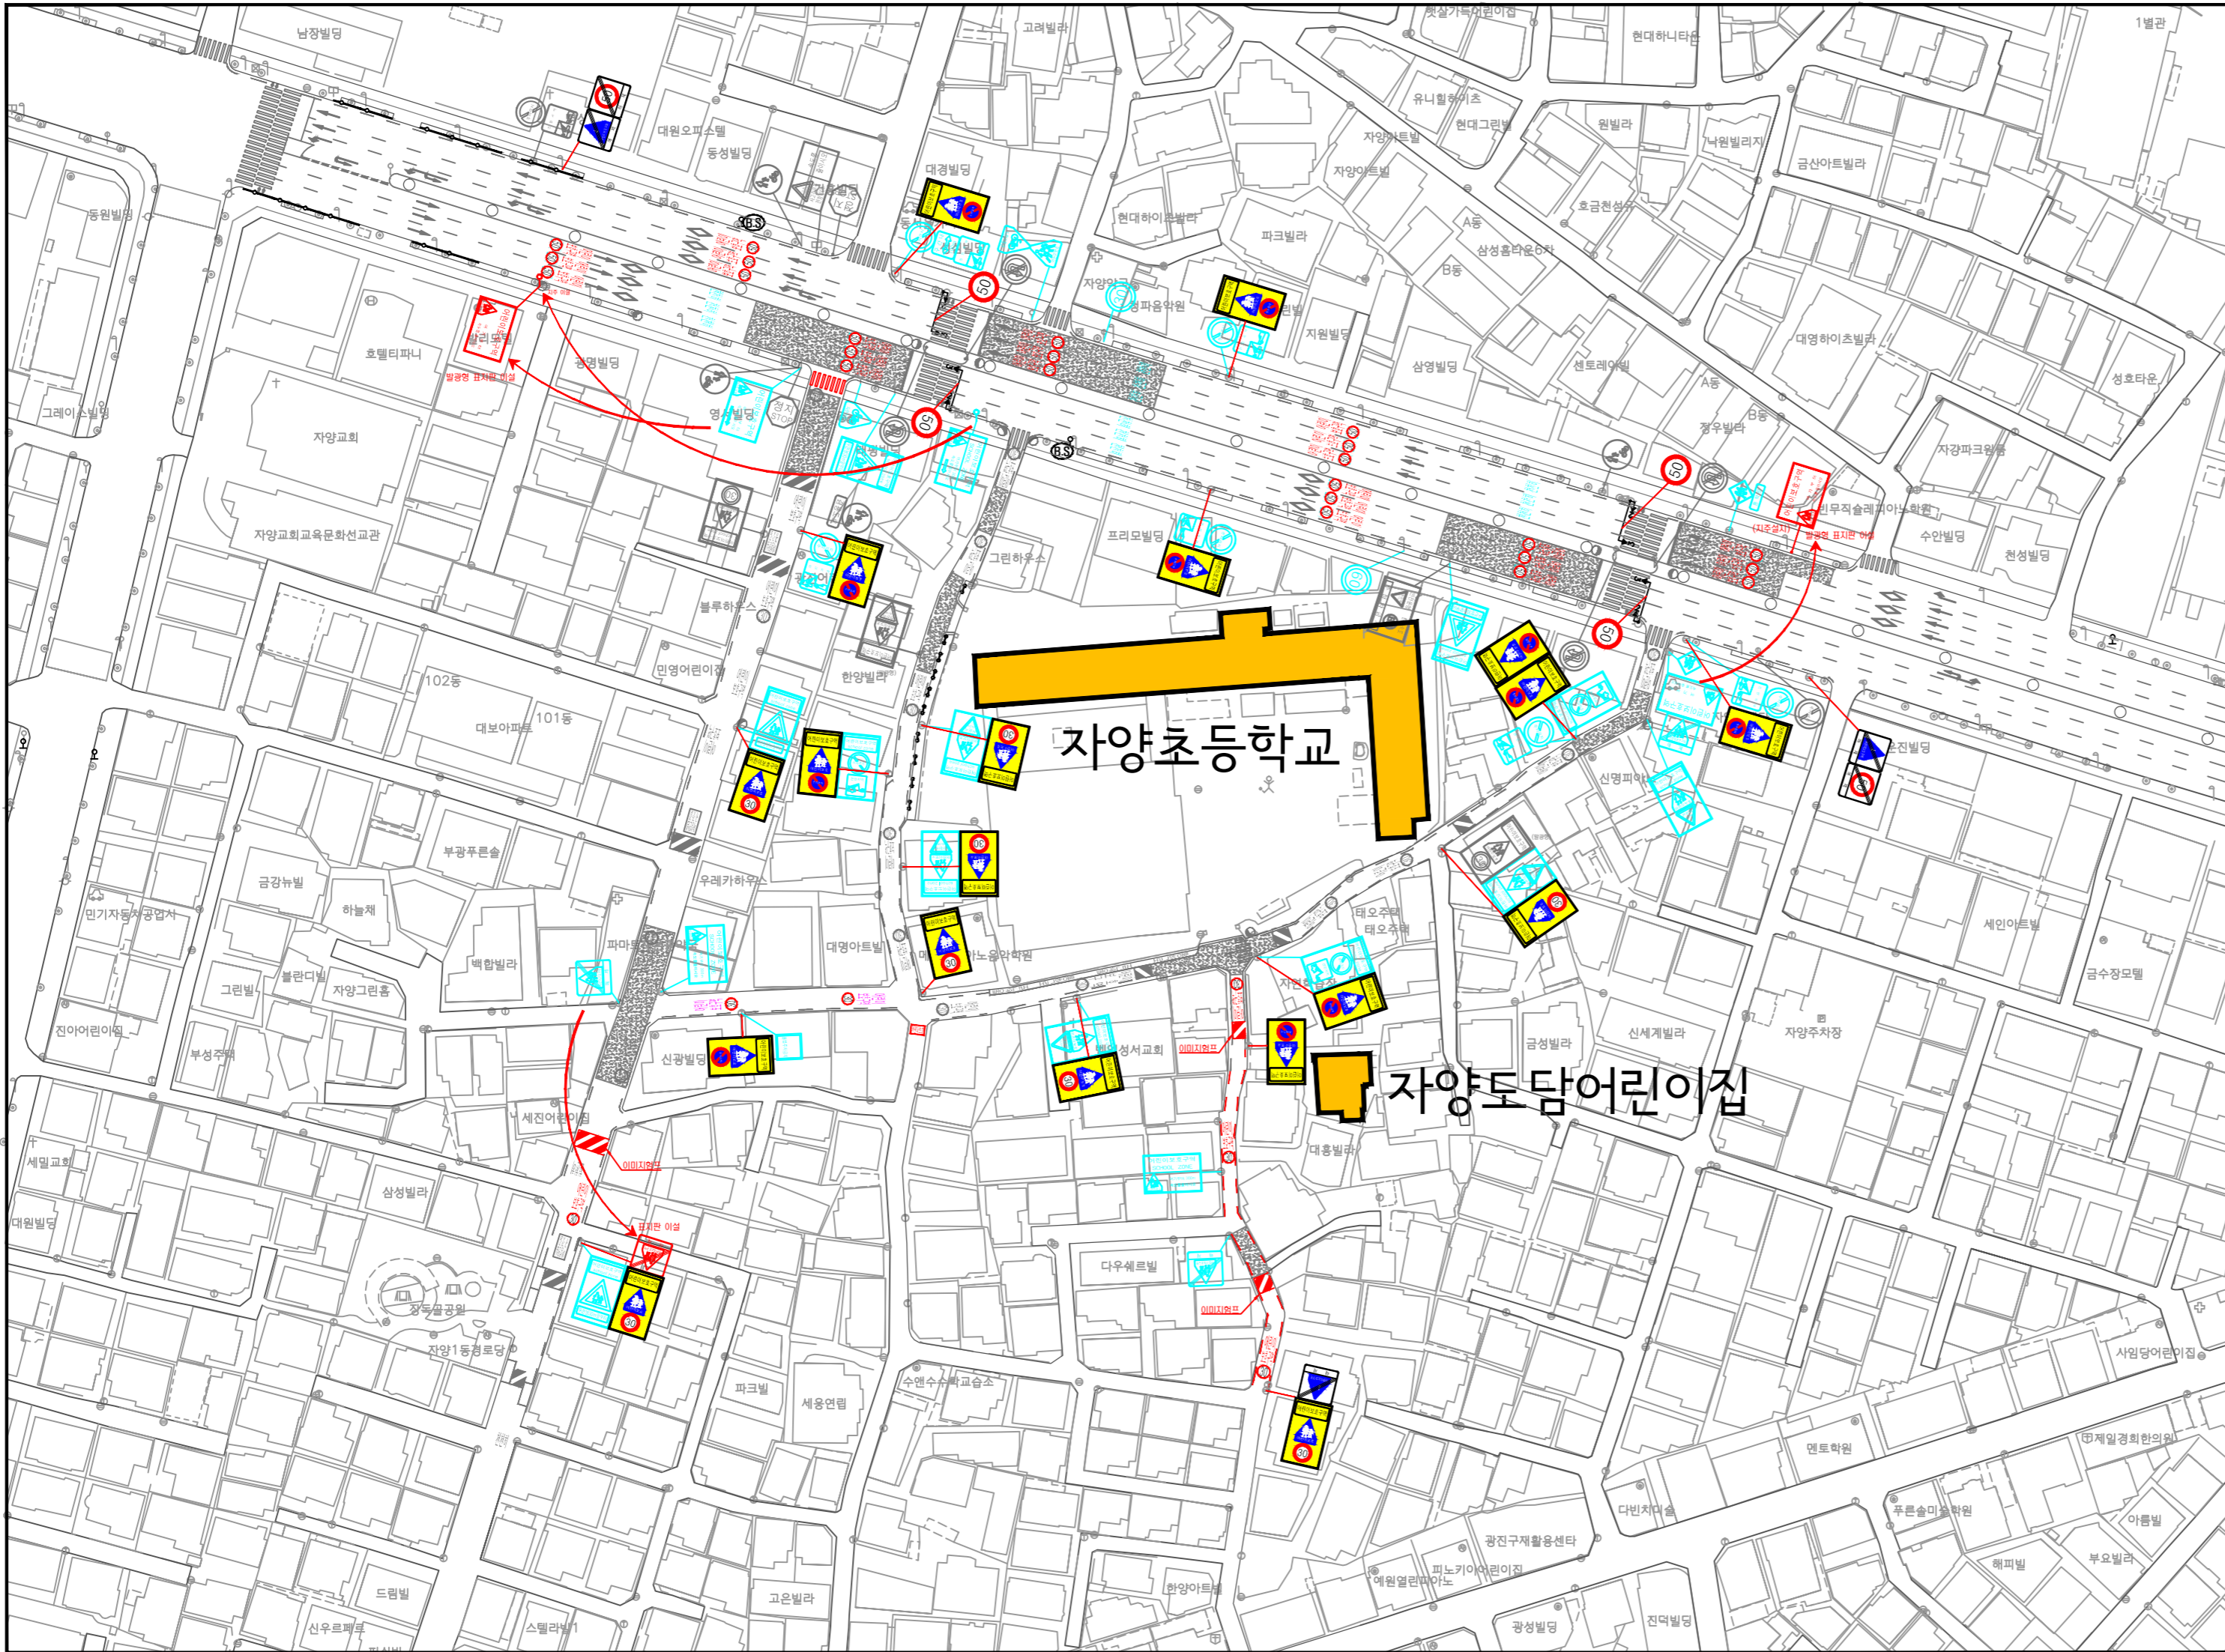

구분		항목	단위	수량			
				신설	재도색	제거	
신호기	현황 - 검정색	경보등	개소				
	신설 - 빨강색	신호등	개소				
안	재도색 - 분홍색	소계	개	31	-	41	
	제거 - 하늘색	214	개				
표	지	218	개				
		219	개			6	
		224	개	4		2	
		324	개			1	
		325	개			2	
		326	개				
		327	개				
		328	개				
		418	개			1	
		427	개				
표	지	428	개			6	
		429	개				
		기타	개			3	
		《통합표지》					
		324	개	2		5	
		402	개				
		415	개				
		224	개	2			
		427	개				
		324	개	4		3	
219	개	11					
219	개			3			
428	개						
324	개			5			
226	개						
324	개	8					
224	개						
133	개			4			
401	개						
소계	개	59	2	30			
518	개	30					
519	개			30			
520	개						
521	개						
523	개						
532	개	1					
536~536-3	개	28	2				
515	m	143					
537~543	개						
소계	개	4					
과속방지턱	개						
이미지함프	개	3					
방호울타리	m						
유사노면표시	개	1					

