


작업지시 2차 도림고가 평면도

ID - 도림고가 작업위치도

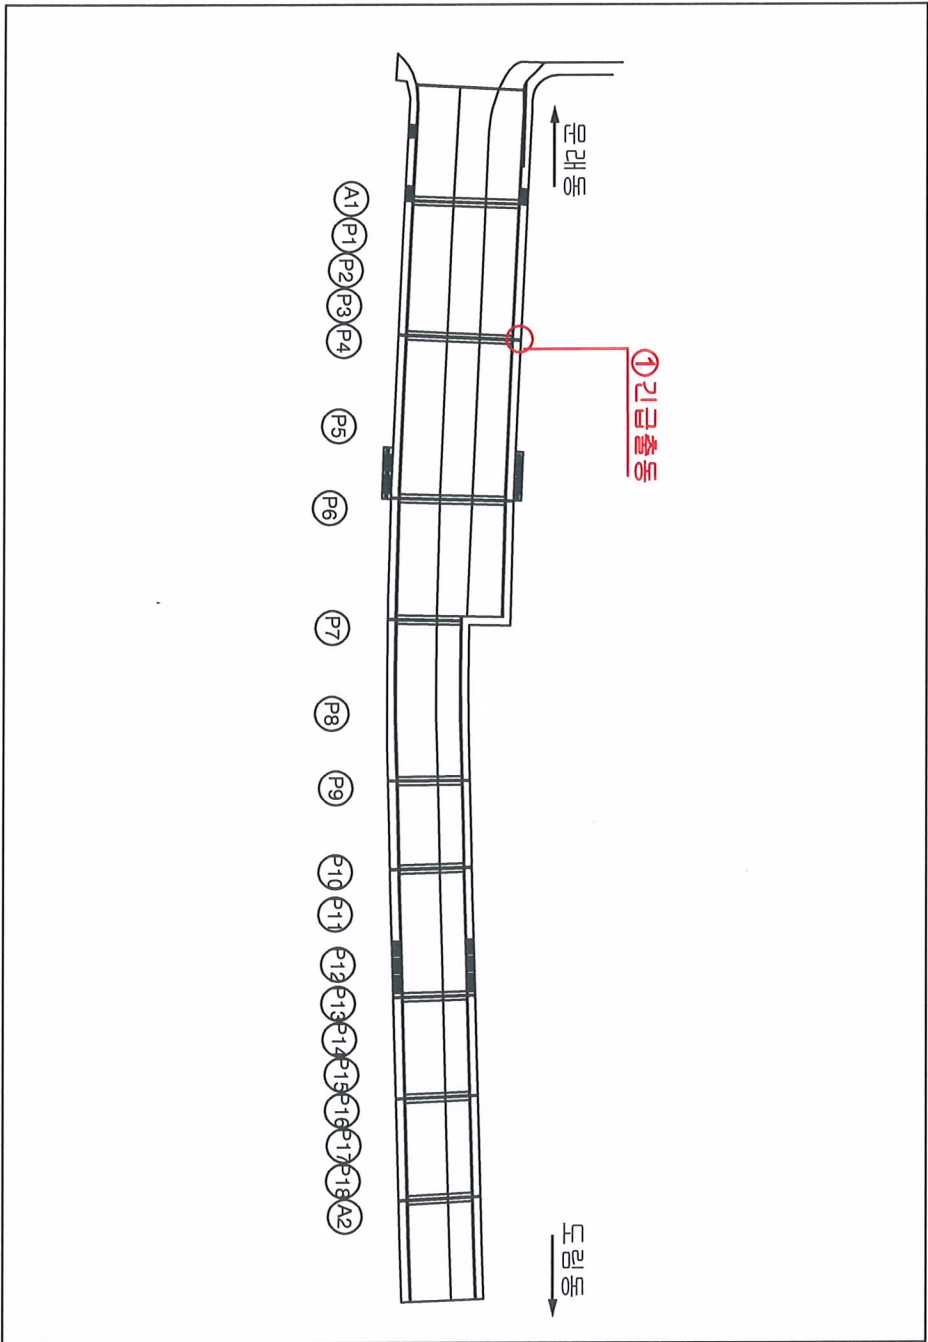

집계표									
연번	위치	보수내용	길이	가로	세로	수량	단위	개소	비고
1	P4	인근출동(반드레일보수)	-	-	-	-	-	1	

서울특별시 남부도로사업소 주식회사 홍서이엔씨	사업명	2018년 도로시설물 일상유지보수공사(일반교량-교각)가방부				위치정보			작업지시 2차 도림고가 평면도
	시원/공구	도림고가				축척	NONE		
건설분야	시설물유지보수	건설단계				도면번호	2차 - 01		도면명 도림고가 평면도
개정번호	1	2015.04.28	날짜			작성지	검토지		승인자 확인자
개칭내용	개칭내용				작성지	검토지		확인자	