


1. 금당약국 교차로




공사구간 광진구 자양동 쪽섬로 631 금당약국교차로



2.프라임병원~영동대교북단

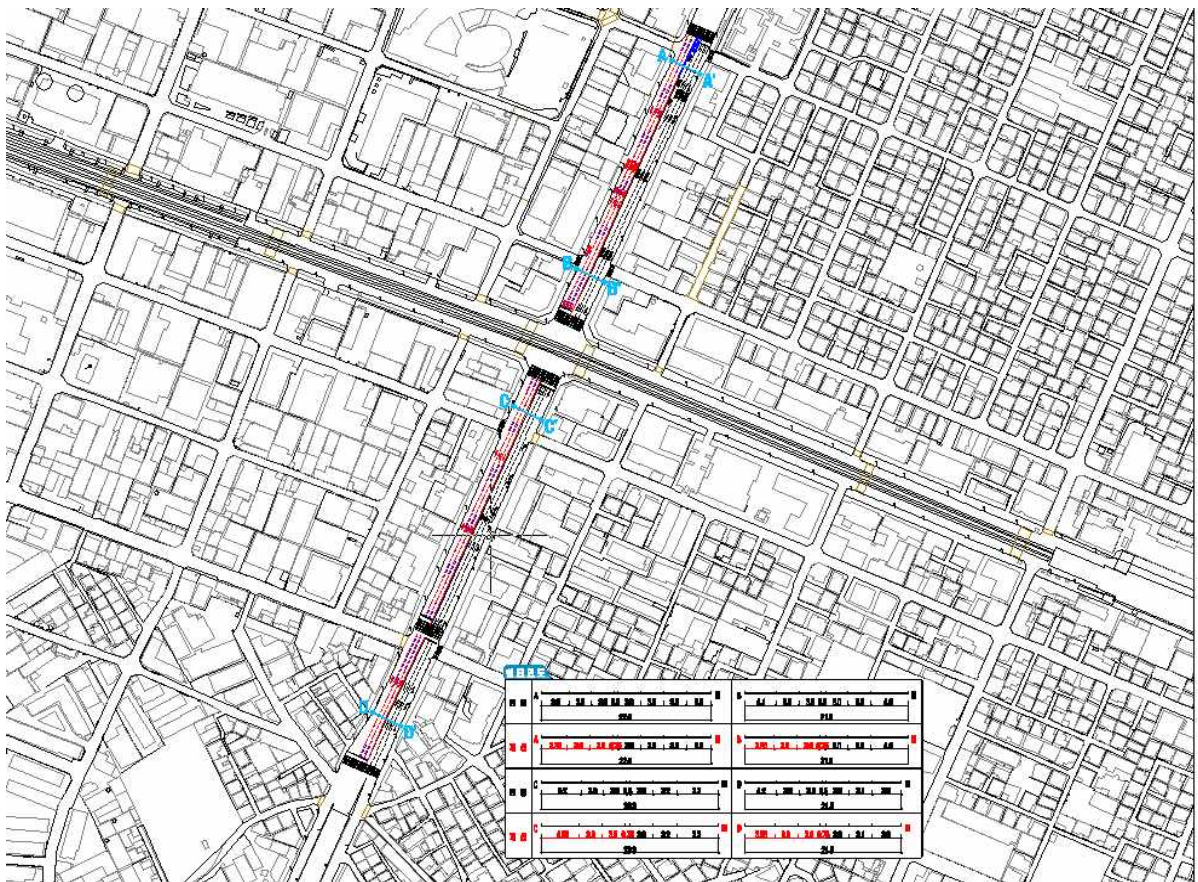

3.성바오로교차로R

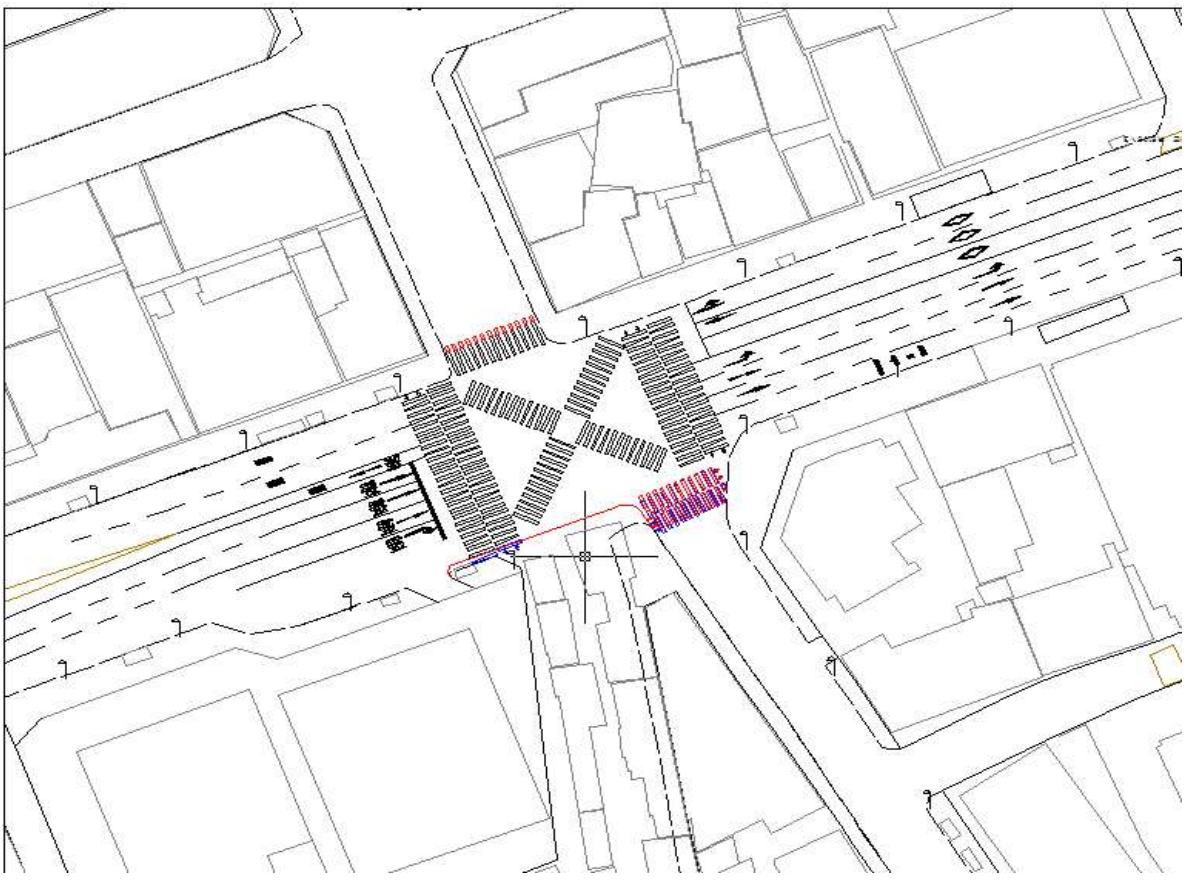

4.왕십리역R 주변

