



# 상계역 한글비석로22길 주변 교통처리계획도

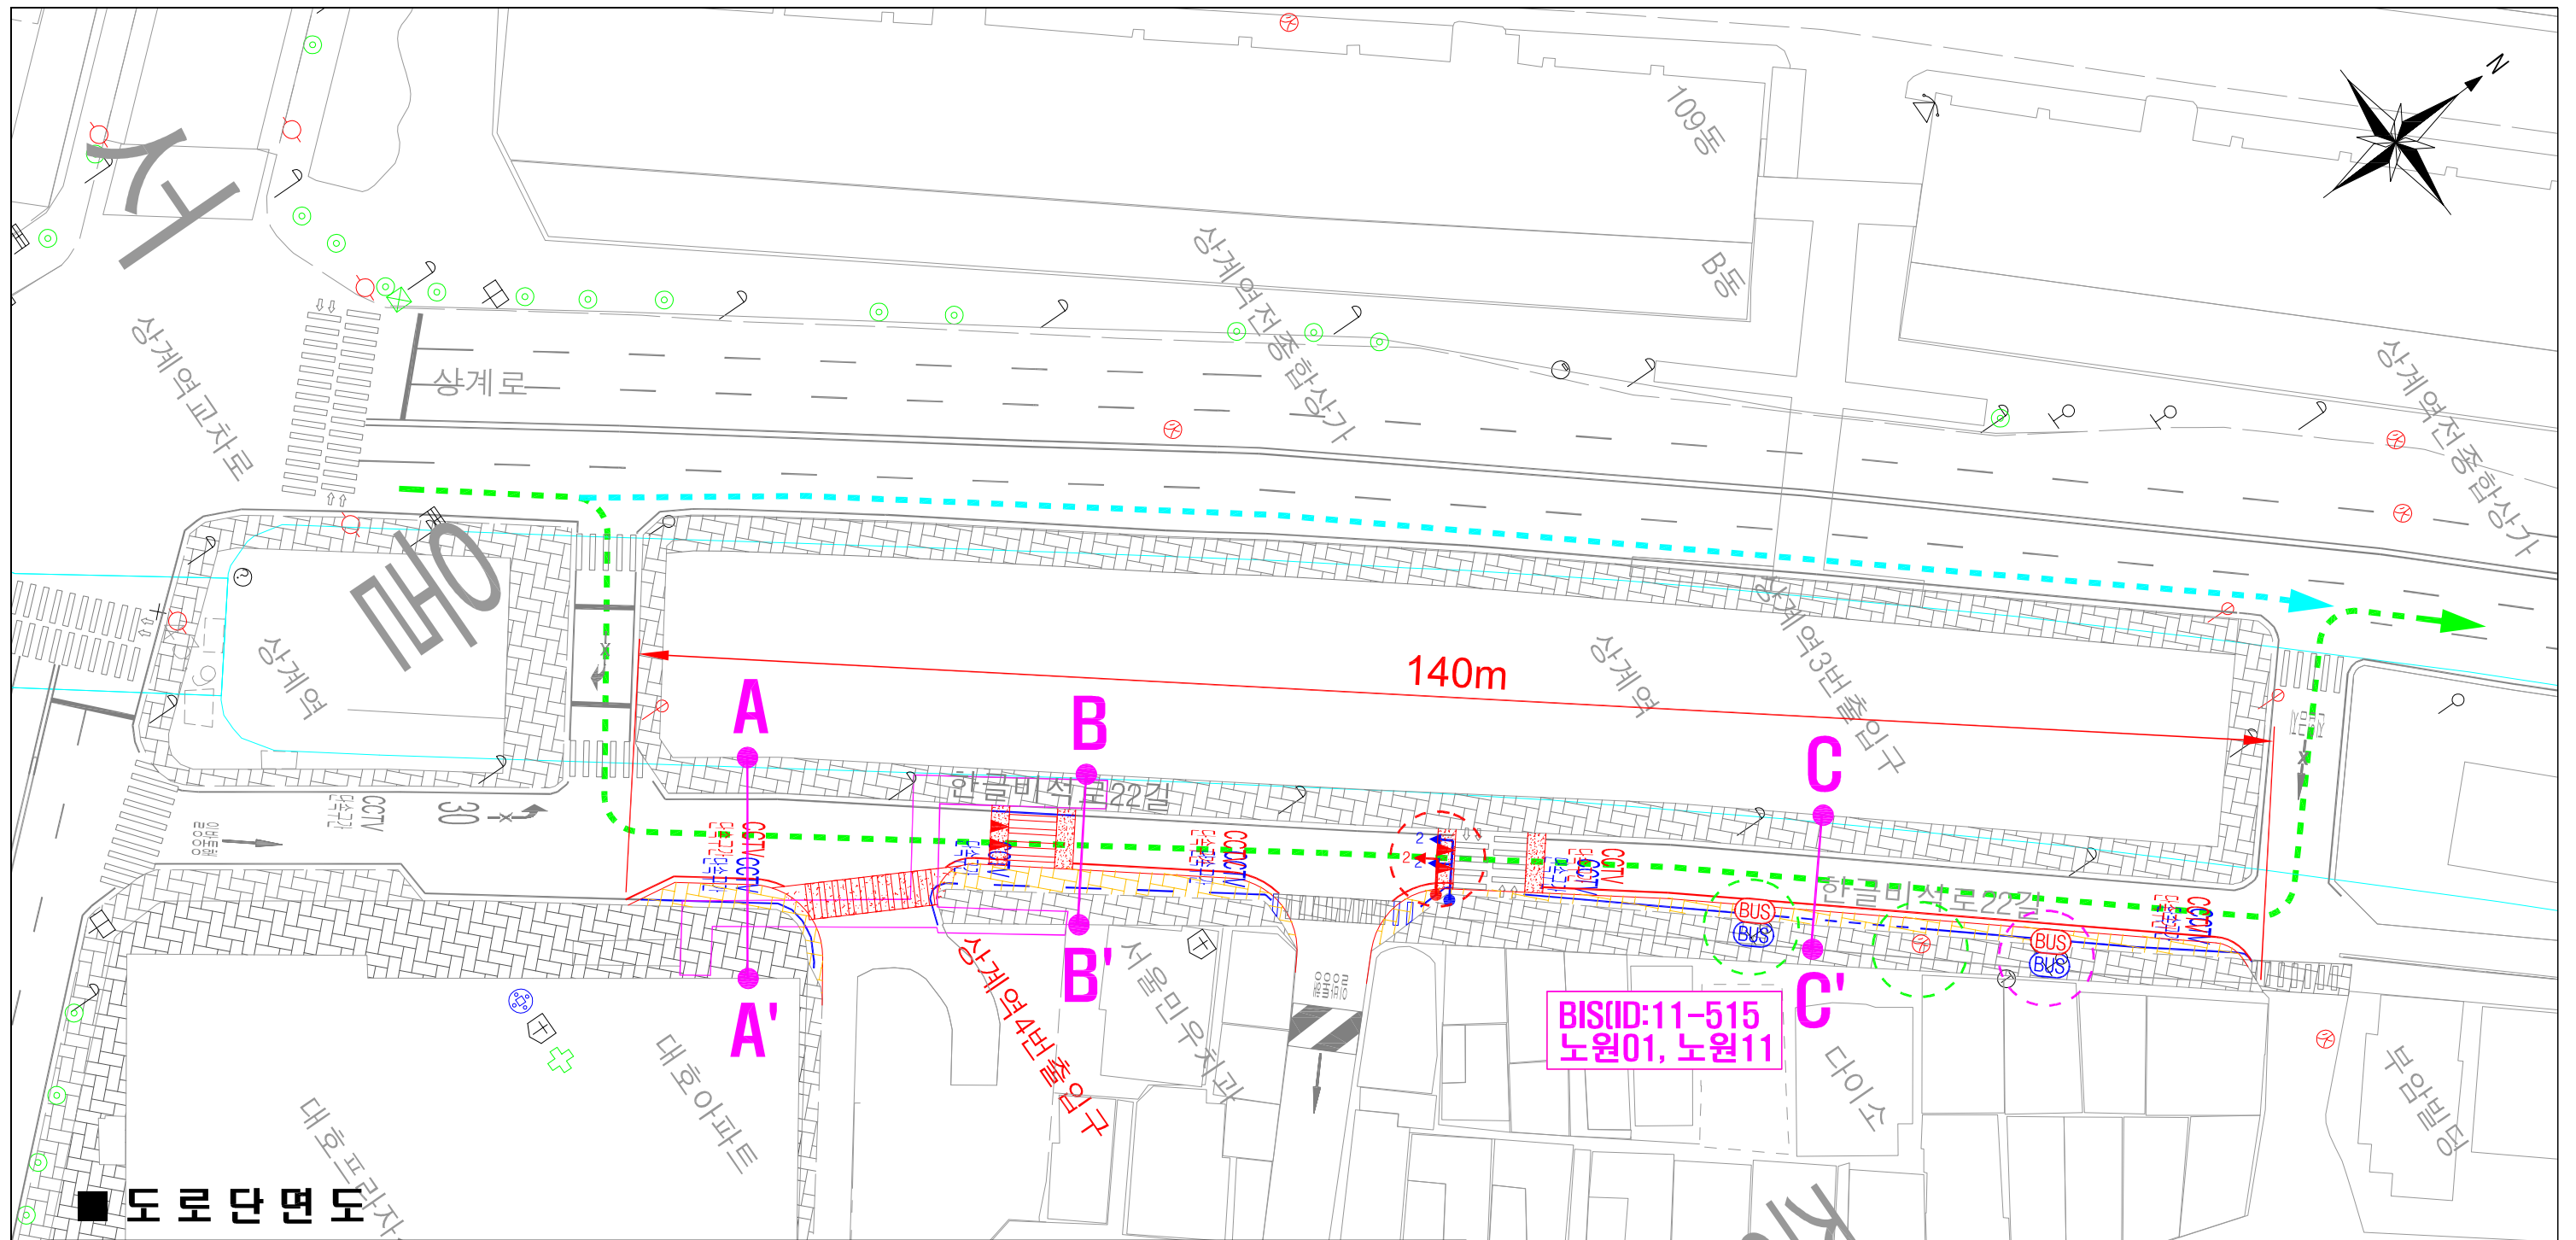

도로 단면도

구분	A	B	C
당초			
변경			

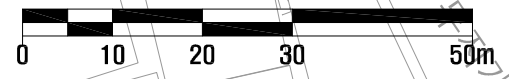

범례	
구분	내용
흑색	현황 교통안전시설
적색	신설 교통안전시설
청색	제거 교통안전시설

