

유한회사 연 일 종 합 조 경

05398 / 서울 강동구 올림픽로48길 32(성내동,남광빌딩B) /TEL:(02)447-2403 /FAX:(02)463-2483

문서번호 20 - 12-1

시행일자 2020. 02. 25.

수 신 서울특별시 도시기반시설본부

참 조

선 결		지 시
접	일자 시각	
수	번호	
처 리 과		
담당자		

제 목 「돈의문 박물관마을 수직정원 조성공사」 정기점검 조치 결과보고 제출의 건

1. 귀 본부의 무궁한 발전을 기원합니다.
2. “돈의문 박물관마을 수직정원 조성공사” 와 관련입니다.
3. 상기 공사와 관련하여 첨부와 같이 정기점검 조치 결과보고를 제출하오니 검토하여 주시기 바랍니다.

첨부 1. 정기점검 조치 결과보고 1부. 끝.

주 소 : 서울 강동구 올림픽로48길 32(성내동,남광빌딩B)

상 호 : (유) 연 일 종 합 조 경

대표이사 : 성 문 정



정기(기동정검) 점검 조치 결과보고

(돈의문 박물관마을 수직정원 조성공사)

*조치] : 2020.02.24.(월)

*조치결과

1.기타 안전관리(방재시설부)

- one_pmis시스템

2.기타 안전관리(방재시설부)

- 별첨 : 안전점검 결과에 대한 설계사의 의견

3.전도재해 예방(방재시설부)

별첨 : 가설鬟스 확충안

- 자재 적재공간 확보를 통한 해결

안전점검 결과에 대한 설계사의 의견

- 기존 조적조 외벽 내부 빈공간의 목재처리 방안
 - 목재 제거 시, 작업 과정에서 기존 벽체에 구조적 부담이 증가할 것으로 판단되므로, 작업 가능한 부위에 대하여 몰탈채움으로 보강하는 방안을 제안합니다.
 - 본 제안은 감리사와 협의 후 시행 바랍니다.

2020.02.24. (주)코어건축사사무소



가설휀스 확충안


- 돈의문 박물관마을 수직정원 조성사업 -

1. H2~3동 박물관마을 통행로 부분 가설휀스 확충의 건

- 자재 적재 공간 확보
- 추후 시스템 비계 설치시 공간 확보
- 작업자 작업 공간 확보
- 보행자 안전 확보

첨부 사진 (예상도)

1. 도면 표시(빨간 선) - 가설휀스 설치 구역

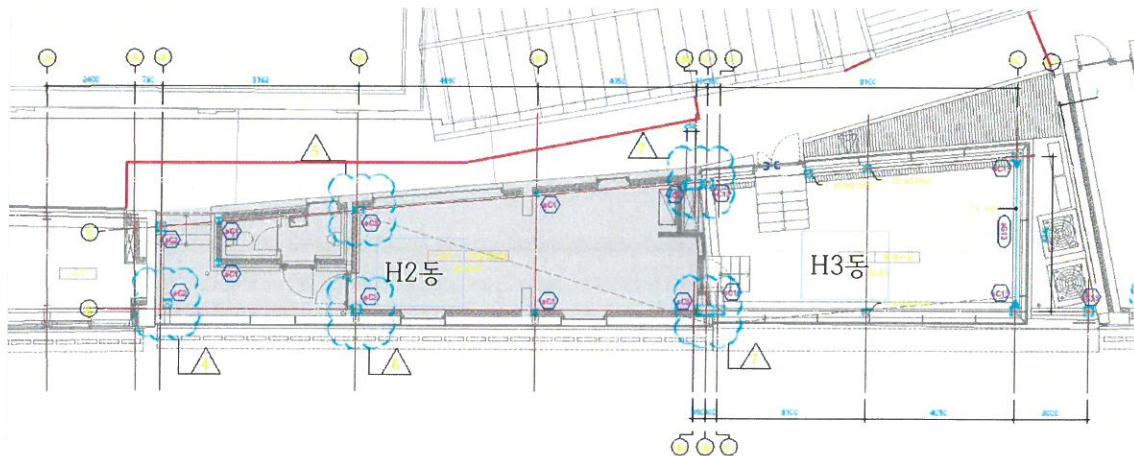

2. 도면 표시 - 작업 공간 확보 모습

