


어린이보호구역

현황 및 개선안도

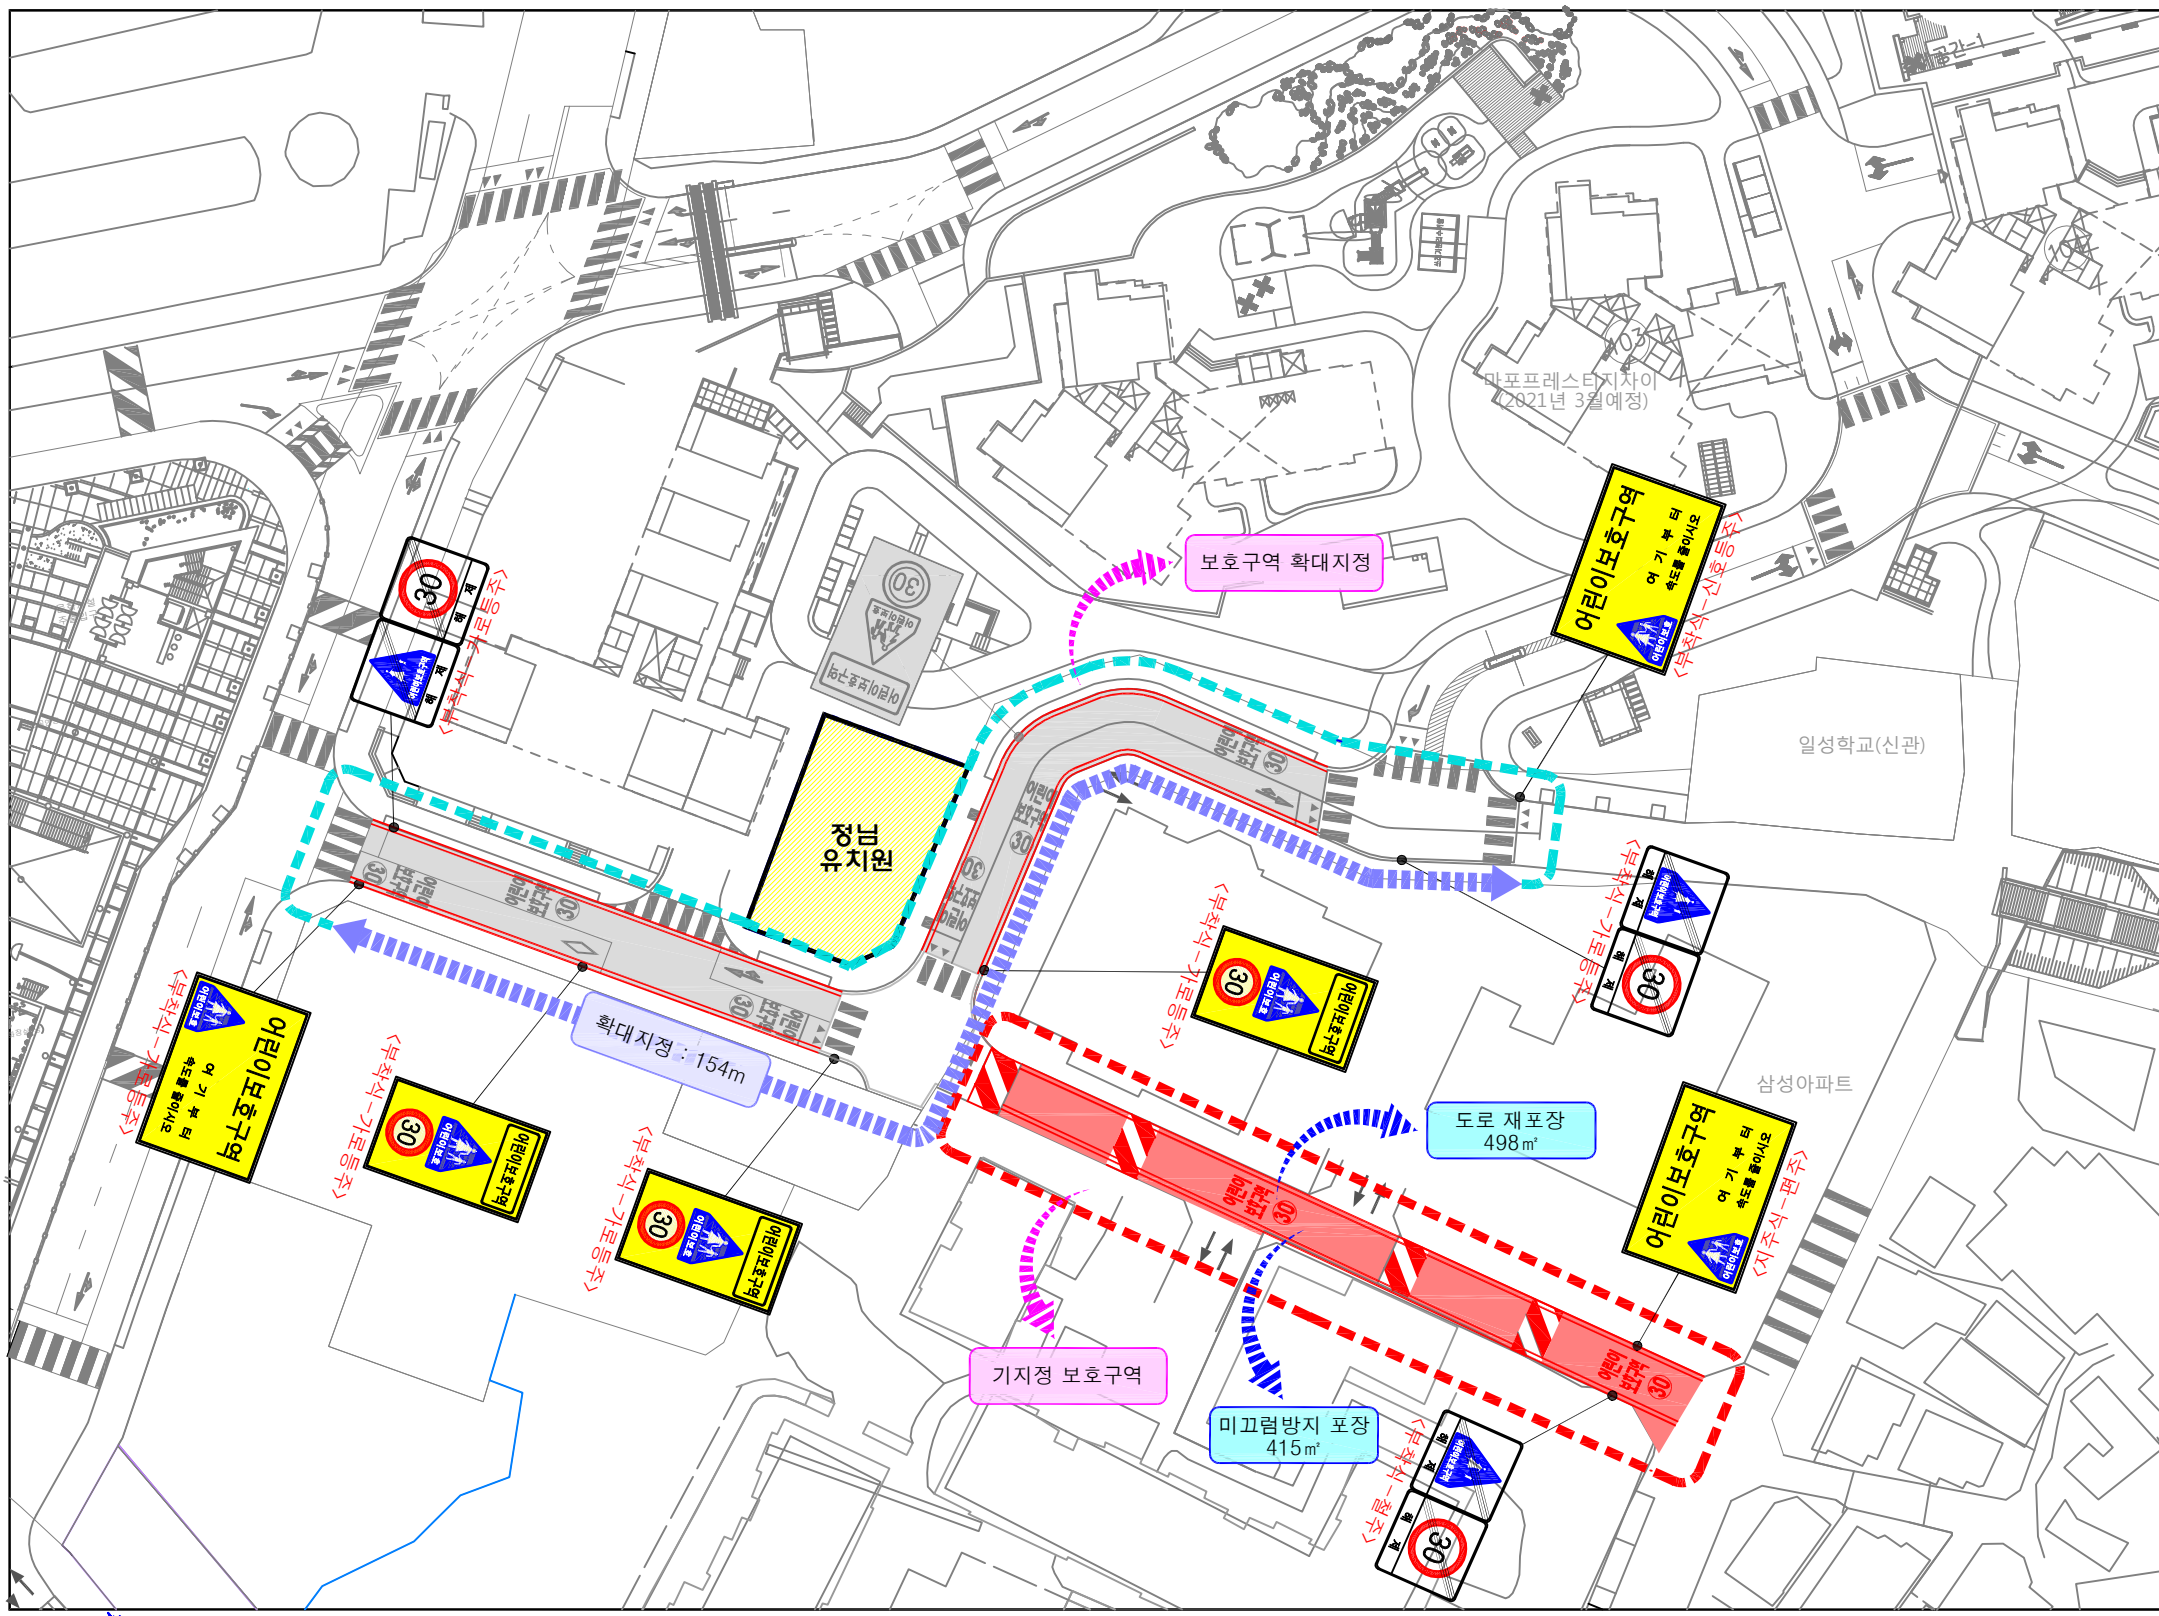

시설명: 정남유치원 (서울시 마포구 백범로25길 99-12)



- 범례 -		구분	항목	단위	현황	수량		
현황 - 검정색	신설					교체	제거	
신설 - 빨강색	신호등	신호등	개소	개소				
교체 - 하늘색	신호등	신호등	개소	개소				
제거 - 초록색	신호등	신호등	개소	개소				
	소계	개			-		-	
	132	개						
	211	개						
	213	개						
	219	개						
	224	개						
	227	개						
	322	개						
	324	개						
	326	개						
	327	개						
	403	개						
	418	개						
	427	개						
	428	개						
	429	개						
	<통합표지>							
	324	개				3		
	402	개						
	415	개						
	224	개				3		
	427	개						
	324	개				3		
	427	개						
	218	개						
	428, 403	개						
	219	개						
	428	개						
	324	개						
	226	개						
	324	개				3		
	224	개						
	소계	개						
	518	개				2		
	519	개						
	520	개						
	521	개						
	536	개				2		
	537	개						
	536-536-3	개						
	516-2	m				380		
	537-543	개						
	소계	개						
	과속방지턱	개				4		
	도로재포장	m ²				498		
	미끄럼방지	m ²				415		
	보도	m ²						

(현장조사일 : 2019년 05월)