
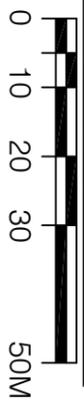


정오유치원 어린이보호구역 지정해제

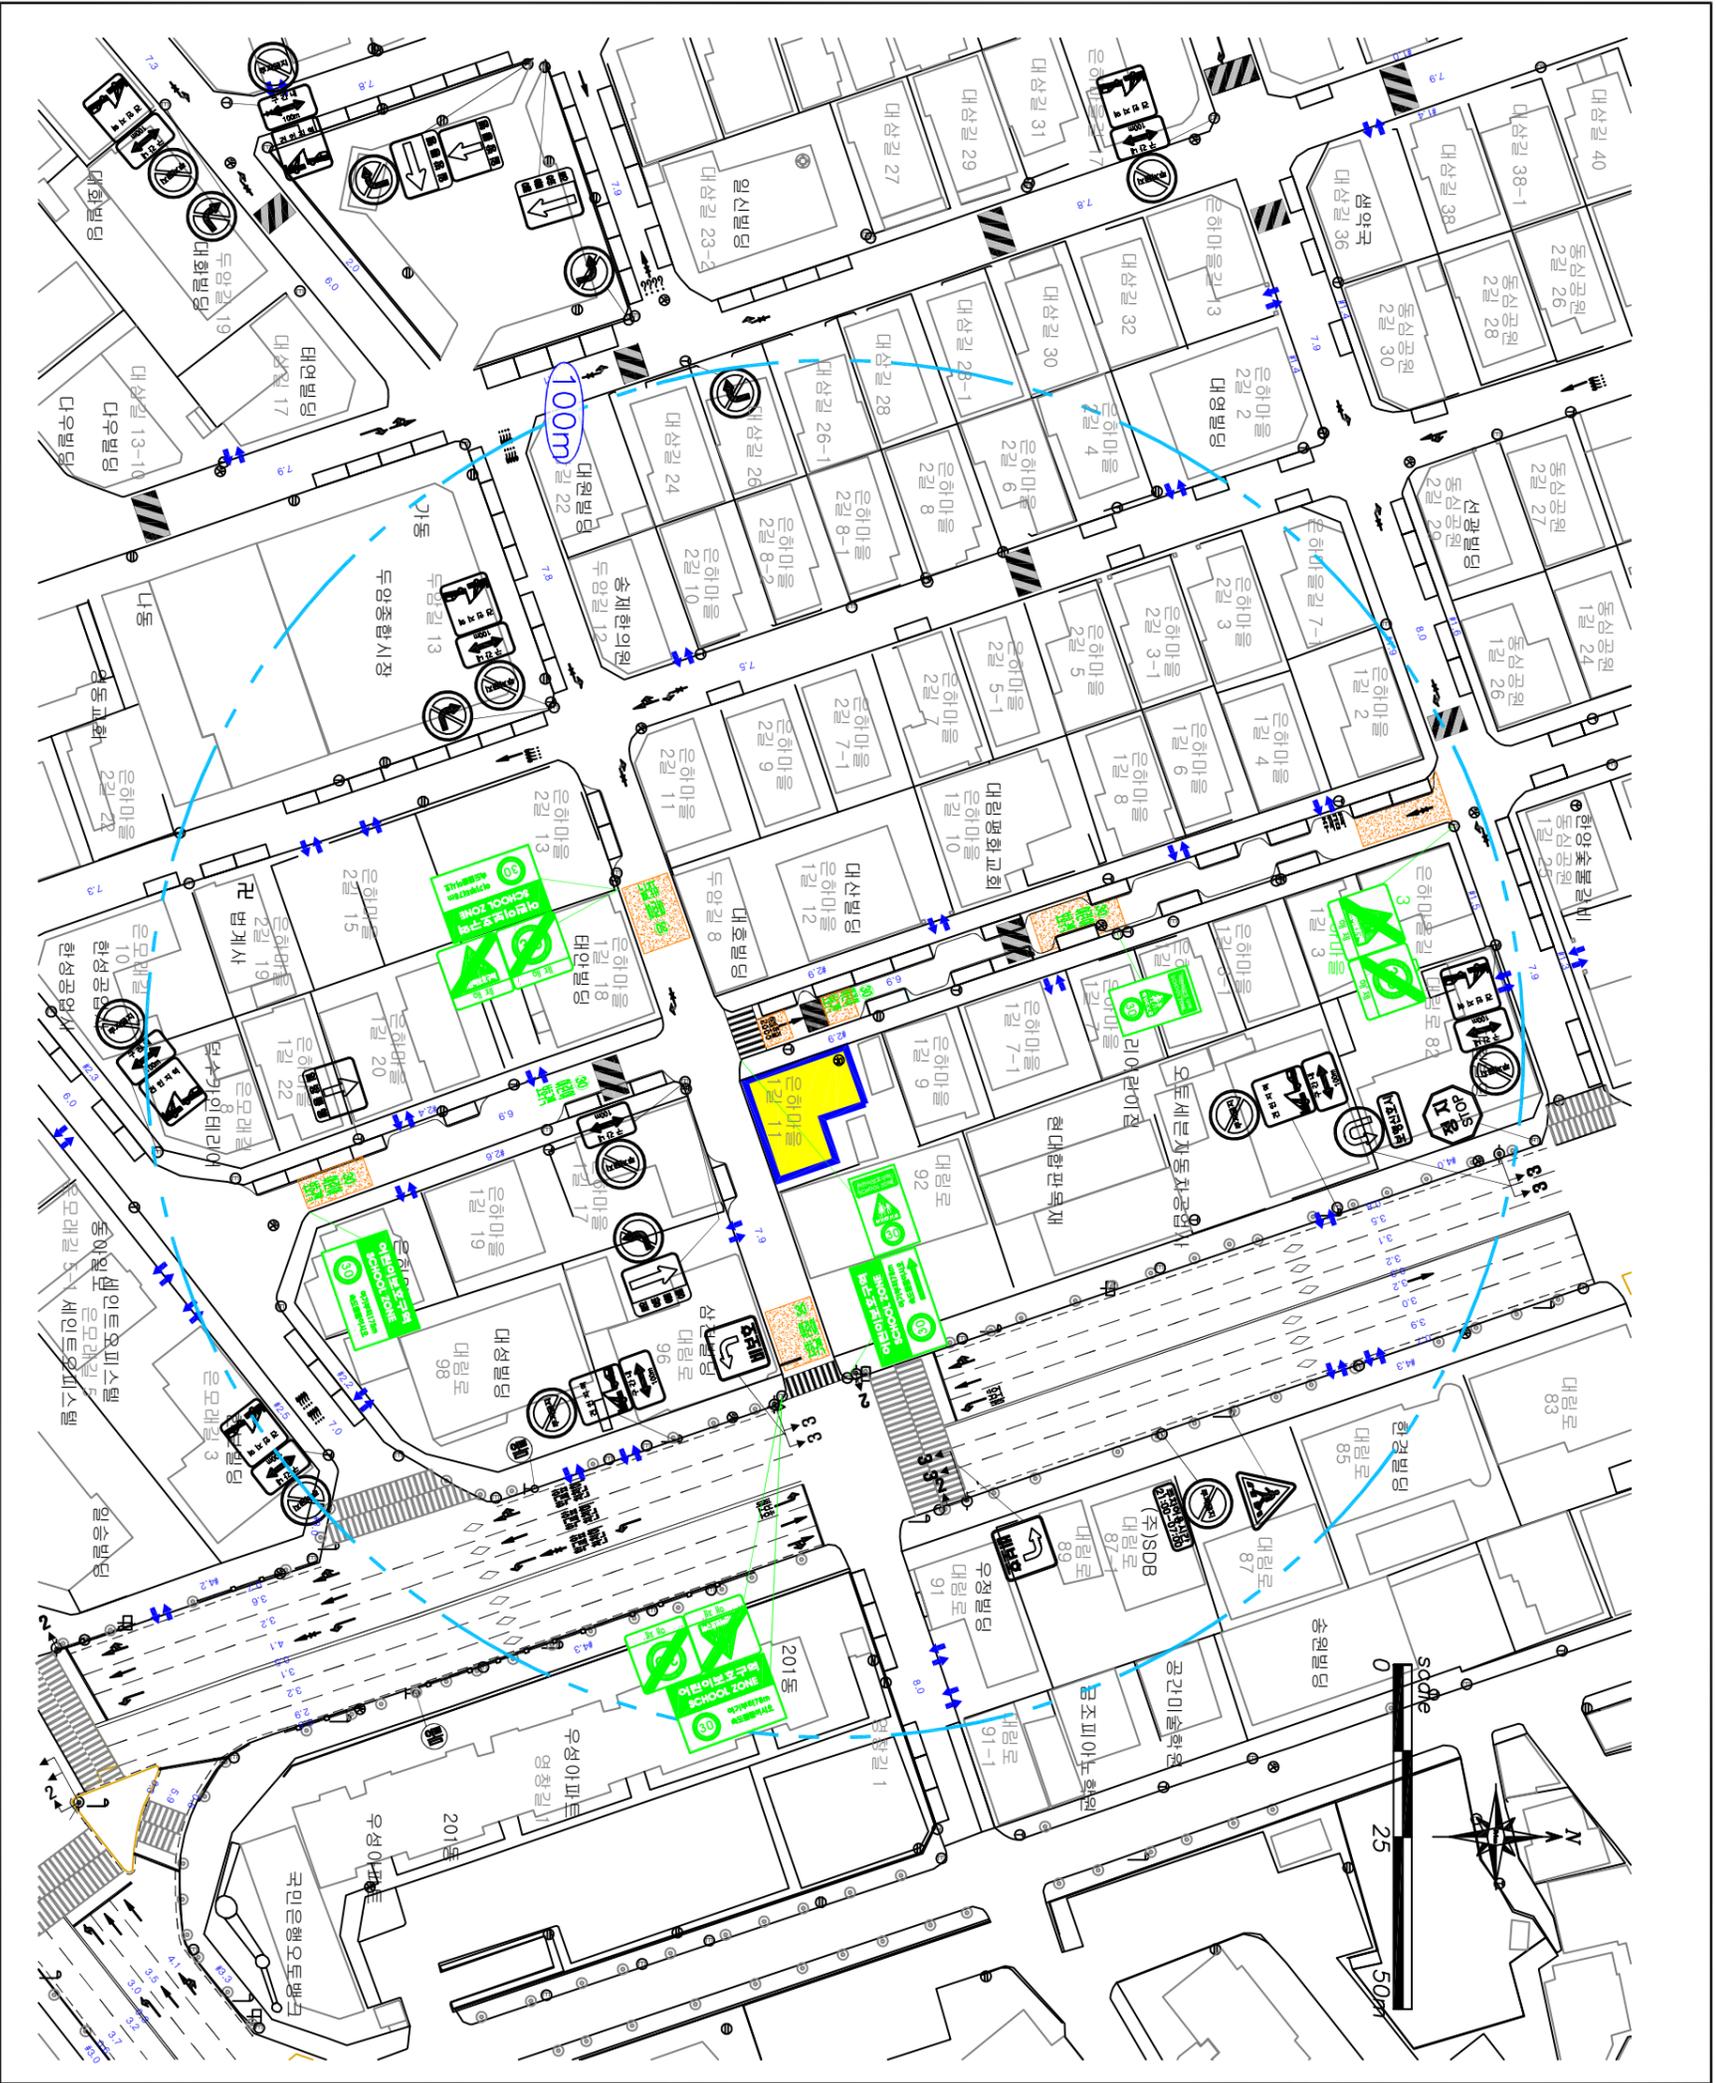

구분	항목	면적	계산	
			신설	폐기
본	경보등	개소		
	신호등	개소		
	소계	개		12

<224.402.415>
어린이보호구역
 여기부터
 속도를 줄이시오
30

<324.224>
 어린이보호구역
 어린이보호
30

<324.218>
 어린이보호구역
 어린이보호
30



<224.427>
30
 속도제한

<324.427>
 어린이보호구역
 어린이보호
30

<518> <536>
30
 어린이
 보호구역

구분	항목	면적	신설	폐기	
본	경보등	개소			
	신호등	개소			
	소계	개		12	
	<총합표치>				
	224	개		4	
	402	개			
	415	개			
	224	개		3	
	427	개			
	324	개		3	
	218	개			
	428	개			
219	개				
428	개				
324	개				
218	개				
324	개		2		
224	개				
소계	개	m	12		
516	m				
518	개		6		
520	m				
501	개				
523	개				
530	개				
536-536-3	개		6		
510-514	개				
537-543	개				
소계	개				
가속방지턱	개				
방오물받이	M				
면적	M ²				

시 표 면 노 지 표 전 안