


조성 계획 상세도 (변경전)

장충단공원

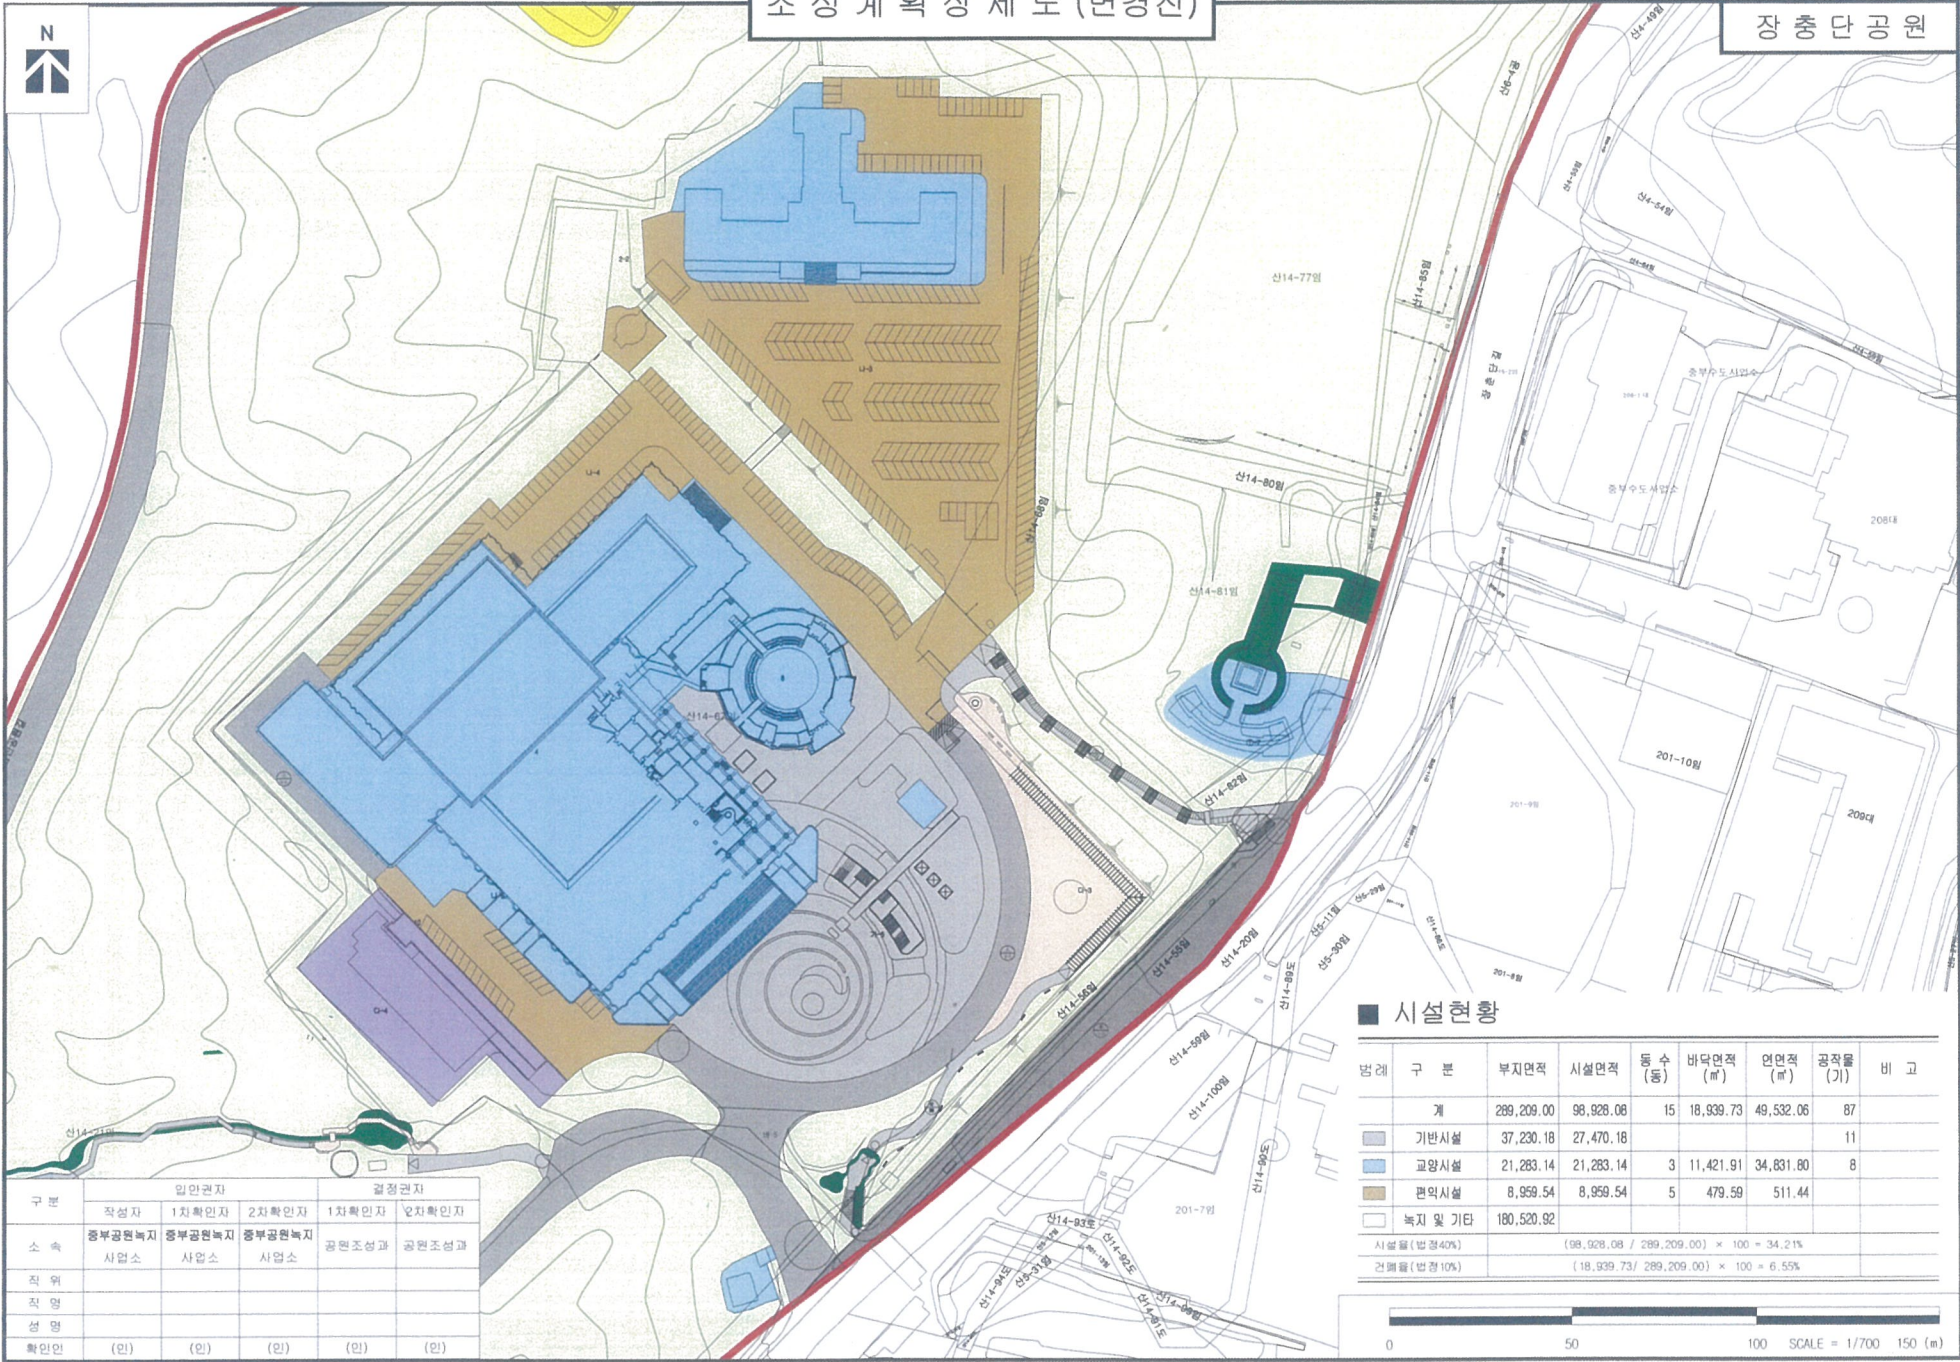


■ 시설현황

범례	구분	부지면적	시설면적	동수 (동)	바닥면적 (㎡)	연면적 (㎡)	공작물 (기)	비고
	계	289,209.00	98,928.08	15	18,939.73	49,532.06	87	
	기반시설	37,230.18	27,470.18				11	
	교양시설	21,283.14	21,283.14	3	11,421.91	34,831.80	8	
	편익시설	8,959.54	8,959.54	5	479.59	511.44		
	녹지 및 기타	180,520.92						
	시설률 (반경40%)		(98,928.08 / 289,209.00) × 100 = 34.21%					
	건물률 (반경10%)		(18,939.73 / 289,209.00) × 100 = 6.55%					

구분	입면권자		결정권자		
	작성자	1차 확인자	2차 확인자	1차 확인자	2차 확인자
소속	중부공원녹지사업소	중부공원녹지사업소	중부공원녹지사업소	공원조성과	공원조성과
직위					
성명					
확인인	(인)	(인)	(인)	(인)	(인)

조성 계획상 세도 (변경후)

장충단공원

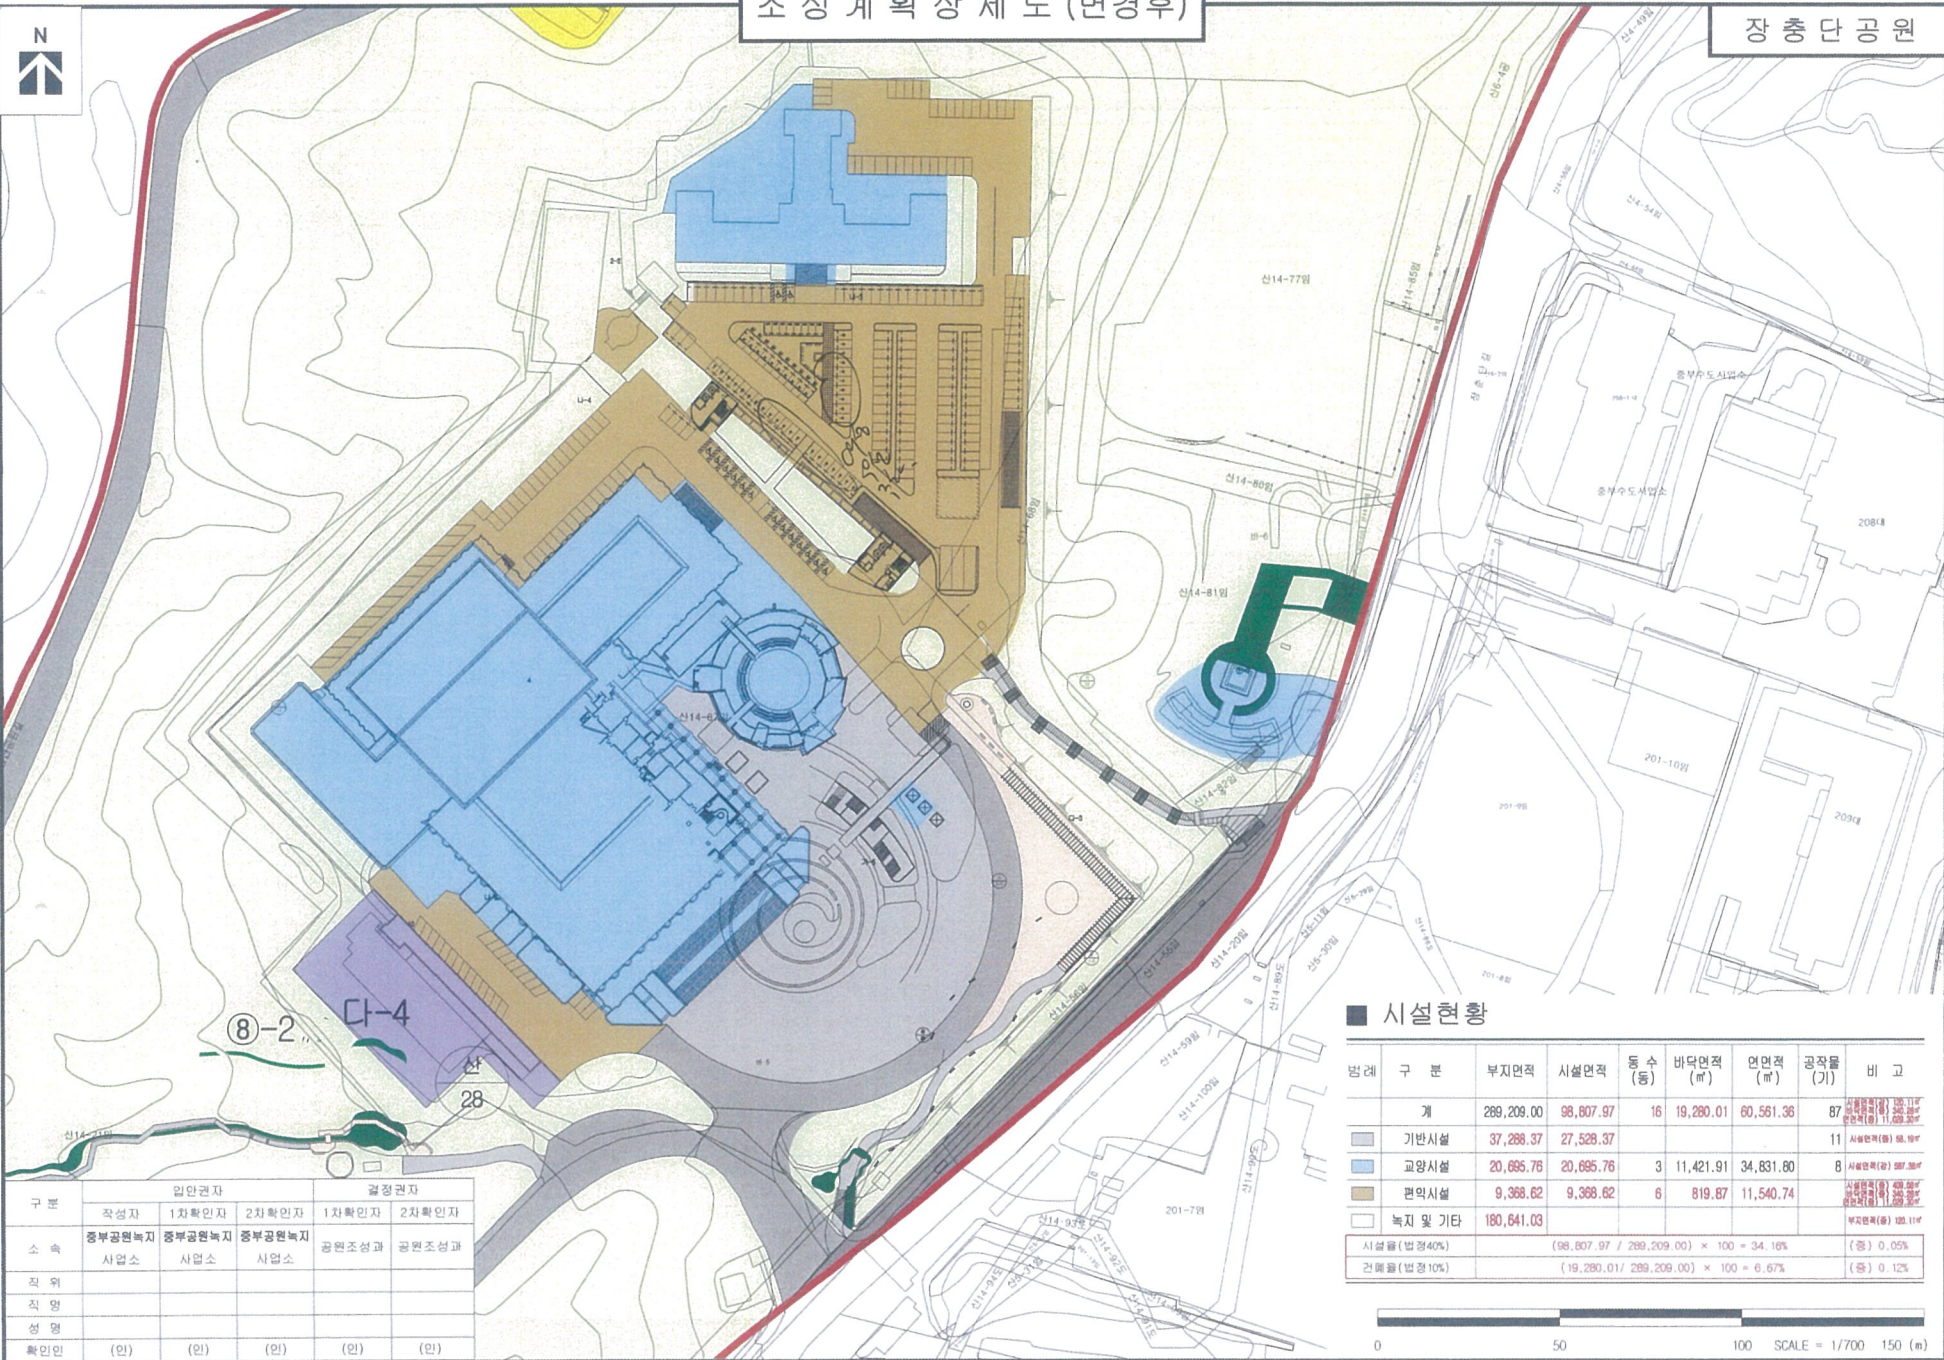

⑧-2 다-4 산 28

구분	입안권자			결정권자	
	작성자	1차 확인자	2차 확인자	1차 확인자	2차 확인자
직위					
성명					
확인인	(인)	(인)	(인)	(인)	(인)

■ 시설현황

범례	구분	부지면적	시설면적	동수 (동)	비대면적 (㎡)	연면적 (㎡)	공작물 (기)	비고
	계	289,209.00	98,807.97	16	19,280.01	60,561.36	87	시설면적(%) 34.16% 연면적(%) 21.29% 공작물(%) 21.29%
	기반시설	37,288.37	27,528.37				11	시설면적(%) 88.19%
	교양시설	20,685.76	20,685.76	3	11,421.91	34,831.80	8	시설면적(%) 209.38%
	편익시설	9,368.62	9,368.62	6	819.87	11,540.74		시설면적(%) 48.58% 연면적(%) 11.25% 공작물(%) 19.17%
	녹지 및 기타	180,641.03						부지면적(%) 62.64%
	시설률 (법정40%)		(98,807.97 / 289,209.00) × 100 = 34.16%					(중) 0.05%
	건폐율 (법정10%)		(19,280.01 / 289,209.00) × 100 = 6.67%					(중) 0.12%

