


# 조성 계획 총괄도 (변경전)

## 장충단공원

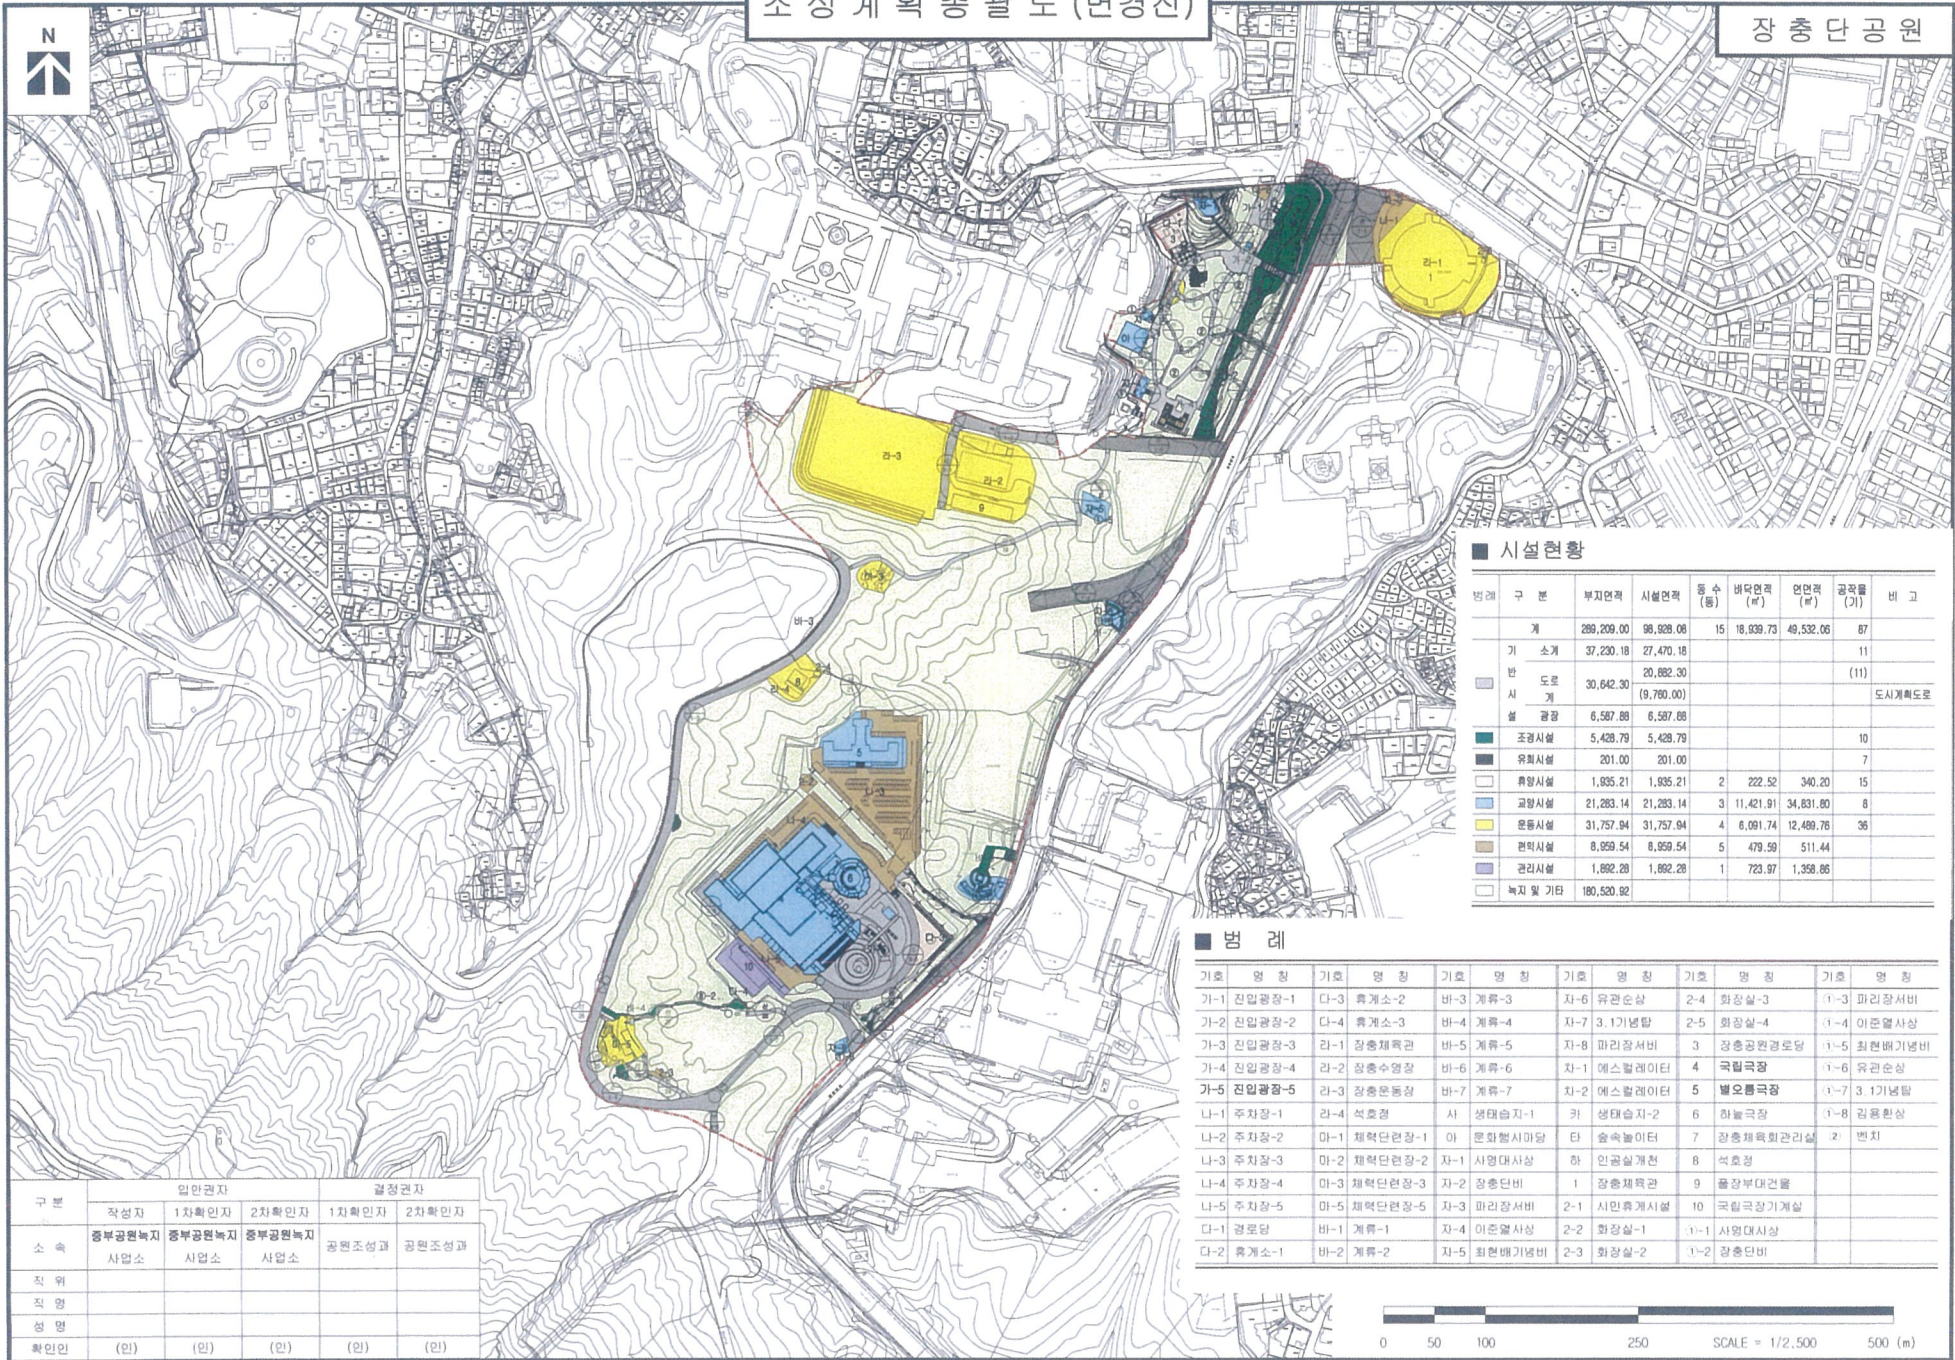

### ■ 시설현황

분류	구분	부지면적	시설면적	동수 (동)	비대면적 (㎡)	연면적 (㎡)	공정률 (%)	비고
	계	289,209.00	98,928.08	15	18,939.73	49,532.06	87	
	기 소계	37,230.18	27,470.18				11	
	반 도로	30,642.30	20,882.30				(11)	
	시 소계		(9,780.00)					도시계획도로
	설 광장	6,587.88	6,587.88					
	조경시설	5,428.79	5,428.79				10	
	유희시설	201.00	201.00				7	
	휴양시설	1,935.21	1,935.21	2	222.52	340.20	15	
	교양시설	21,283.14	21,283.14	3	11,421.91	34,831.80	8	
	운동시설	31,757.94	31,757.94	4	6,091.74	12,489.76	36	
	편익시설	8,959.54	8,959.54	5	479.59	511.44		
	관리시설	1,892.28	1,892.28	1	723.97	1,358.86		
	녹지 및 기타	180,520.82						

### ■ 명세


기호	명칭	기호	명칭	기호	명칭	기호	명칭	기호	명칭	기호	명칭
가-1	진입광장-1	다-3	휴게소-2	바-3	계류-3	자-6	유관순상	2-4	화장실-3	1-3	파리장서비
가-2	진입광장-2	다-4	휴게소-3	바-4	계류-4	자-7	3.12기념탑	2-5	화장실-4	1-4	이준열사상
가-3	진입광장-3	라-1	장충체육관	바-5	계류-5	자-8	파리장서비	3	장충공원경도당	1-5	최현배기념비
가-4	진입광장-4	라-2	장충수영장	바-6	계류-6	자-1	에스발레이터	4	국립극장	1-6	유관순상
가-5	진입광장-5	라-3	장충운동장	바-7	계류-7	자-2	에스발레이터	5	별오름극장	1-7	3.12기념탑
나-1	주차장-1	라-4	석호정	사	생태습지-1	카	생태습지-2	6	하늘극장	1-8	김홍환상
나-2	주차장-2	마-1	채석단연장-1	아	문화행사마당	타	순속놀이터	7	장충체육회관리실	2	번치
나-3	주차장-3	마-2	채석단연장-2	자-1	사망대사상	하	인공실개천	8	석호정		
나-4	주차장-4	마-3	채석단연장-3	자-2	장충단비	1	장충체육관	9	홍장부대건물		
나-5	주차장-5	마-5	채석단연장-5	자-3	파리장서비	2-1	시민휴게시설	10	국립극장기계실		
다-1	경로당	바-1	계류-1	자-4	이준열사상	2-2	화장실-1	1-1	사망대사상		
다-2	휴게소-1	바-2	계류-2	자-5	최현배기념비	2-3	화장실-2	1-2	장충단비		

구분	입안권자			결정권자		
	작성자	1차확인자	2차확인자	1차확인자	2차확인자	
소속	중부공원녹지사업소	중부공원녹지사업소	중부공원녹지사업소	공원조성과	공원조성과	
직위						
직명						
성명						
확인인	(인)	(인)	(인)	(인)	(인)	



# 조성 계획 총괄도 (변경후)

## 장충단공원

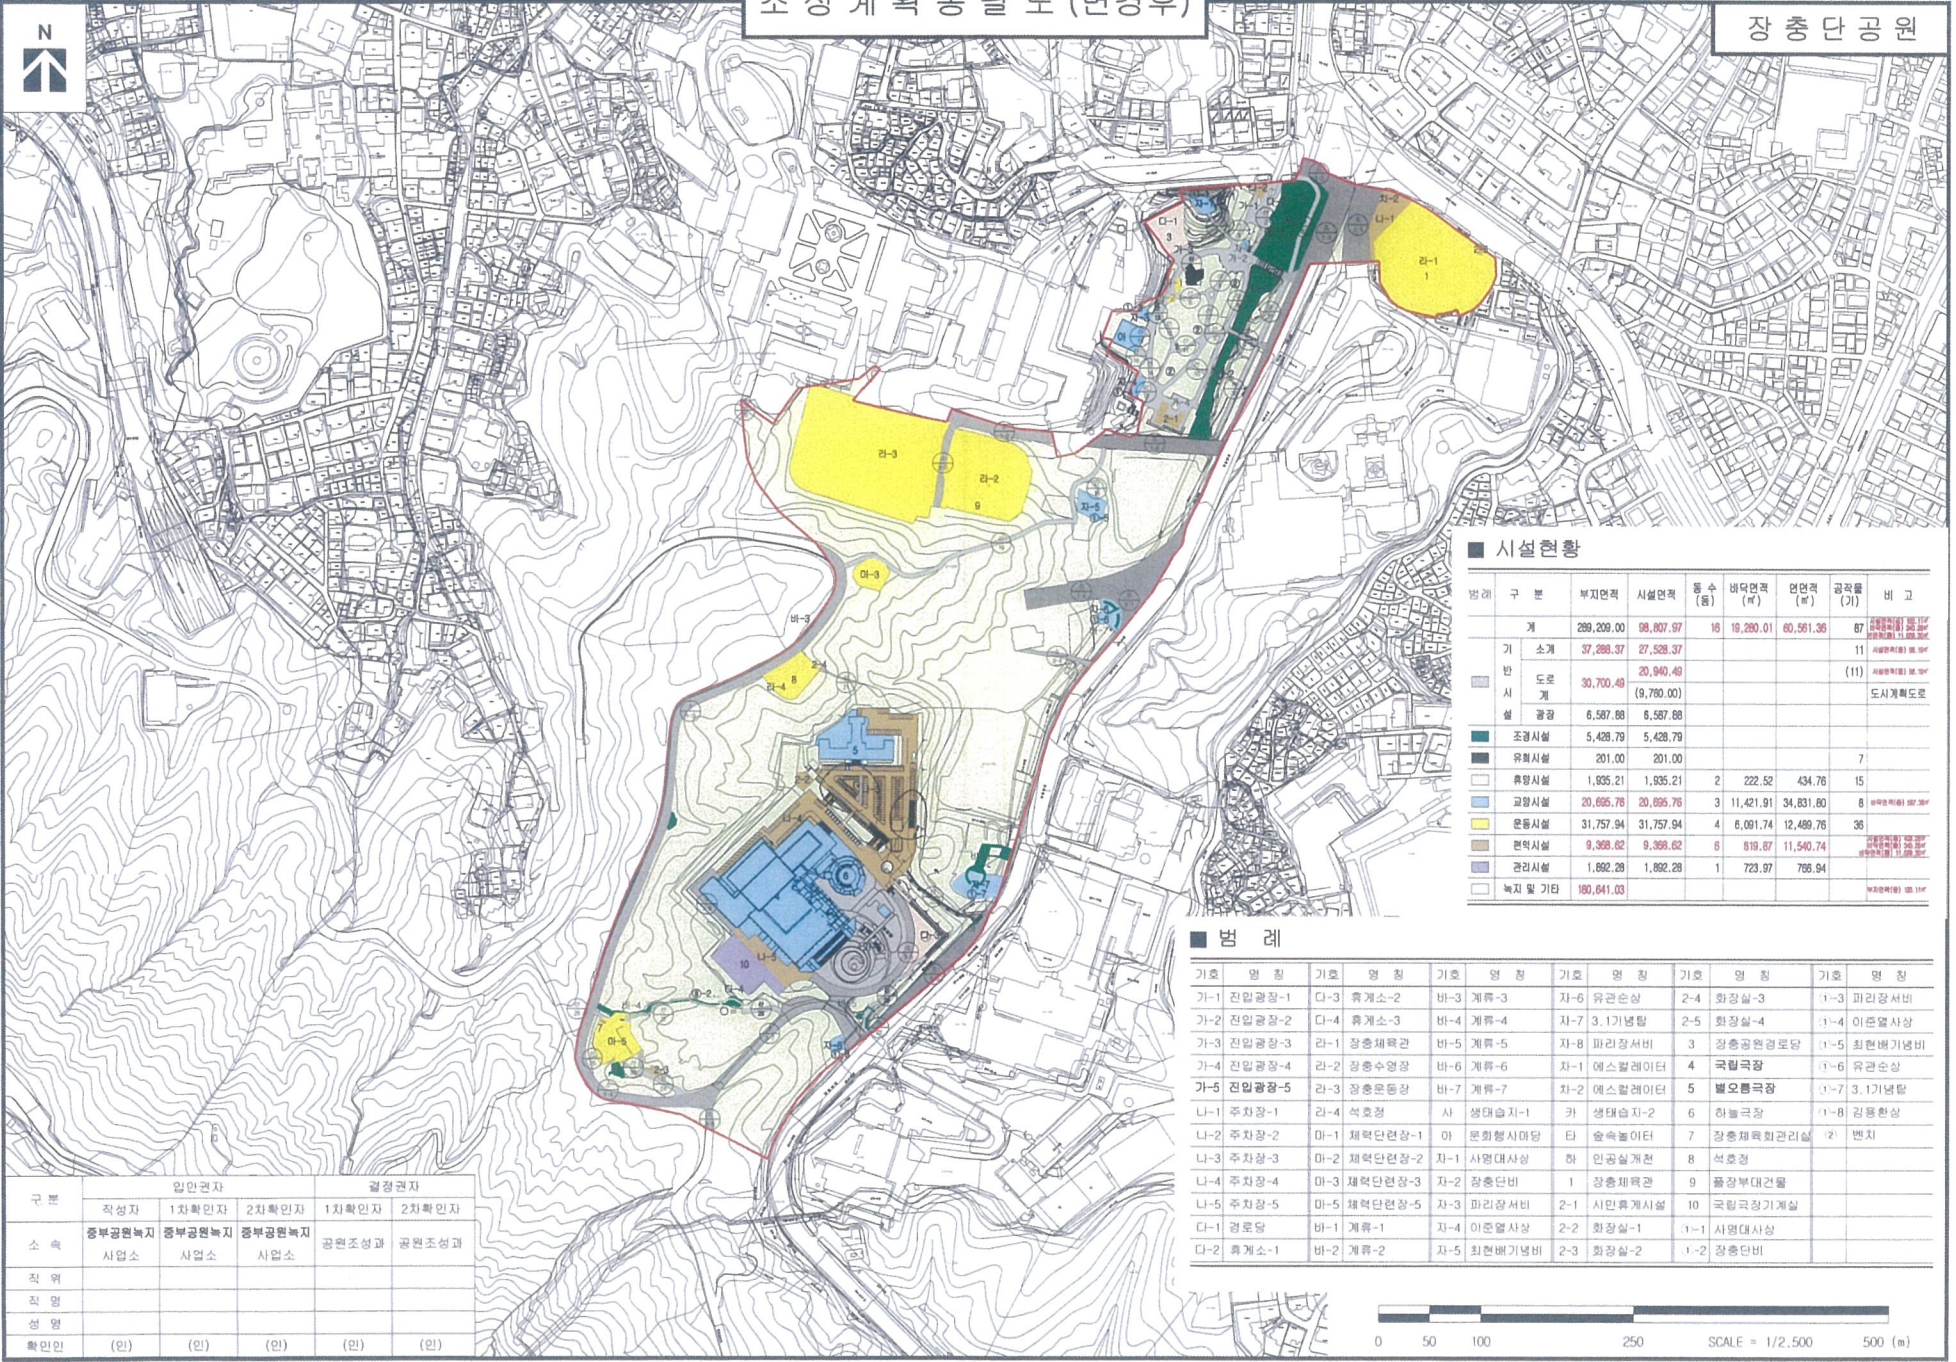

### ■ 시설 현황

범례	구분	부지면적	시설면적	동수 (동)	배면적 (㎡)	연면적 (㎡)	공적률 (%)	비고

### ■ 명세

기호	명칭	기호	명칭	기호	명칭	기호	명칭	기호	명칭	기호	명칭
가-1	전입광장-1	다-3	휴게소-2	바-3	계류-3	자-6	유관순상	2-4	화장실-3	1-3	파리장서비
가-2	전입광장-2	다-4	휴게소-3	바-4	계류-4	자-7	3.1기념탑	2-5	화장실-4	1-4	이준열사상
가-3	전입광장-3	라-1	장충체육관	바-5	계류-5	자-8	파리장서비	3	장충공원원로당	1-5	최현배기념비
가-4	전입광장-4	라-2	장충수영장	바-6	계류-6	자-1	에스컬레이터	4	국립극장	1-6	유관순상
가-5	전입광장-5	라-3	장충운동장	바-7	계류-7	자-2	에스컬레이터	5	별오름극장	1-7	3.1기념탑
나-1	주차장-1	라-4	석호정	바-8	생태습지-1	카	생태습지-2	6	하늘극장	1-8	강릉환상
나-2	주차장-2	마-1	채력단련장-1	아	문화행사여당	타	순수놀이터	7	장충체육회관리실	2	벤치
나-3	주차장-3	마-2	채력단련장-2	자-1	사명대사상	하	인공실개천	8	석호정		
나-4	주차장-4	마-3	채력단련장-3	자-2	장충단비	1	장충체육관	9	불장부대건물		
나-5	주차장-5	마-5	채력단련장-5	자-3	파리장서비	2-1	시민휴게시설	10	국립극장기계실		
다-1	경로당	바-1	계류-1	자-4	이준열사상	2-2	화장실-1	1-1	사명대사상		
다-2	휴게소-1	바-2	계류-2	자-5	최현배기념비	2-3	화장실-2	1-2	장충단비		

구분	입안권자			결정권자	
	작성자	1차확인자	2차확인자	1차확인자	2차확인자
소속	중부공원녹지사업소	중부공원녹지사업소	중부공원녹지사업소	공원조성과	공원조성과
직명					
성명					
확인인	(인)	(인)	(인)	(인)	(인)

