



2017년 교통사고 잦은 곳 실시설계용역 (05. 종로구 세종대로 교차로(구 광화문교차로))

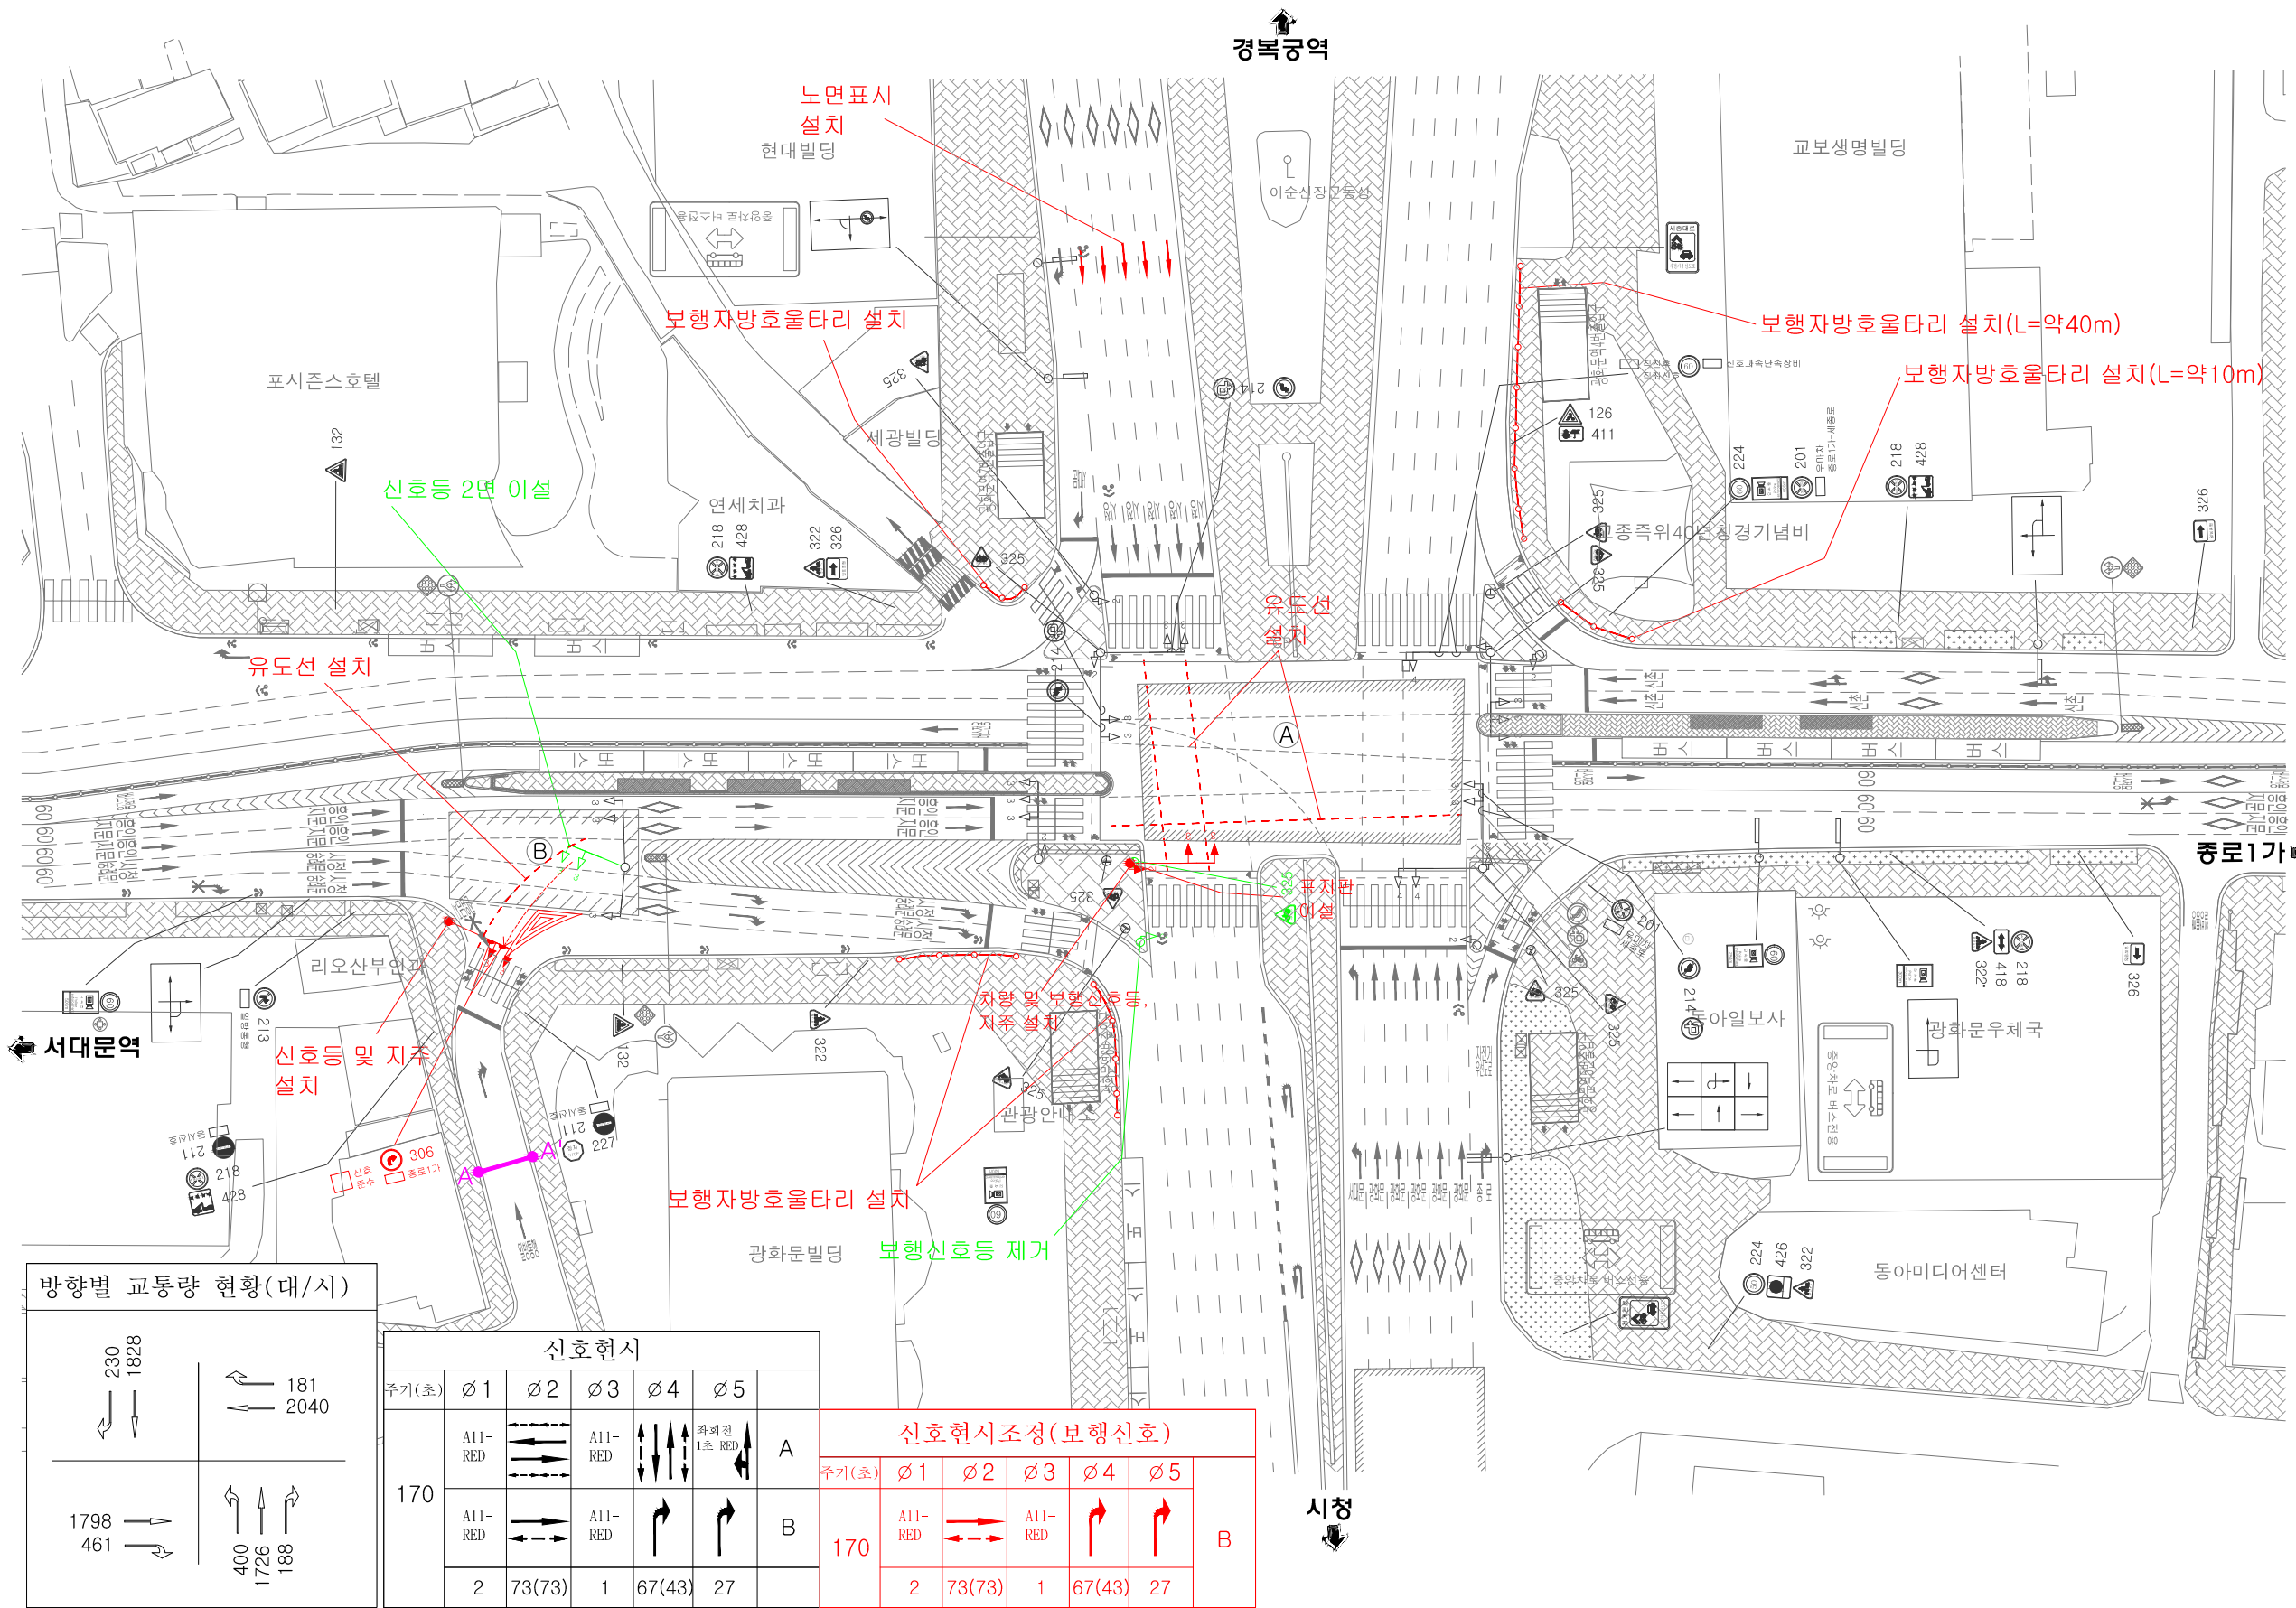

▣ 범례	
구분	내용
흑색	현황 교통안전시설
적색	신설 교통안전시설
녹색	제거 교통안전시설

- ▣ 시공시 유의사항
- 안전표지
 - 가. 시공전 100% 공단에 재규반사휘도를 측정하여 합격품 시공 요망
 - 나. 기초타피기는 사전 통보하여 감리인원에게 콘크리트 타설 요망
 - 노면표시
 - 가. 2017년 서울시 기준에 맞는 고성능용화도로 사용할 것(벽색, 황색, 청색)
 - 특수도로 특별시방서 참조
 - 나. 도색작업 전 필히 프라이머를 칠하고 도색작업
 - 다. 도색두께는 2.0mm 이상을 유지토록 하고, 유리알 분사구를 조정하여 유리알이 많이 투입되도록 조치하여 재규반사 휘도불량으로 재시공 조치가 되지 않도록 조치 요망

- ▣ 개선내용
- 1) 보행자방호울타리 설치
 - 2) 유도선 설치
 - 3) 신호등 이설 및 지주 신설
 - 4) 노면표시 및 표지판 설치
 - 5) 신호현시 조정(B지점 보행신호)
 - 6) 차량 및 보행신호등 설치
 - 7) 표지판 이설

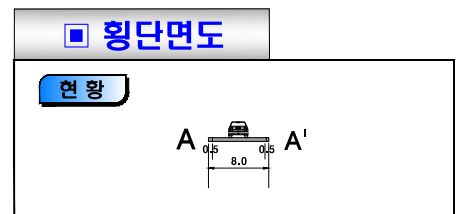

방향별 교통량 현황(대/시)

230	1828	181	2040
1798	461	400	1726
		181	188
		171	07

신호현시		신호현시조정(보행신호)									
주기(초)	Ø1	Ø2	Ø3	Ø4	Ø5	주기(초)	Ø1	Ø2	Ø3	Ø4	Ø5
170	A11-RED	→	A11-RED	↕	↕	170	A11-RED	→	A11-RED	↕	↕
	A						B				
2	73(73)	1	67(43)	27		2	73(73)	1	67(43)	27	

