



# 05. 종로구 세종대로 교차로(구 광화문교차로) 현황+개선

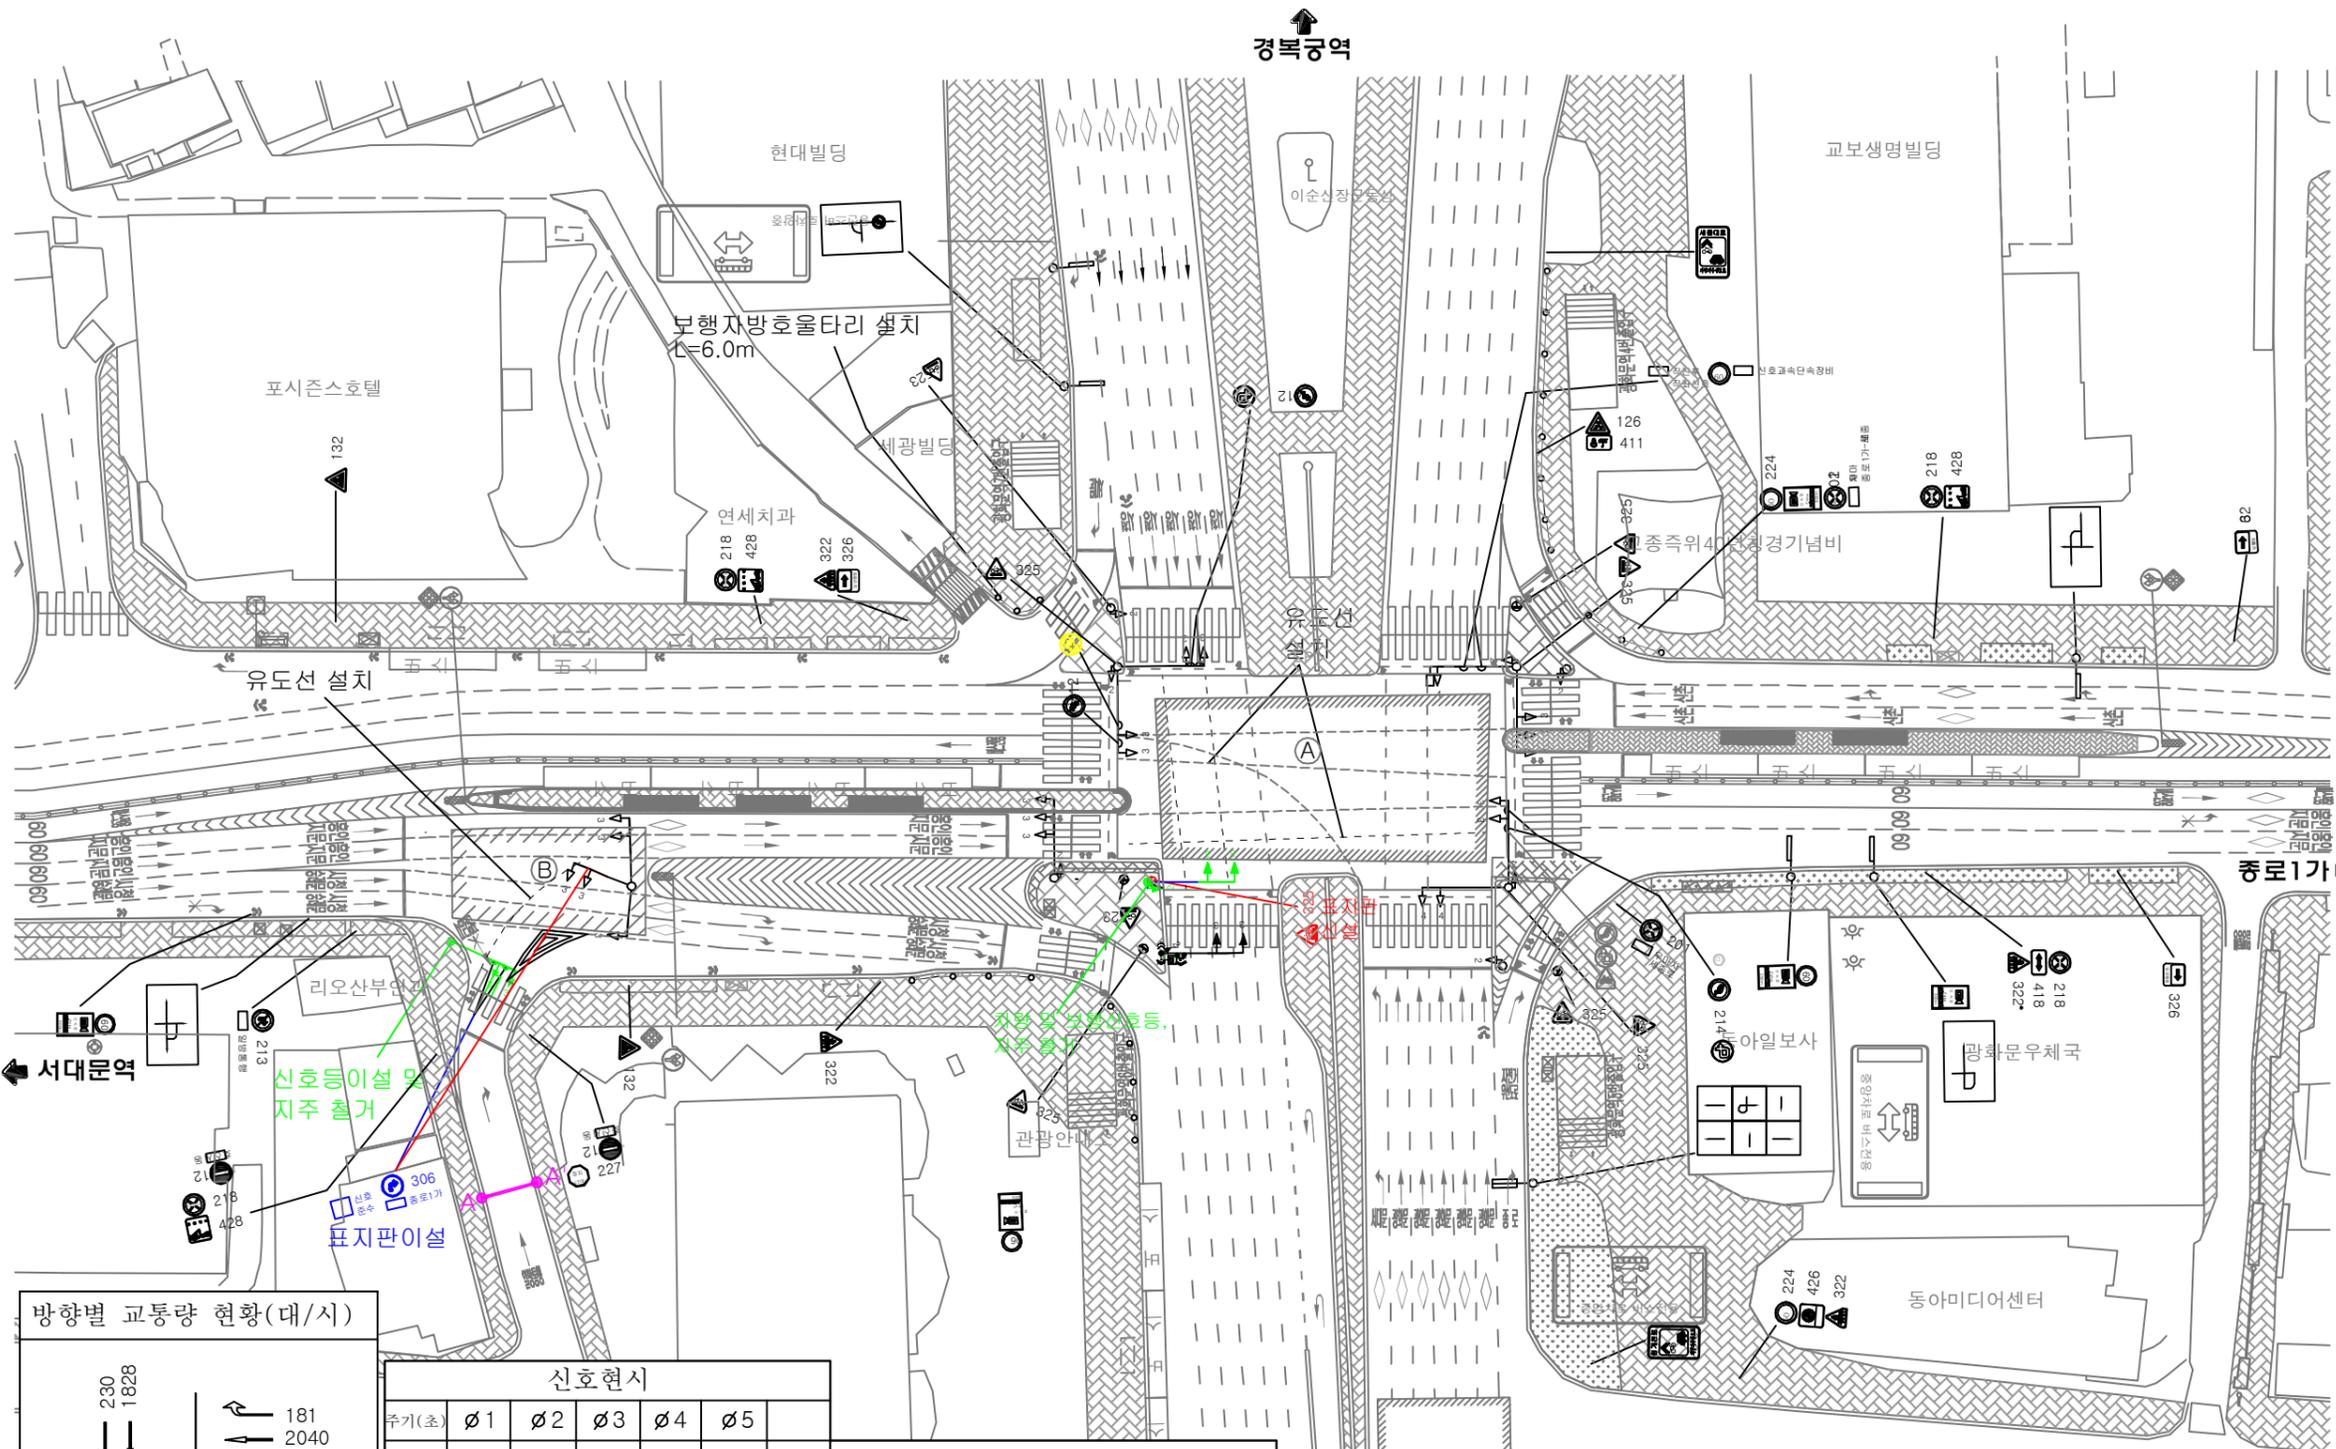

범례	
구분	내용
흑색	현황 교통안전시설
적색	신설 교통안전시설
녹색	제거 교통안전시설

- 시공시 유의사항**
- 안전표지
    - 가. 시공전 100% 공단에 재귀반사휘도를 측정하여 합격품 사용 요망
    - 나. 기초타파기는 사전 통보하여 감리입회하여 콘크리트 타설 요망
  - 노면표시
    - 가. 2017년 서울시 기준에 맞는 고성능용도로 사용할 것(색, 형, 점, 선)
    - 특수도로 특별시방서 참조
    - 나. 도색작업 전 필히 프리머를 철하고 도색작업
    - 다. 도색두께는 2.0mm 이상을 유지토록 하고, 유리알 분사구를 조정하여 유리알이 많이 투입되도록 조치하여 재귀반사 휘도불량으로 제시공 조치가 되지 않도록 조치 요망

- 개선내용**
- 신호등 이설 및 지주 신설
  - 표지판 설치
  - 신호현시 조정(B지점 보행신호)
  - 차량 및 보행신호등 설치
  - 표지판 이설

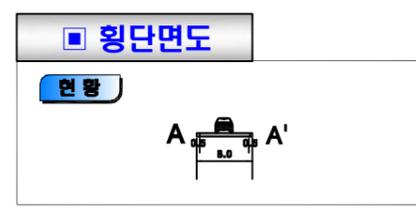

방향별 교통량 현황(대/시)

← 230	→ 1828	← 181	→ 2040
← 1798	→ 461	← 404	→ 188
← 215	→ 428	← 271	→ 171

신호현시					신호현시조정(보행신호)						
주기(초)	Ø1	Ø2	Ø3	Ø4	Ø5	주기(초)	Ø1	Ø2	Ø3	Ø4	Ø5
170	A11-RED	→	A11-RED	↕	↕	170	A11-RED	→	A11-RED	↕	↕
	A	↕	↕	↕	B		↕	↕	↕	↕	↕
2	73(73)	1	67(43)	27		2	73(73)	1	67(43)	27	