



# ■ 종합운동장 실내체육관

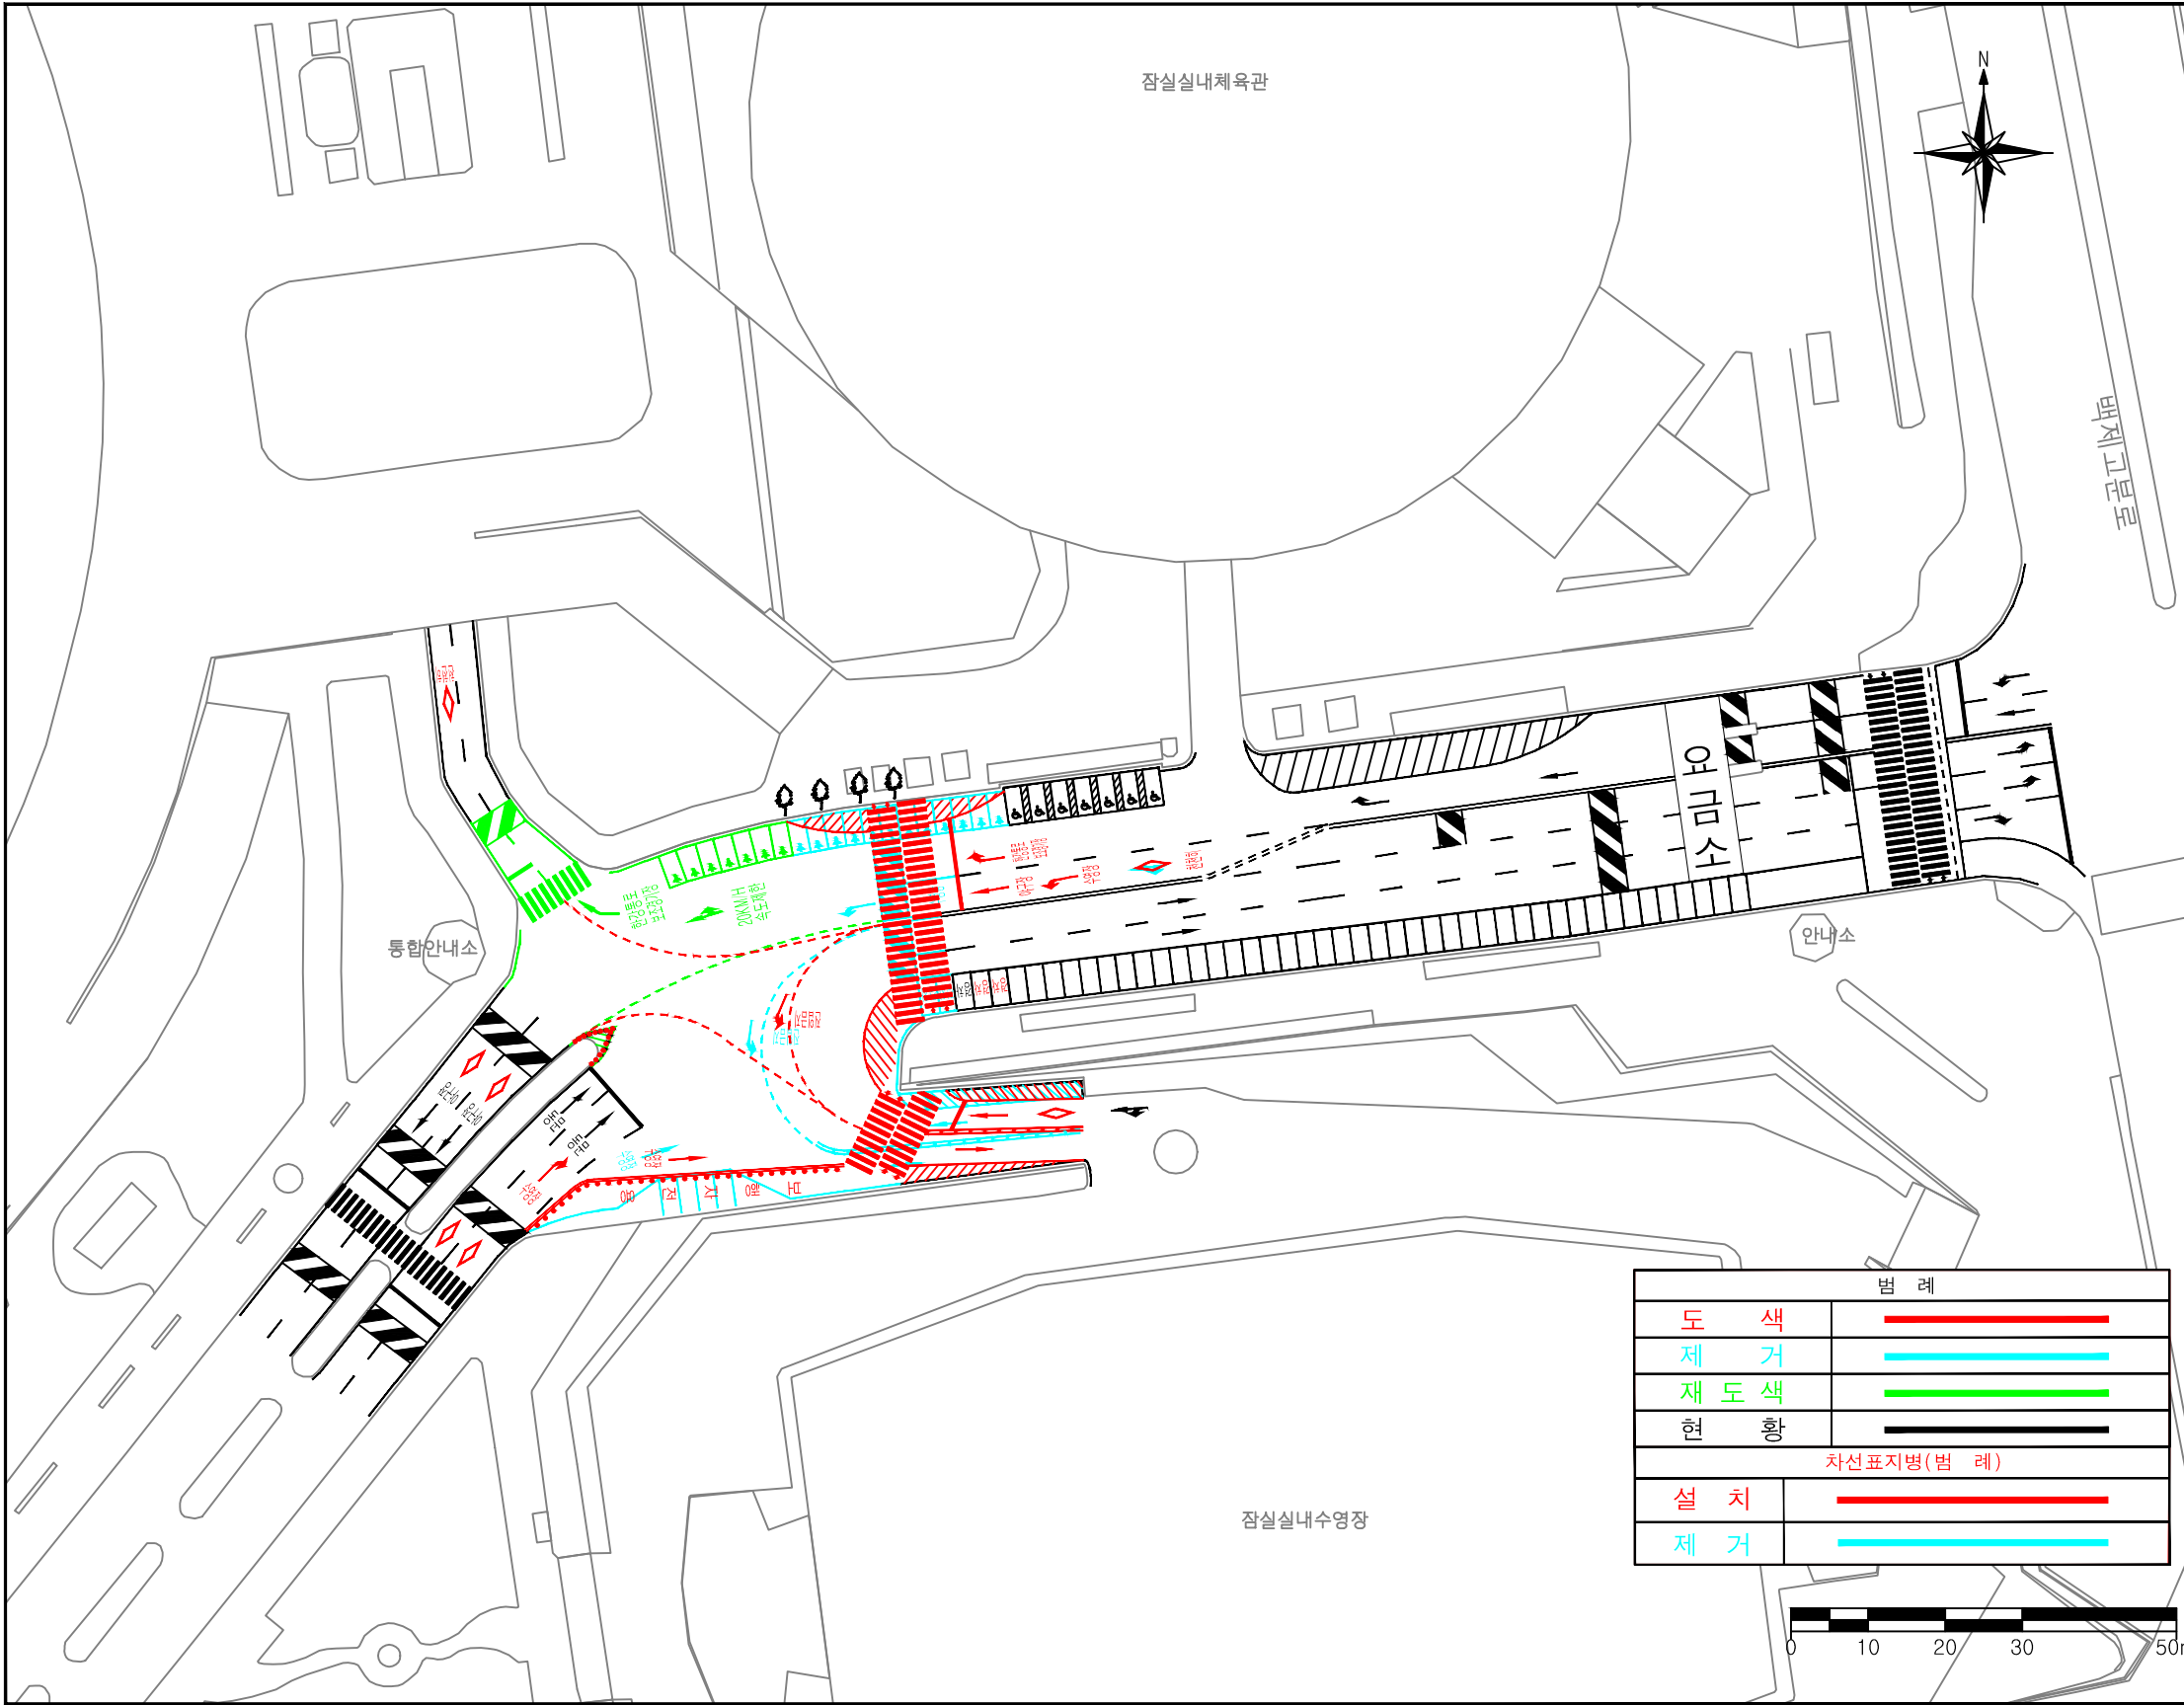

## ■ KEYMAP

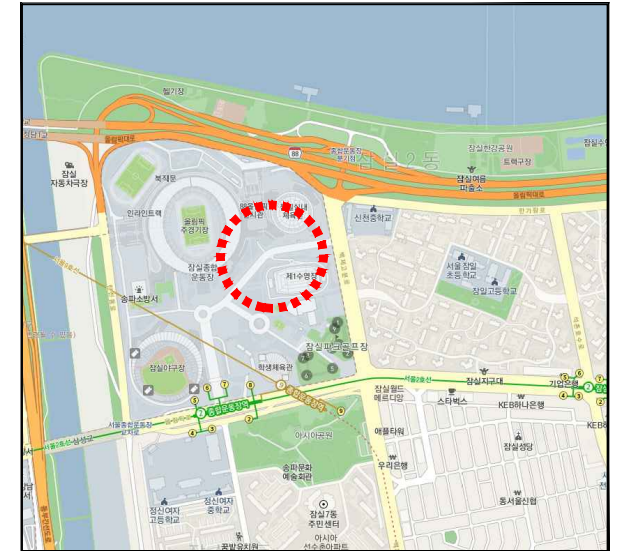

## ■ 주기사항(NOTE)

- \* 삭제되는 여성주차구역 = 12개소
- \* 삭제되는 일반주차구역 = 4개소
- \* 삭제되는 경자주차구역 = 2개소



관할사업소	체육시설관리사업소	REV. 0	2018.08	차로재구획	박지명	장형수	신부용	도면명	실시설계도
설계사	(주)건영이앤씨							도면번호	
시공사	###							축척	A3 : 1 / 1000
감리사	###	개정번호	일자		작성자	검토자	책임자	일련번호	1-1