


공사구간 강월초교입구교차로

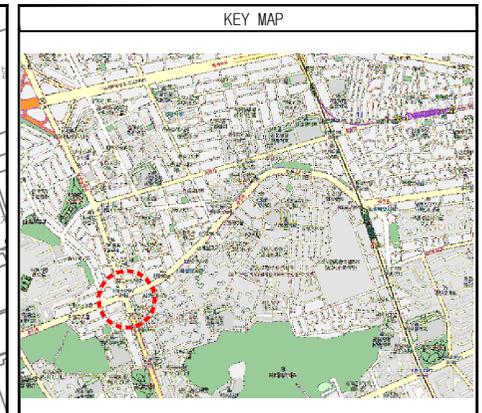

범례

도색	
제거	
재도색	

도색
 유도선(핑) : 158*3=474
 구(파) : 0.6*2*36=43

구분	도색	재도색	제거	구분	도색	재도색	제거
중앙선(살)	0	0	0	주차장지선(살)	0	0	0
중앙선(파)				주차장지선(파)			
구분선(살)				길가장자리선			
구분선(파)	43			차선거점단로(살)			
평단보도				차선거점단로(파)			
섬지선				주차장지선			
문지				방지턱(방)			
속도				방지턱(홍)			
화살표				버스전용차선(살)			
예고				버스전용차선(파)			
유턴장지선				양보			
유도선(핑)	474			주차장			
안전지대(방)				계	517		
안전지대(홍)							