■ 배문고등학교 정문 앞

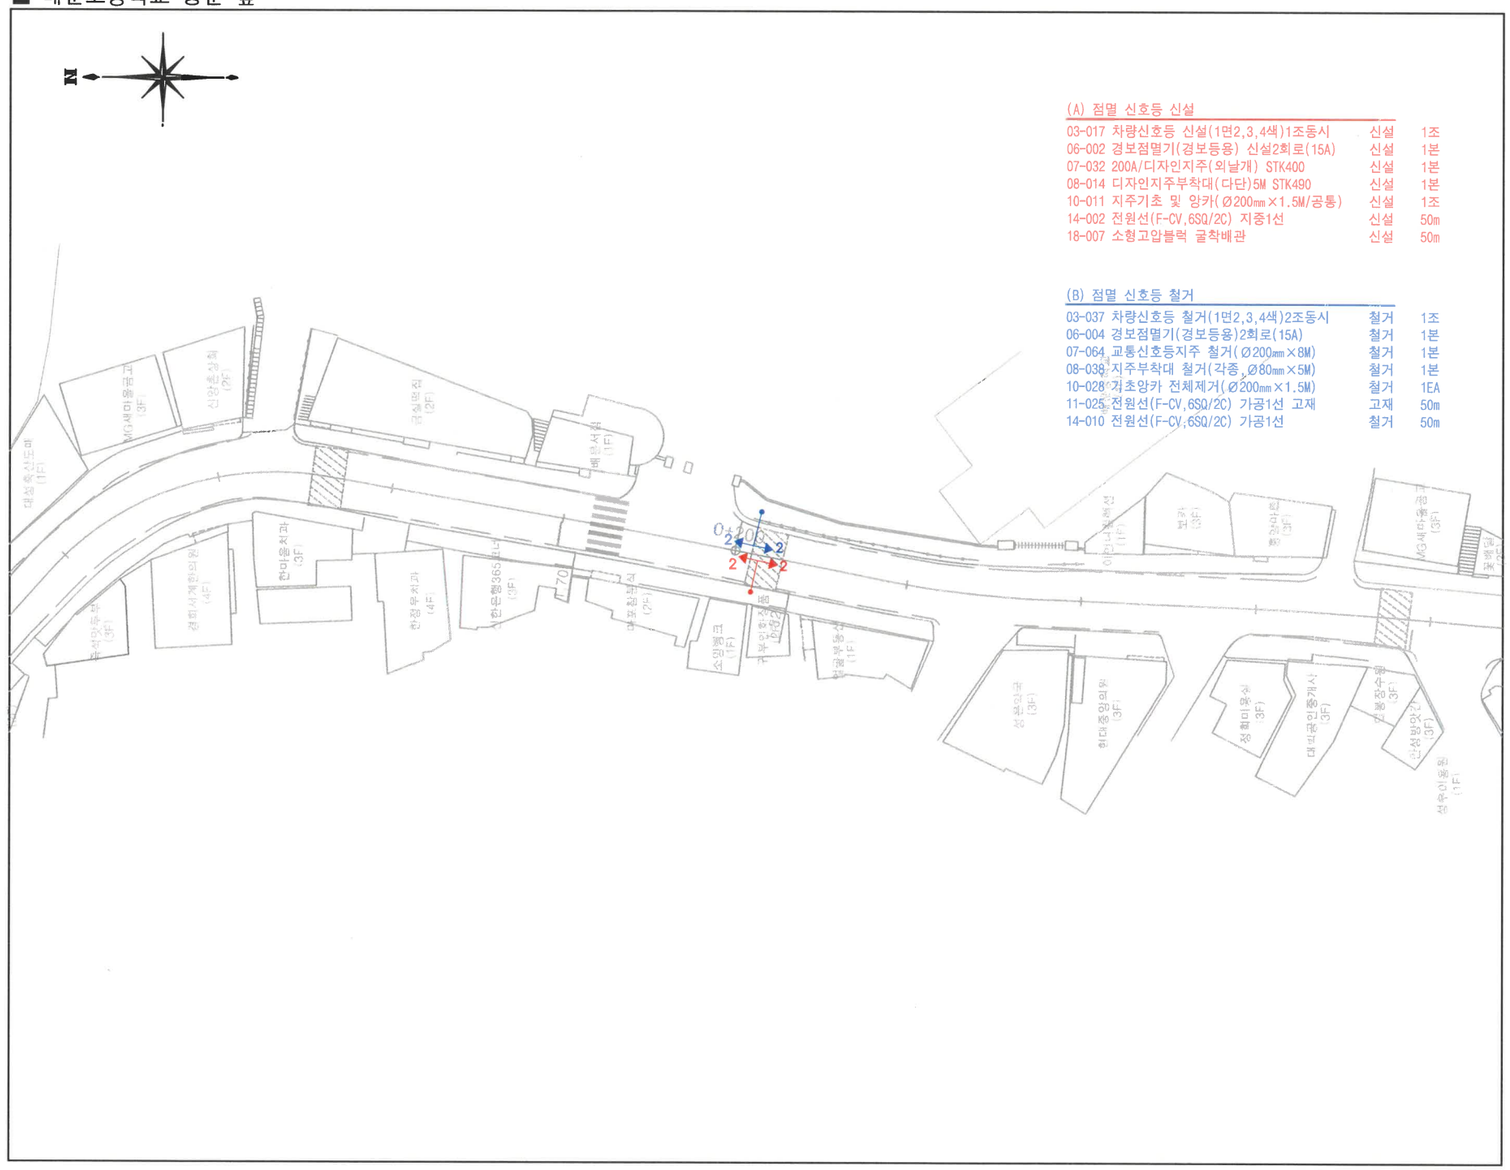

■ KEYMAP

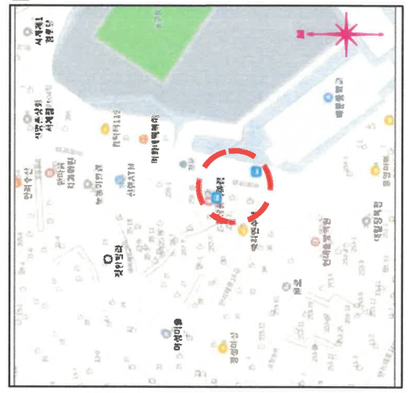

■ 주기사항(NOTE)

감리원 : 이재열

용산구청	관할사업소	서부도로사업소	REV. 0	2019.11.	최 초 작 성				도 면 명	점멸신호등 평면도
	설 계 사	서우TEC							도면번호	E-01
	시 공 사					최상철	김석주	강위훈	축 척	A3 : 1 / 600
배문고등학교 주변 보행환경개선사업	감 리 사	동림이엔에스	개정번호	일 자	개 정 사 유	작성자	검토자	책임자	일련번호	01 / 01 매