
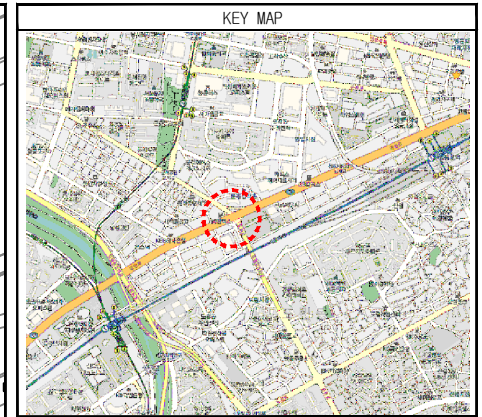


공사구간 문래동사거리

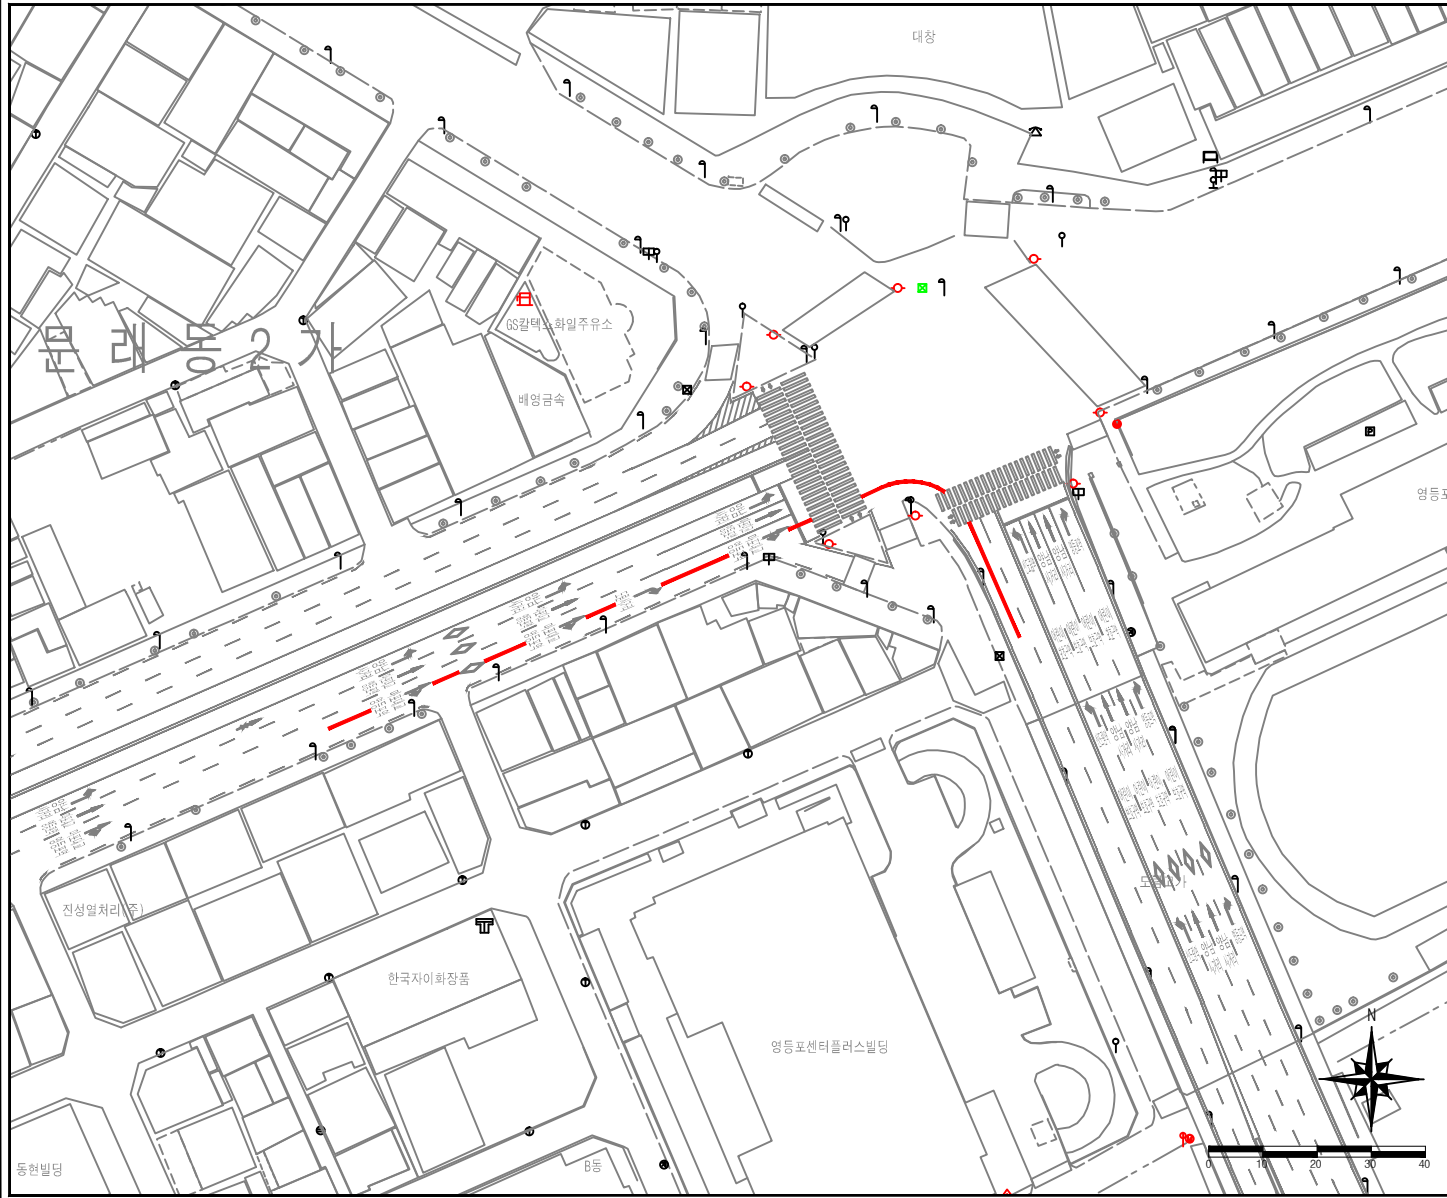

범례	
도색	
제거	
재도색	

도색
 유도선(핑): 84*3=252
 구(파): 0.6*2*26=31

구분	도색	재도색	제거	구분	도색	재도색	제거
중앙선(실)		0	0	주차금지(실)		0	0
중앙선(파)				주차금지(파)			
구분선(실)				일기장차리선			
구분선(파)	31			차라기행단로(실)			
횡단보도				차라기행단로(파)			
정지선				횡차금지대			
분차				방지턱(벽)			
속도				방지턱(화)			
화살표				비소전용차선(실)			
예고				비소전용차선(파)			
유도선(실)				양분			
유도선(파)	252			주차장			
안전지대(벽)				계	283		
안전지대(화)							