
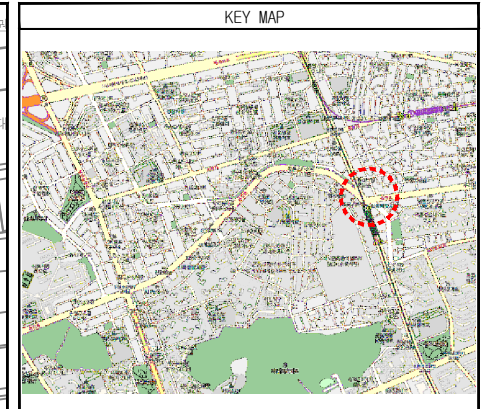


공사구간 | 신정네거리역교차로

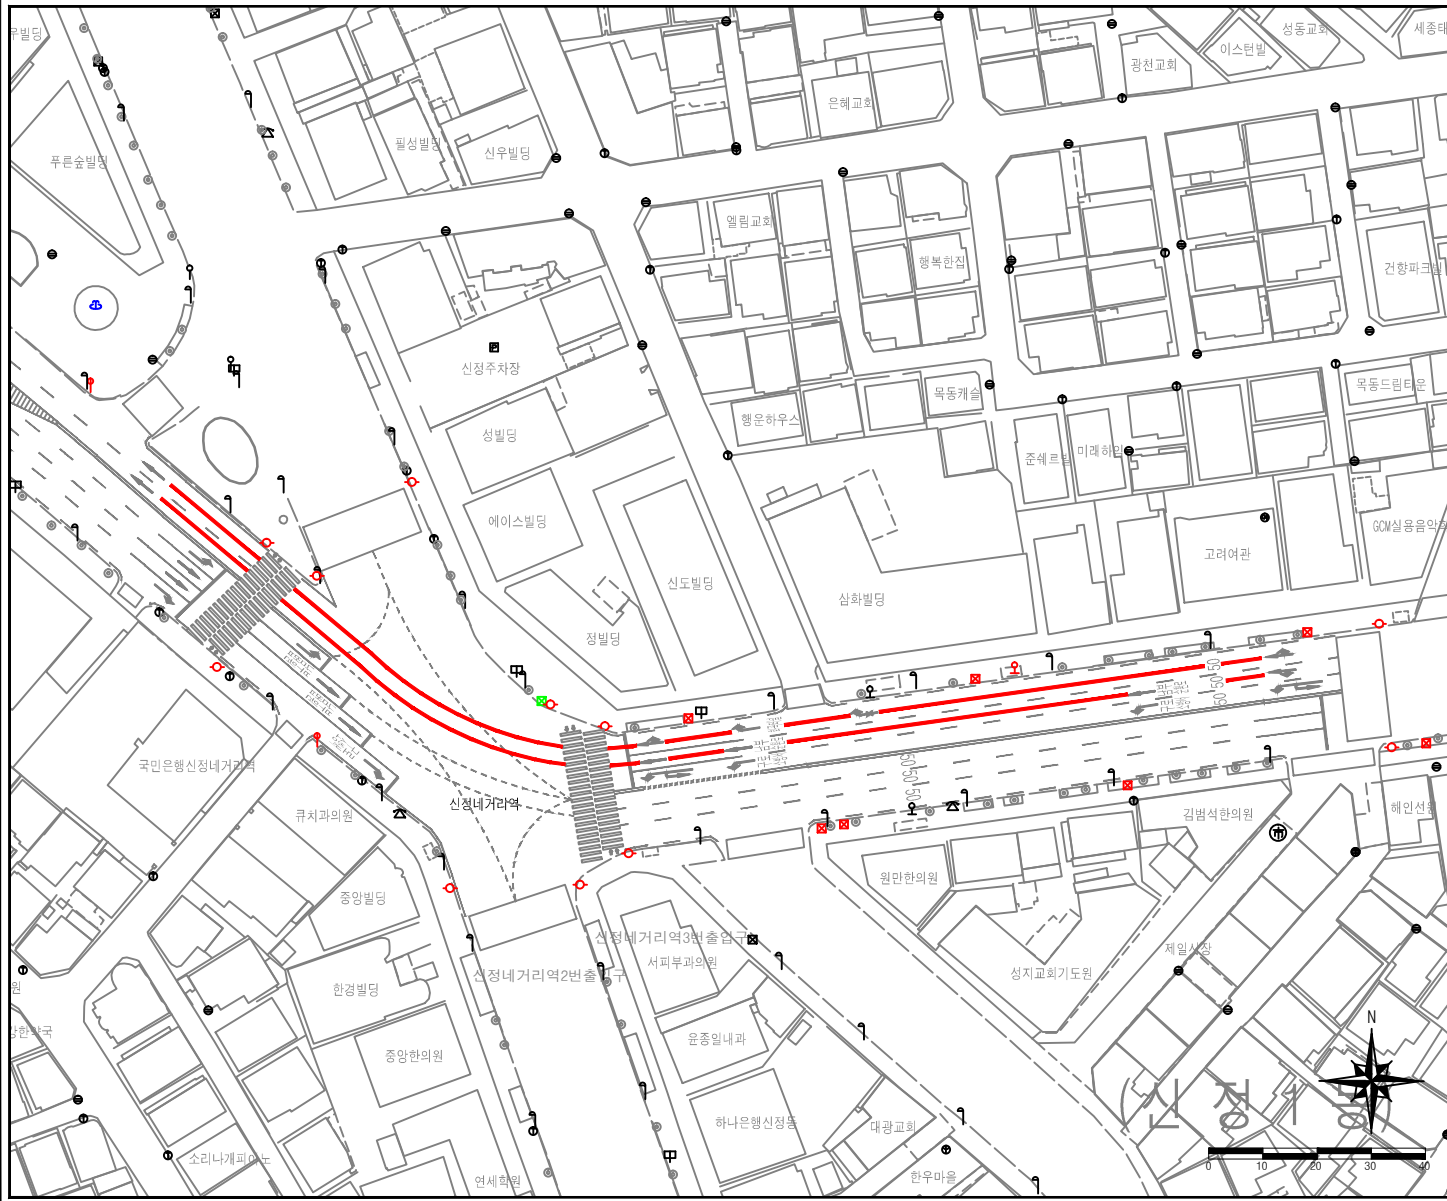

범례

도색	
재거	
재도색	

도색  
유도선(핑): 348\*3=1044  
구(파): 0.6\*2\*90=108

구분	도색	재도색	재거	구분	도색	재도색	재거
중앙선(실)		0	0	주행차로지(실)		0	0
중앙선(파)				주차금지(파)			
구분선(실)				경각차로선			
구분선(파)	108			경각차로선(실)			
횡단보도				경각차로선(파)			
경시선				교차로대			
문자				경각(실)			
속도				경각(파)			
화살표				버스전용차선(실)			
애고				버스전용차선(파)			
유도선(실)				양보			
유도선(파)	1044			주차장			
안전지대(실)				계	1152		
안전지대(파)							