



■ 창전1구역 주택 재건축 정비사업 현장 주변

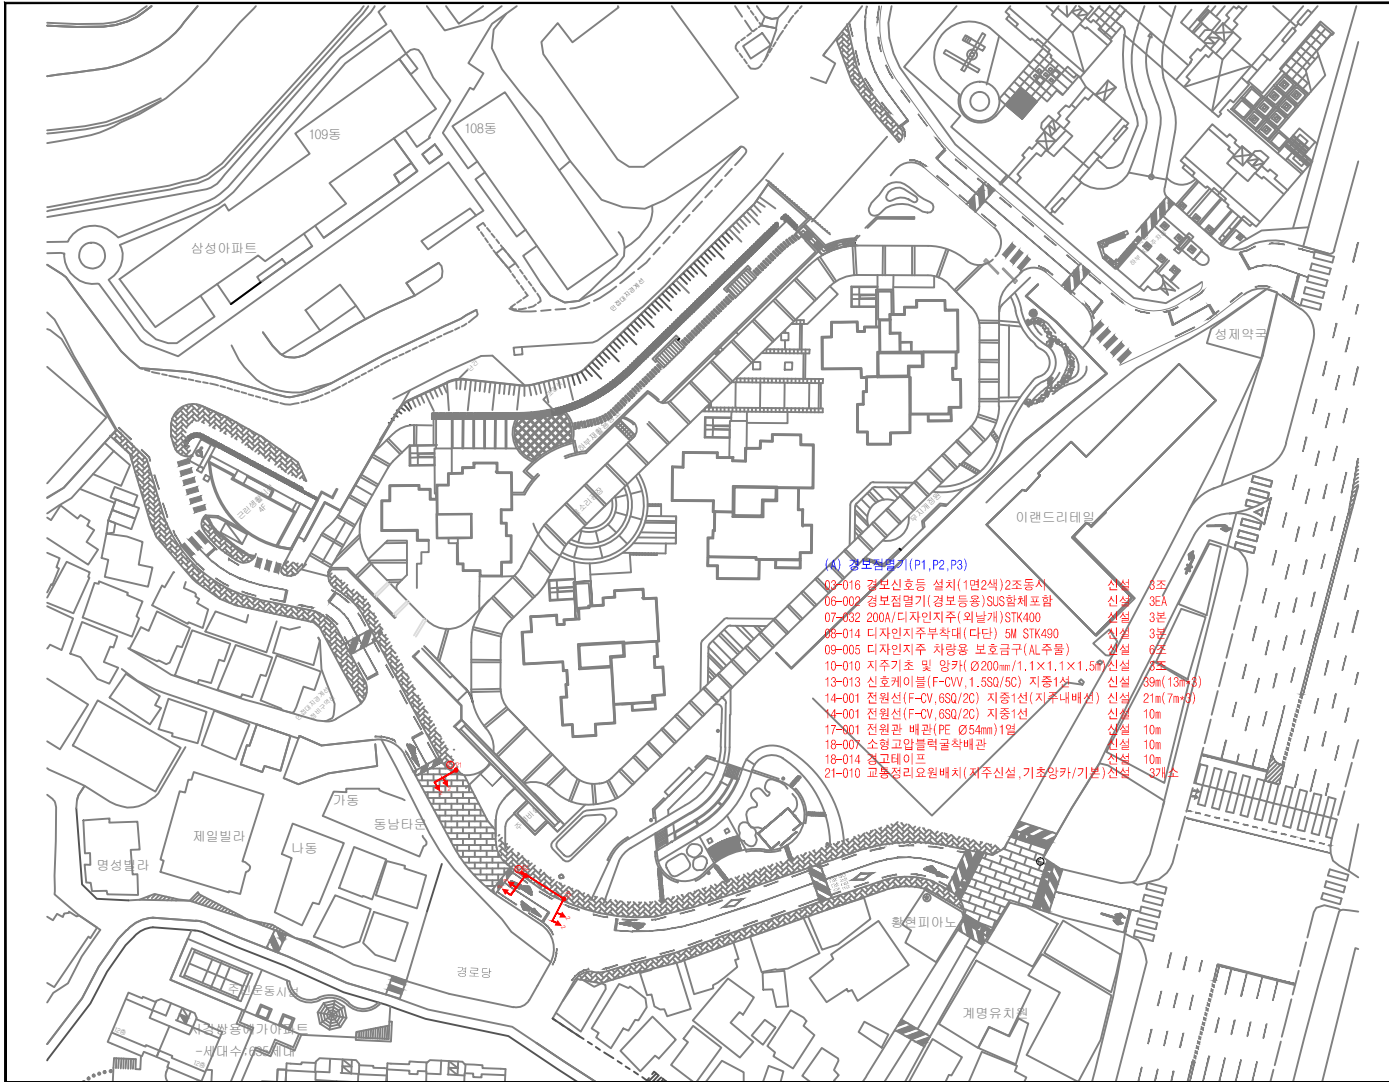

■ KEYMAP

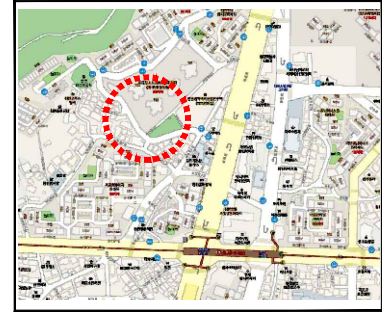

■ 주기사항(NOTE)

- 경보침별기 3기 신설

서울특별시 교통신호기 신설 및 보수공사 실시계획	관할사업소	서부도로사업소	REV. 0	2019.01.	송명호	홍영	임한민	임한민	이은영	김성민	도면명	실시설계도
	설계사	(주)트래픽스									도면번호	원서-1901-창전1구역
	시공사	건웅신호산전(주)									축척	A3 : 1 / 1,000
	감리사	-	개정번호	일자	개정사유	설계	심사	교통기술사	일련번호	01 / 01	매	