


■ 증산2구역\_노면

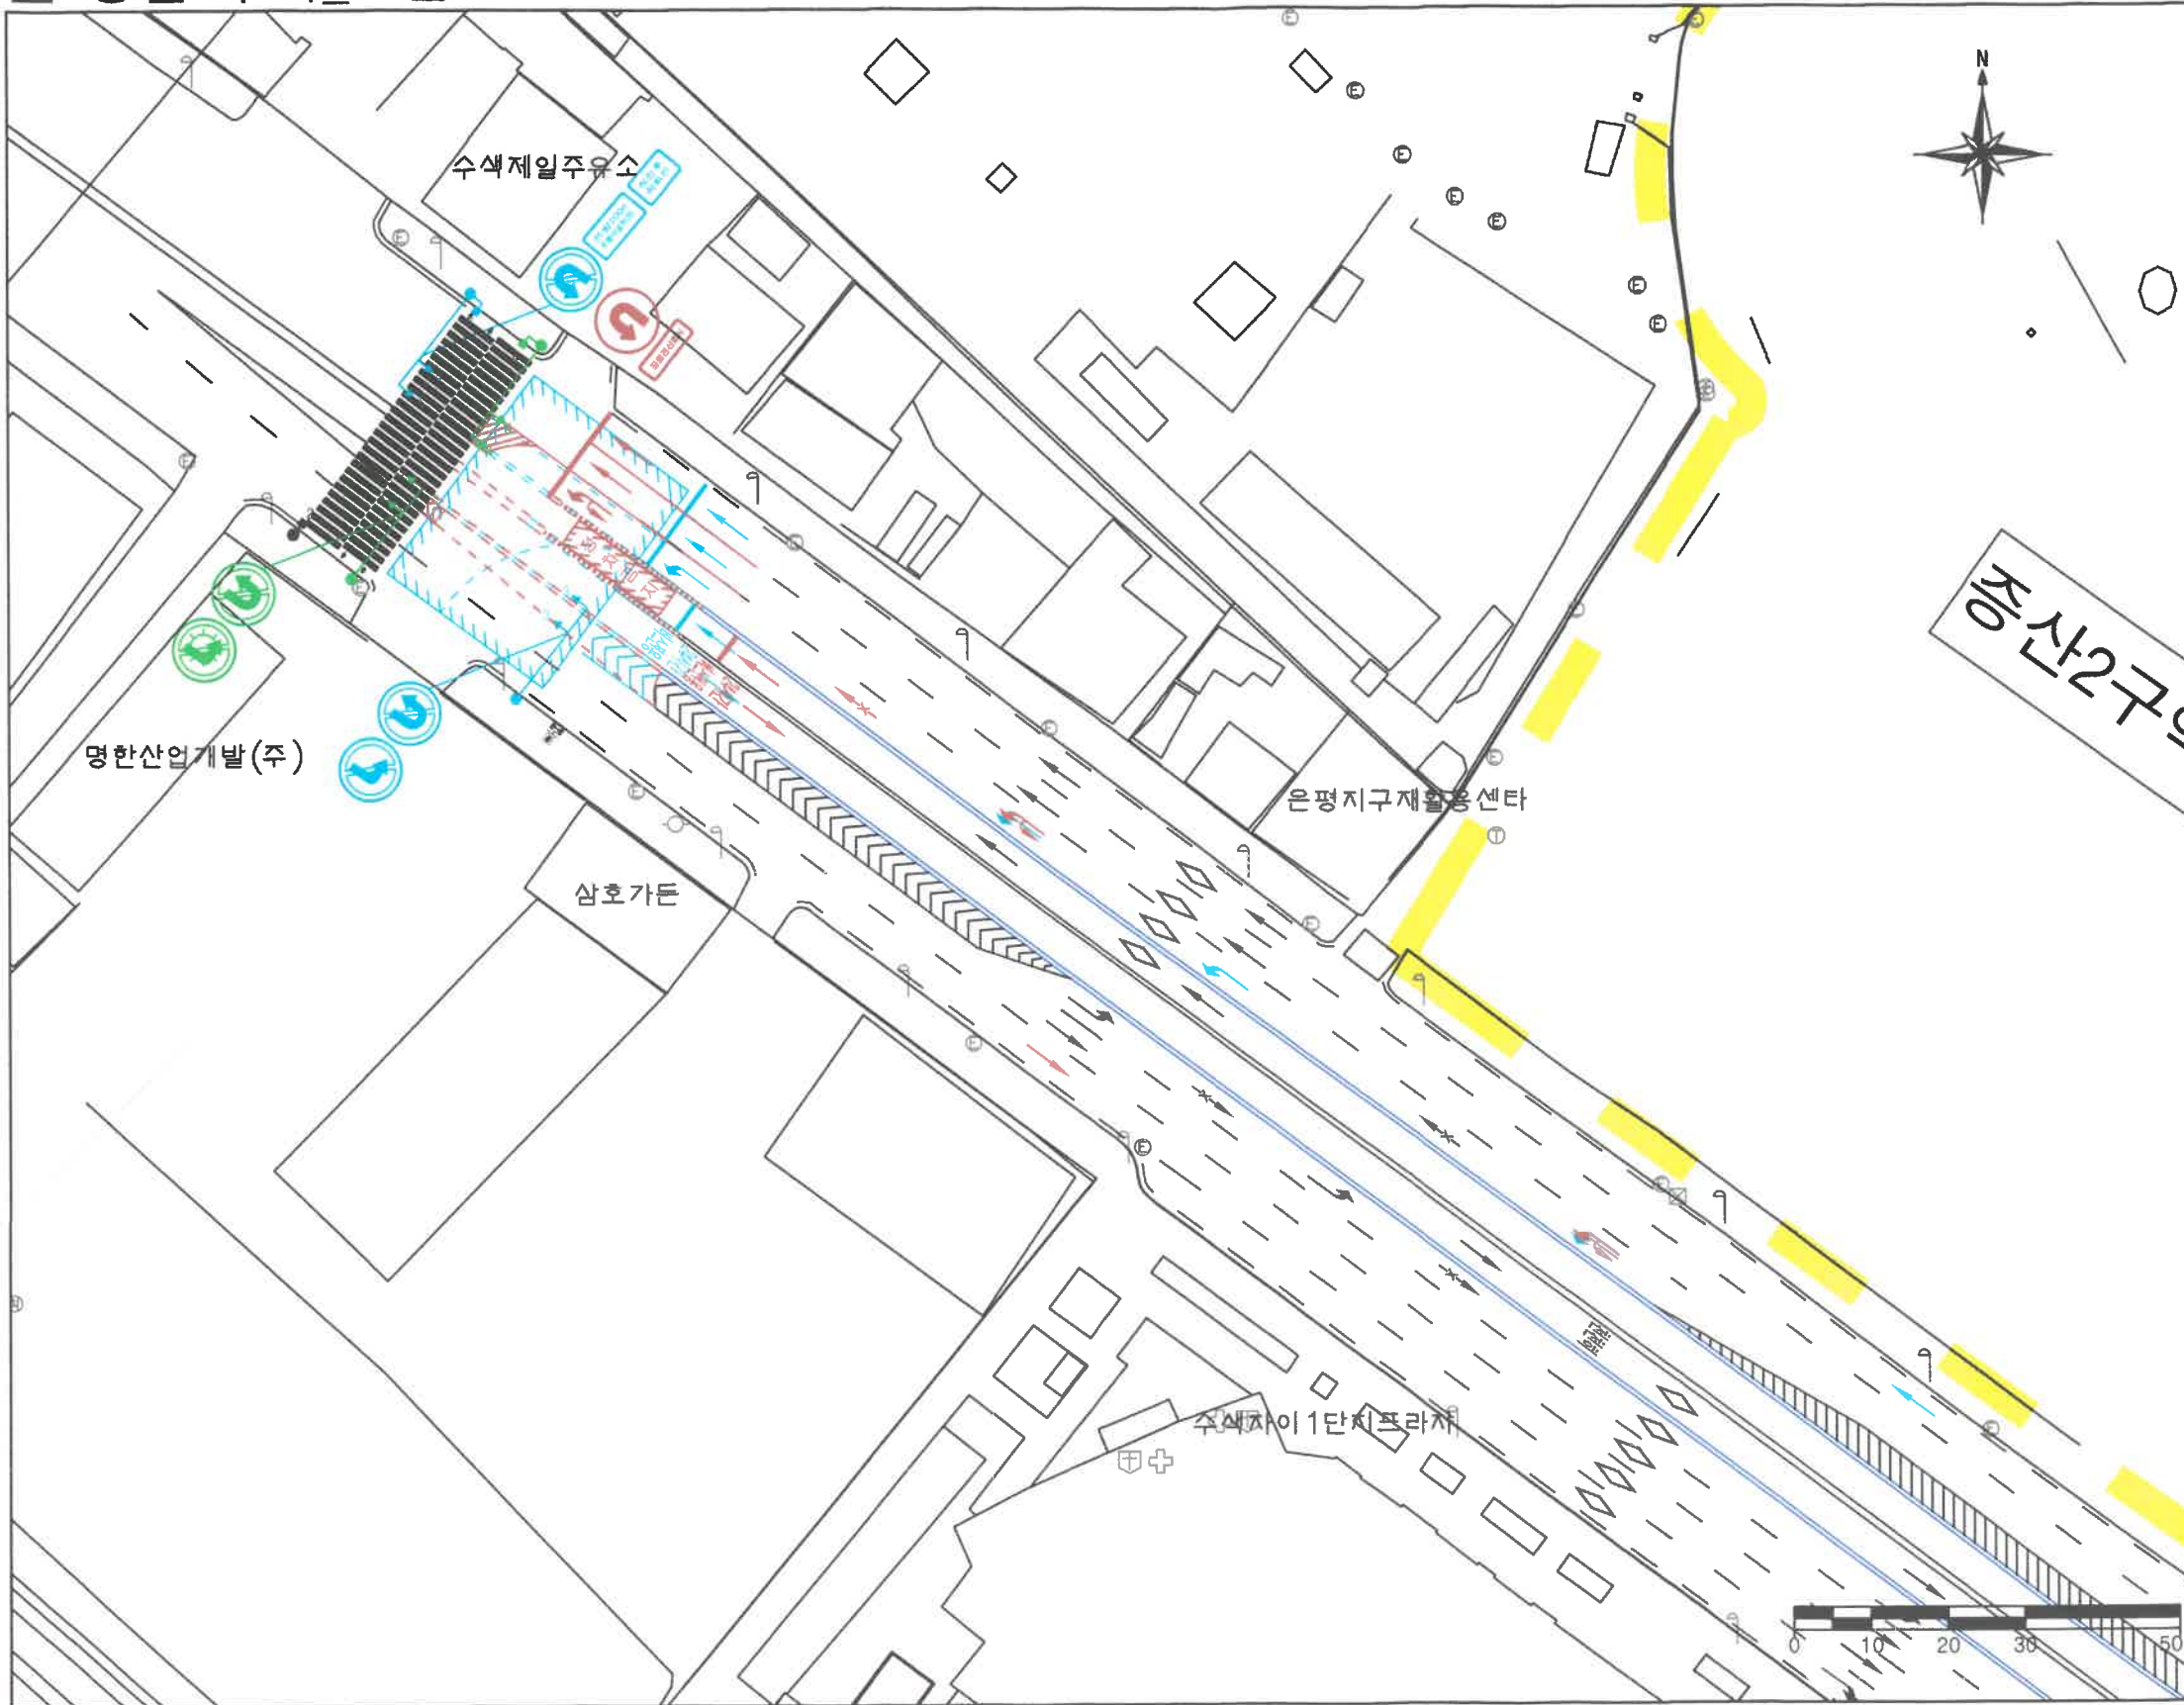

■ KEYMAP




■ 주기사항(NOTE)

범례	
도색 (버스전용선)	
제거	
재도색	
차선표지범(범례)	
설치	
제거	
간격	직선: 8m 곡선: 4m 안전지대: 2m
안전표지(범례)	
신설	
철회	
이설	

<p>서울특별시</p> <p>2019년 교통안전시설물 신설 및 보수공사 실시계획</p>	관할사업소	동부도로사업소	REV. 0	2019. 02.	차로재구획	박지명	장형수	이정수	도면명	실시설계도
	설계사	(주)건영이앤씨							도면번호	
	시공사	###							축척	A4 : 1 / 1000
	감리사	###	개정번호	일자	작성자	검토자	책임자	일련번호	1-2	



# 증산2구역\_노면

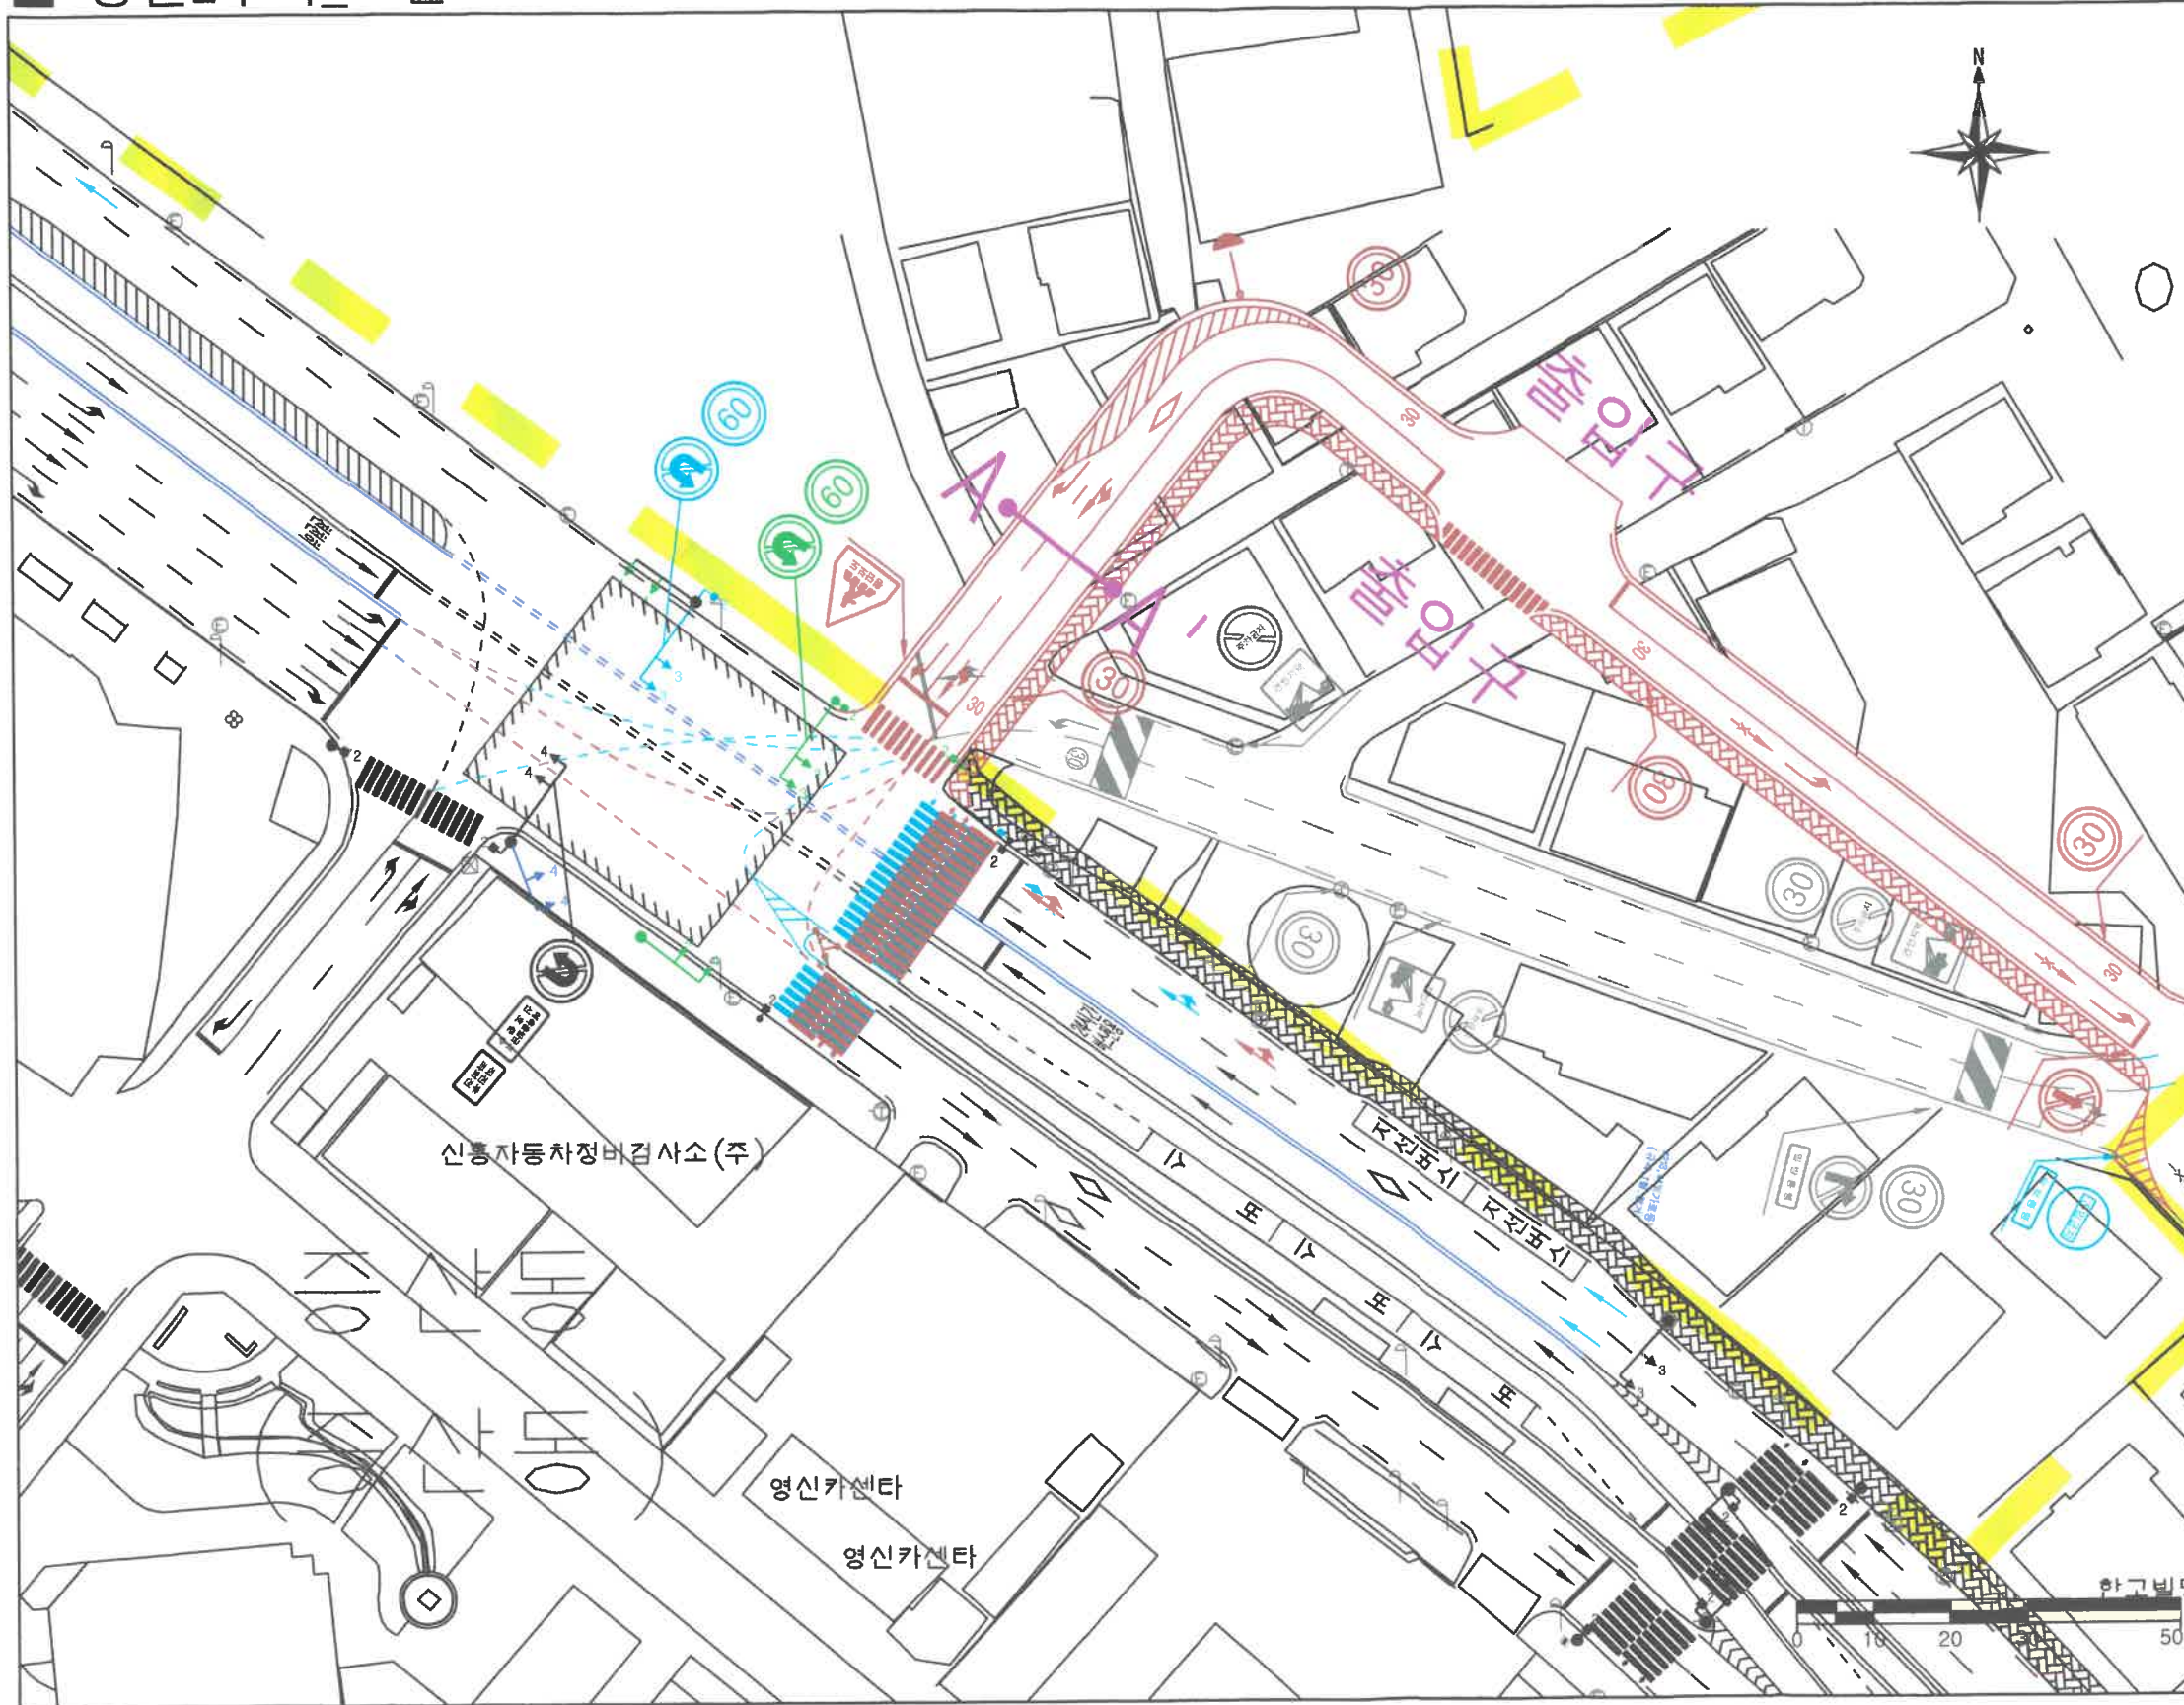

## KEYMAP



## 주기사항(NOTE)

범례	
도색 (버스전용선)	
제거	
재도색	
차선표지범(범례)	
설치	
제거	
간격	직선:8m 곡선:4m 안전지대:2m
안전표지(범례)	
신설	
철폐	
이설	

신용자동차정비검사소(주)

영신카센터

영신카센터

하교빌딩



관할사업소	동부도로사업소	REV. 0	2019. 02.	차로재구획	박지명	장형수	이정수	도면명	실시설계도
설계사	(주)건영이앤씨							도면번호	
시공사	###							축척	A4 : 1 / 1000
감리사	###	개정번호	일자		작성자	검토자	책임자	일련번호	1-1