
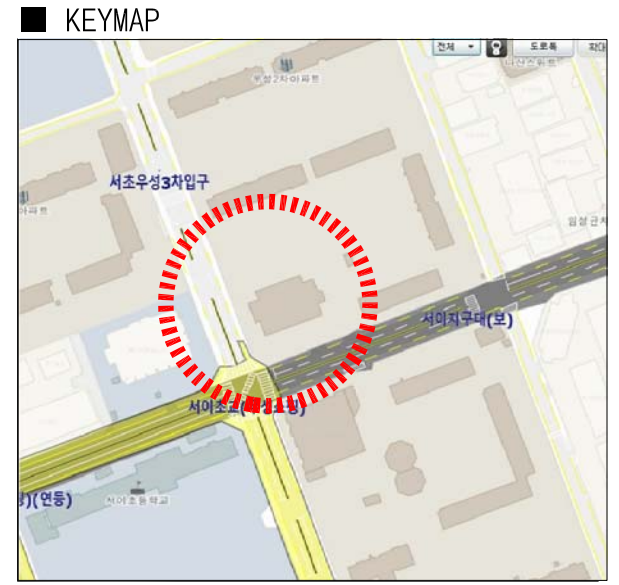


서초구 우성2차 재건축아파트 교통처리계획도

변경후

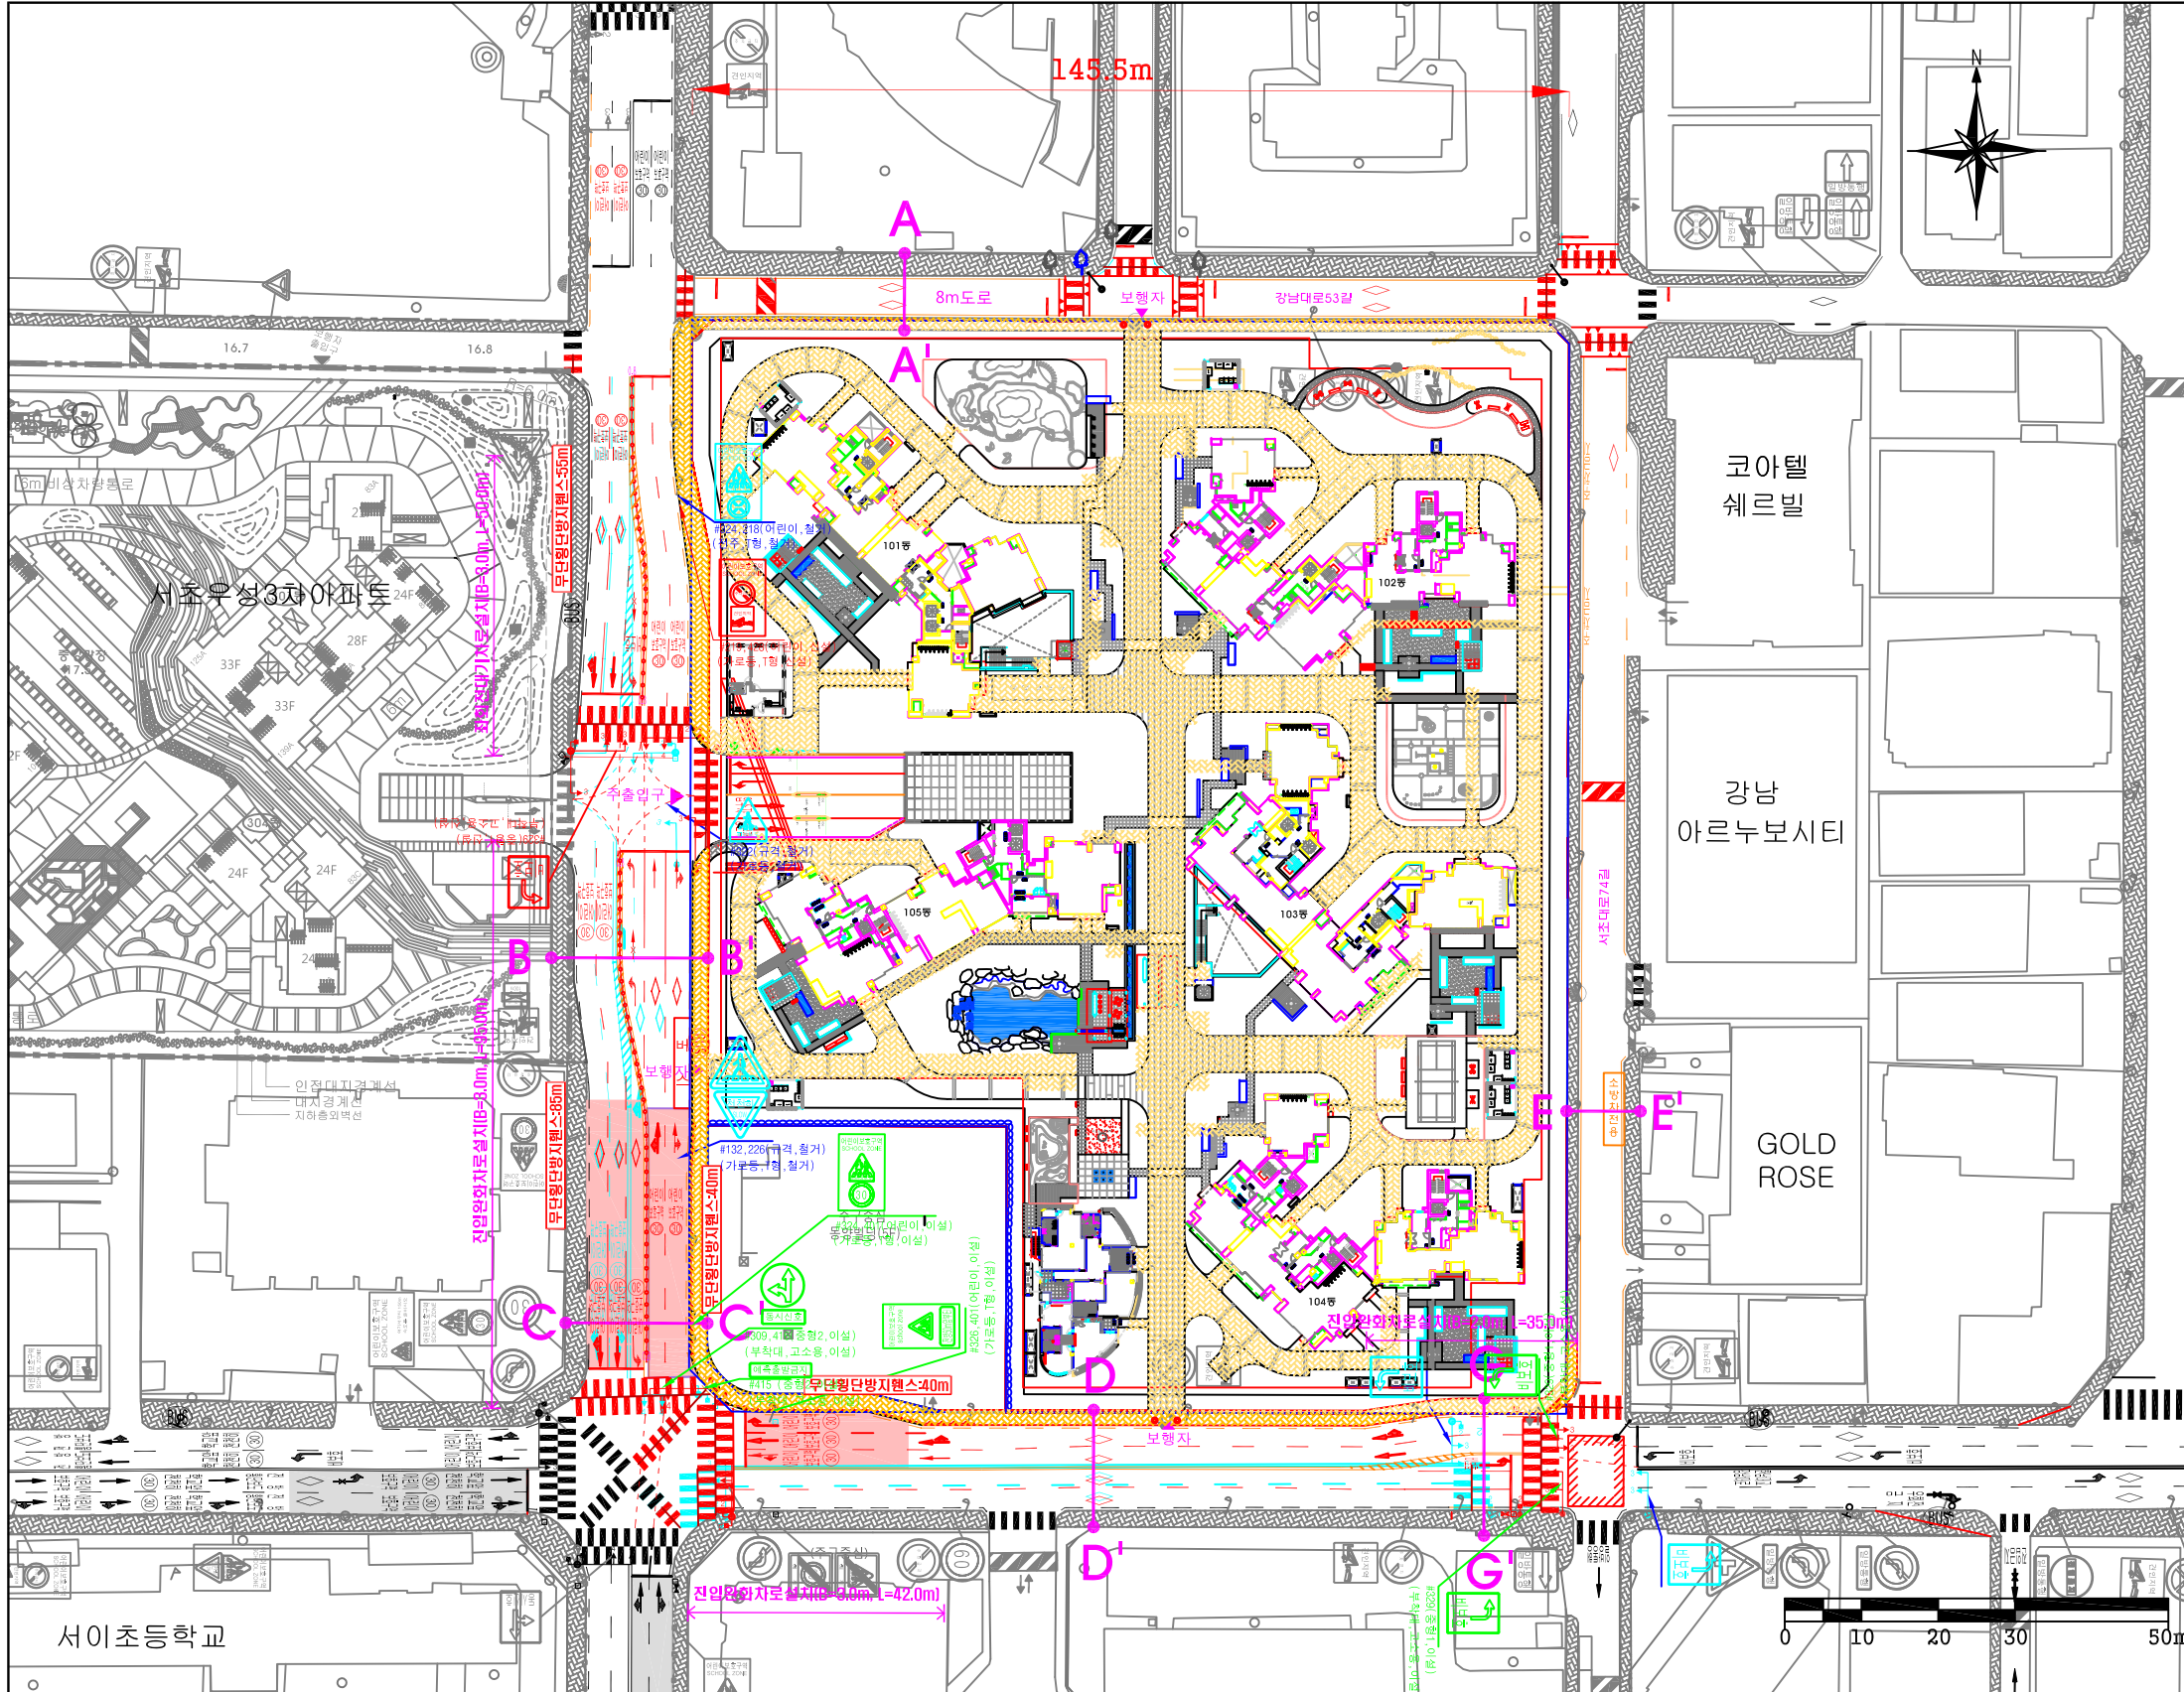

주기사항(NOTE)

범례	
도색 (버스전용선)	
제거	
재도색	
차선표지범(범례)	
설치	
제거	
간격	직선:8m 곡선:4m 안전지대:2m
안전표지(범례)	
신설	
철폐	
이설	

<p>서울특별시</p>	관할사업소	남부도로사업소	REV. 0	2017.09.	박지명	장형수	신부용	도면명	실시설계도
	설계사	(주)건영이앤씨						도면번호	
	시공사	(주)건영이앤씨						축척	A3 : 1 / 1000
	감리사	###	개정번호	일자	작성자	검토자	책임자	일련번호	1-1