



공사구간 e편한세상 신촌아파트 주변(사업소)

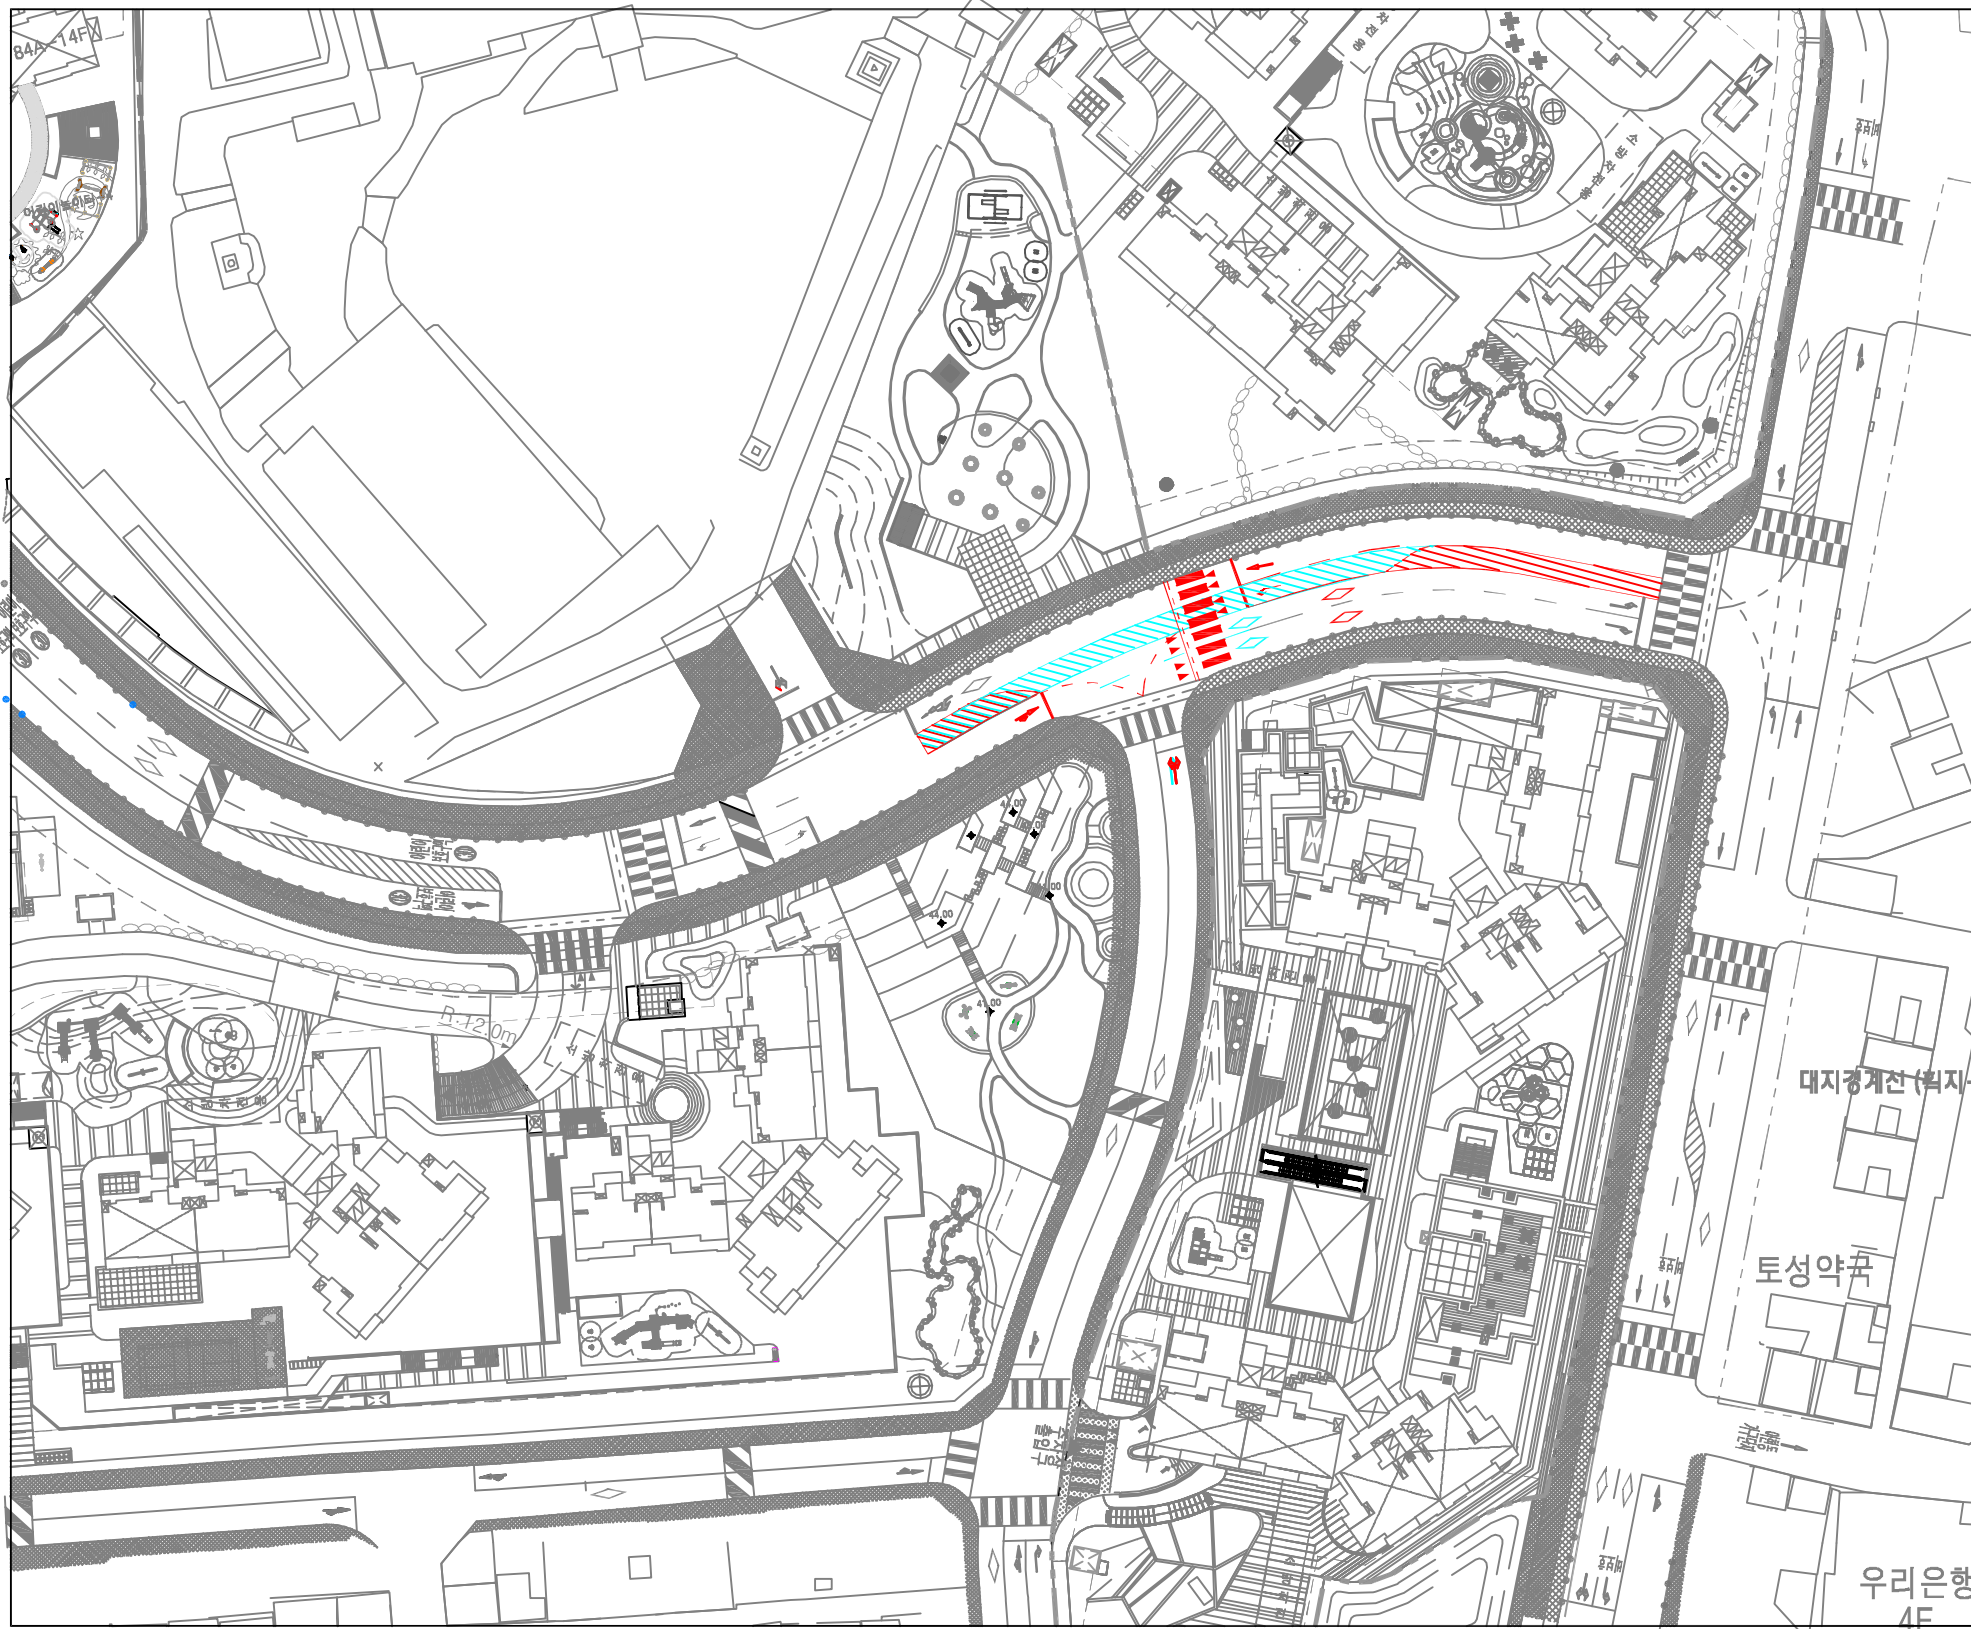

KEY MAP

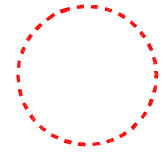

범례

도색	
제거	
재도색	

Note.

■ 물량산출식

구분	폭원(m)	산출식(0.15m기준)
차선 : 도색3m, 빈공간 5m간격	0.15	시가지도로=길이*3/8, 자동차전용도로=길이*1/2
유도선 : 도색, 빈공간 각1m	0.15	길이*1/2
유턴구역선 : 도색, 빈공간 각0.5m	0.45	길이*3/2
안전지대 (황색, 백색) : 1m간격	0.15	(둘레+면적)*1
정차금지대 (도색1m기준: 빈공간0.45m)	0.15	길이*2.67
횡단보도 (파선)	4m(단일) : 도색0.45m, 빈공간 0.675m	길이*10.67
	6m(이중) : 도색0.45m, 빈공간 0.675m	길이*14.8
	정지선 (0.15*3=0.45)	길이*3
횡단보도예고	-	개수*18
황색 (파선)	중앙선	길이*1/2
	주차금지선	길이*1/2
문자 기호	문자	개수*8(예 : 일방통행 4*8=32)
	숫자	개수*6(예 : 60 2*6=12)
참고 사항	-안전지대 : 1 = (0.15/1)/0.15 -횡단보도(단일4m) : 10.67 = (4m+0.45/(0.45+0.675))/0.15 -횡단보도(이중6m) : 14.8 = ((6m-0.45)+0.45/(0.45+0.675))/0.15 -정차금지대 : 2.67 = (1+(0.15/0.6/0.15))	