


노인보호구역

현황 및 개선안도



시설명

중곡1동제2경로당 (서울시 광진구 긴고랑로8길 51)

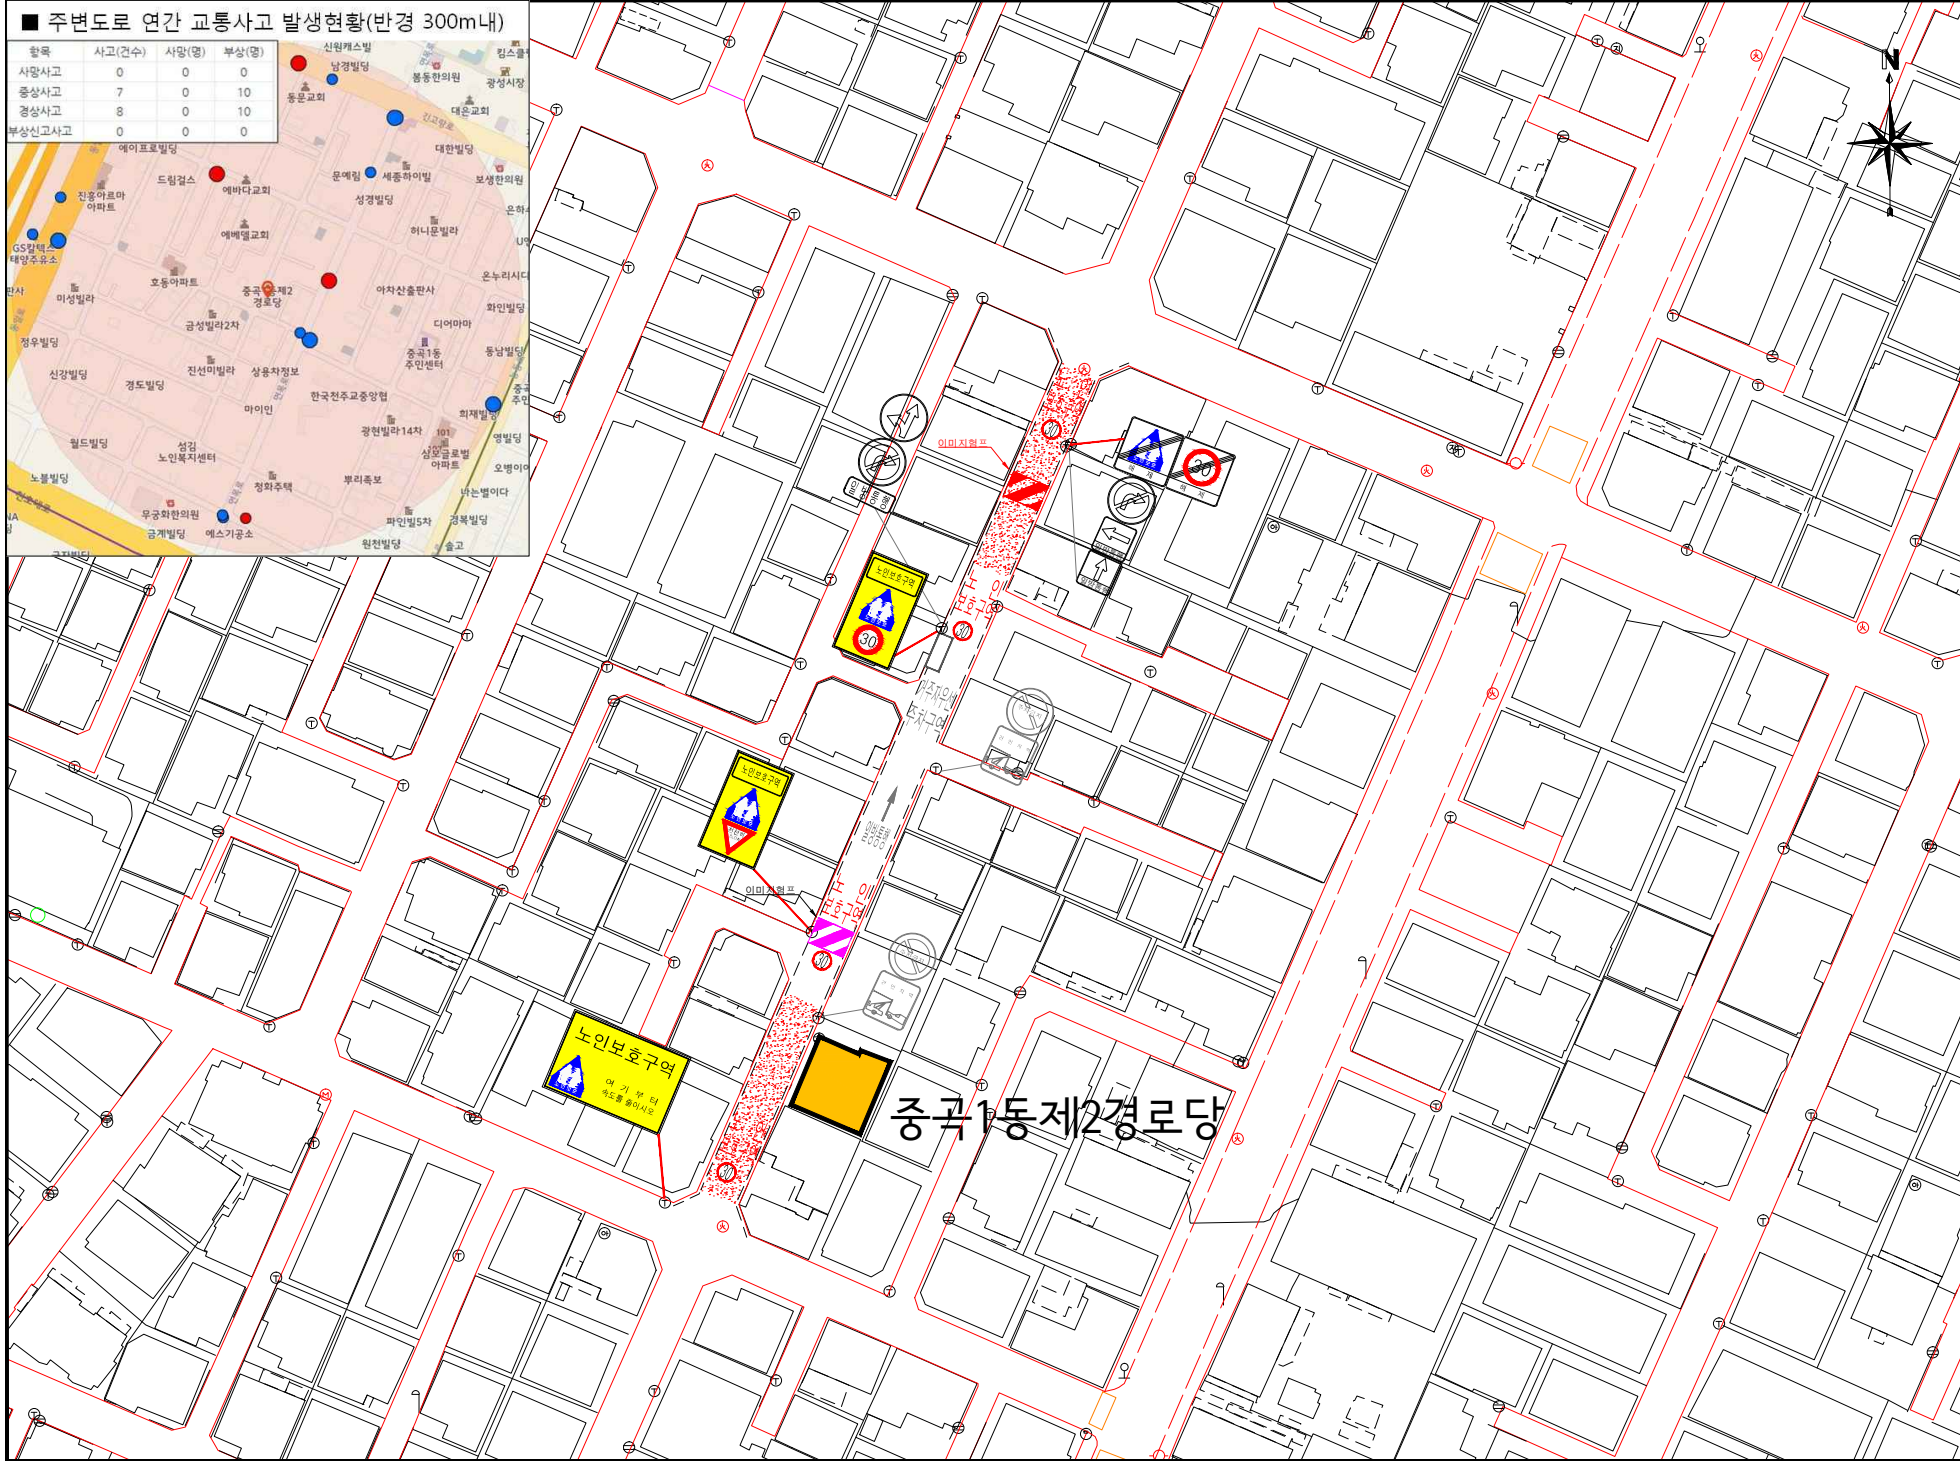

- 범례 -

현황 - 검정색	경보등 개소	신설	재도색	제거
신설 - 빨강색	신호등 개소			
재도색 - 분홍색				
제거 - 하늘색				

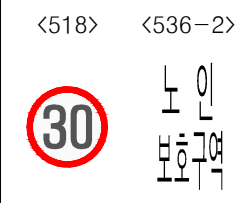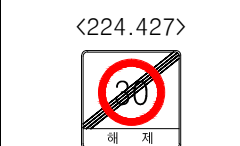

구분	항목	단위	수 량			
			신설	재도색	제거	
안	경보등 개소	개	4	-	-	
	신호등 개소	개				
	소 계	개	4	-	-	
	211	개				
	213	개				
	214	개				
	218	개				
	219	개				
	226	개				
	322	개				
표	325	개				
	326	개				
	327	개				
	328	개				
	416	개				
	427	개				
	428	개				
	429	개				
	<통합표지>					
	323	개	1			
지	402	개				
	415	개				
	224	개	1			
	427	개				
	323	개	1			
	427	개				
	218	개				
	428	개				
	219	개				
	428	개				
323	개					
226	개					
323	개	1				
224	개					
소 계	개	8				
518	개	4				
519	개					
노	520	개				
	521	개				
	523	개				
	532	개				
	536-536-3	개	4			
	510-514	개				
	516	m				
	소 계	개	1	1		
	과속방지턱	개				
	이미지험프	개	1	1		
방호울타리	M					
유사노면표시	개					

(현장조사일 : 2019년 07월)