
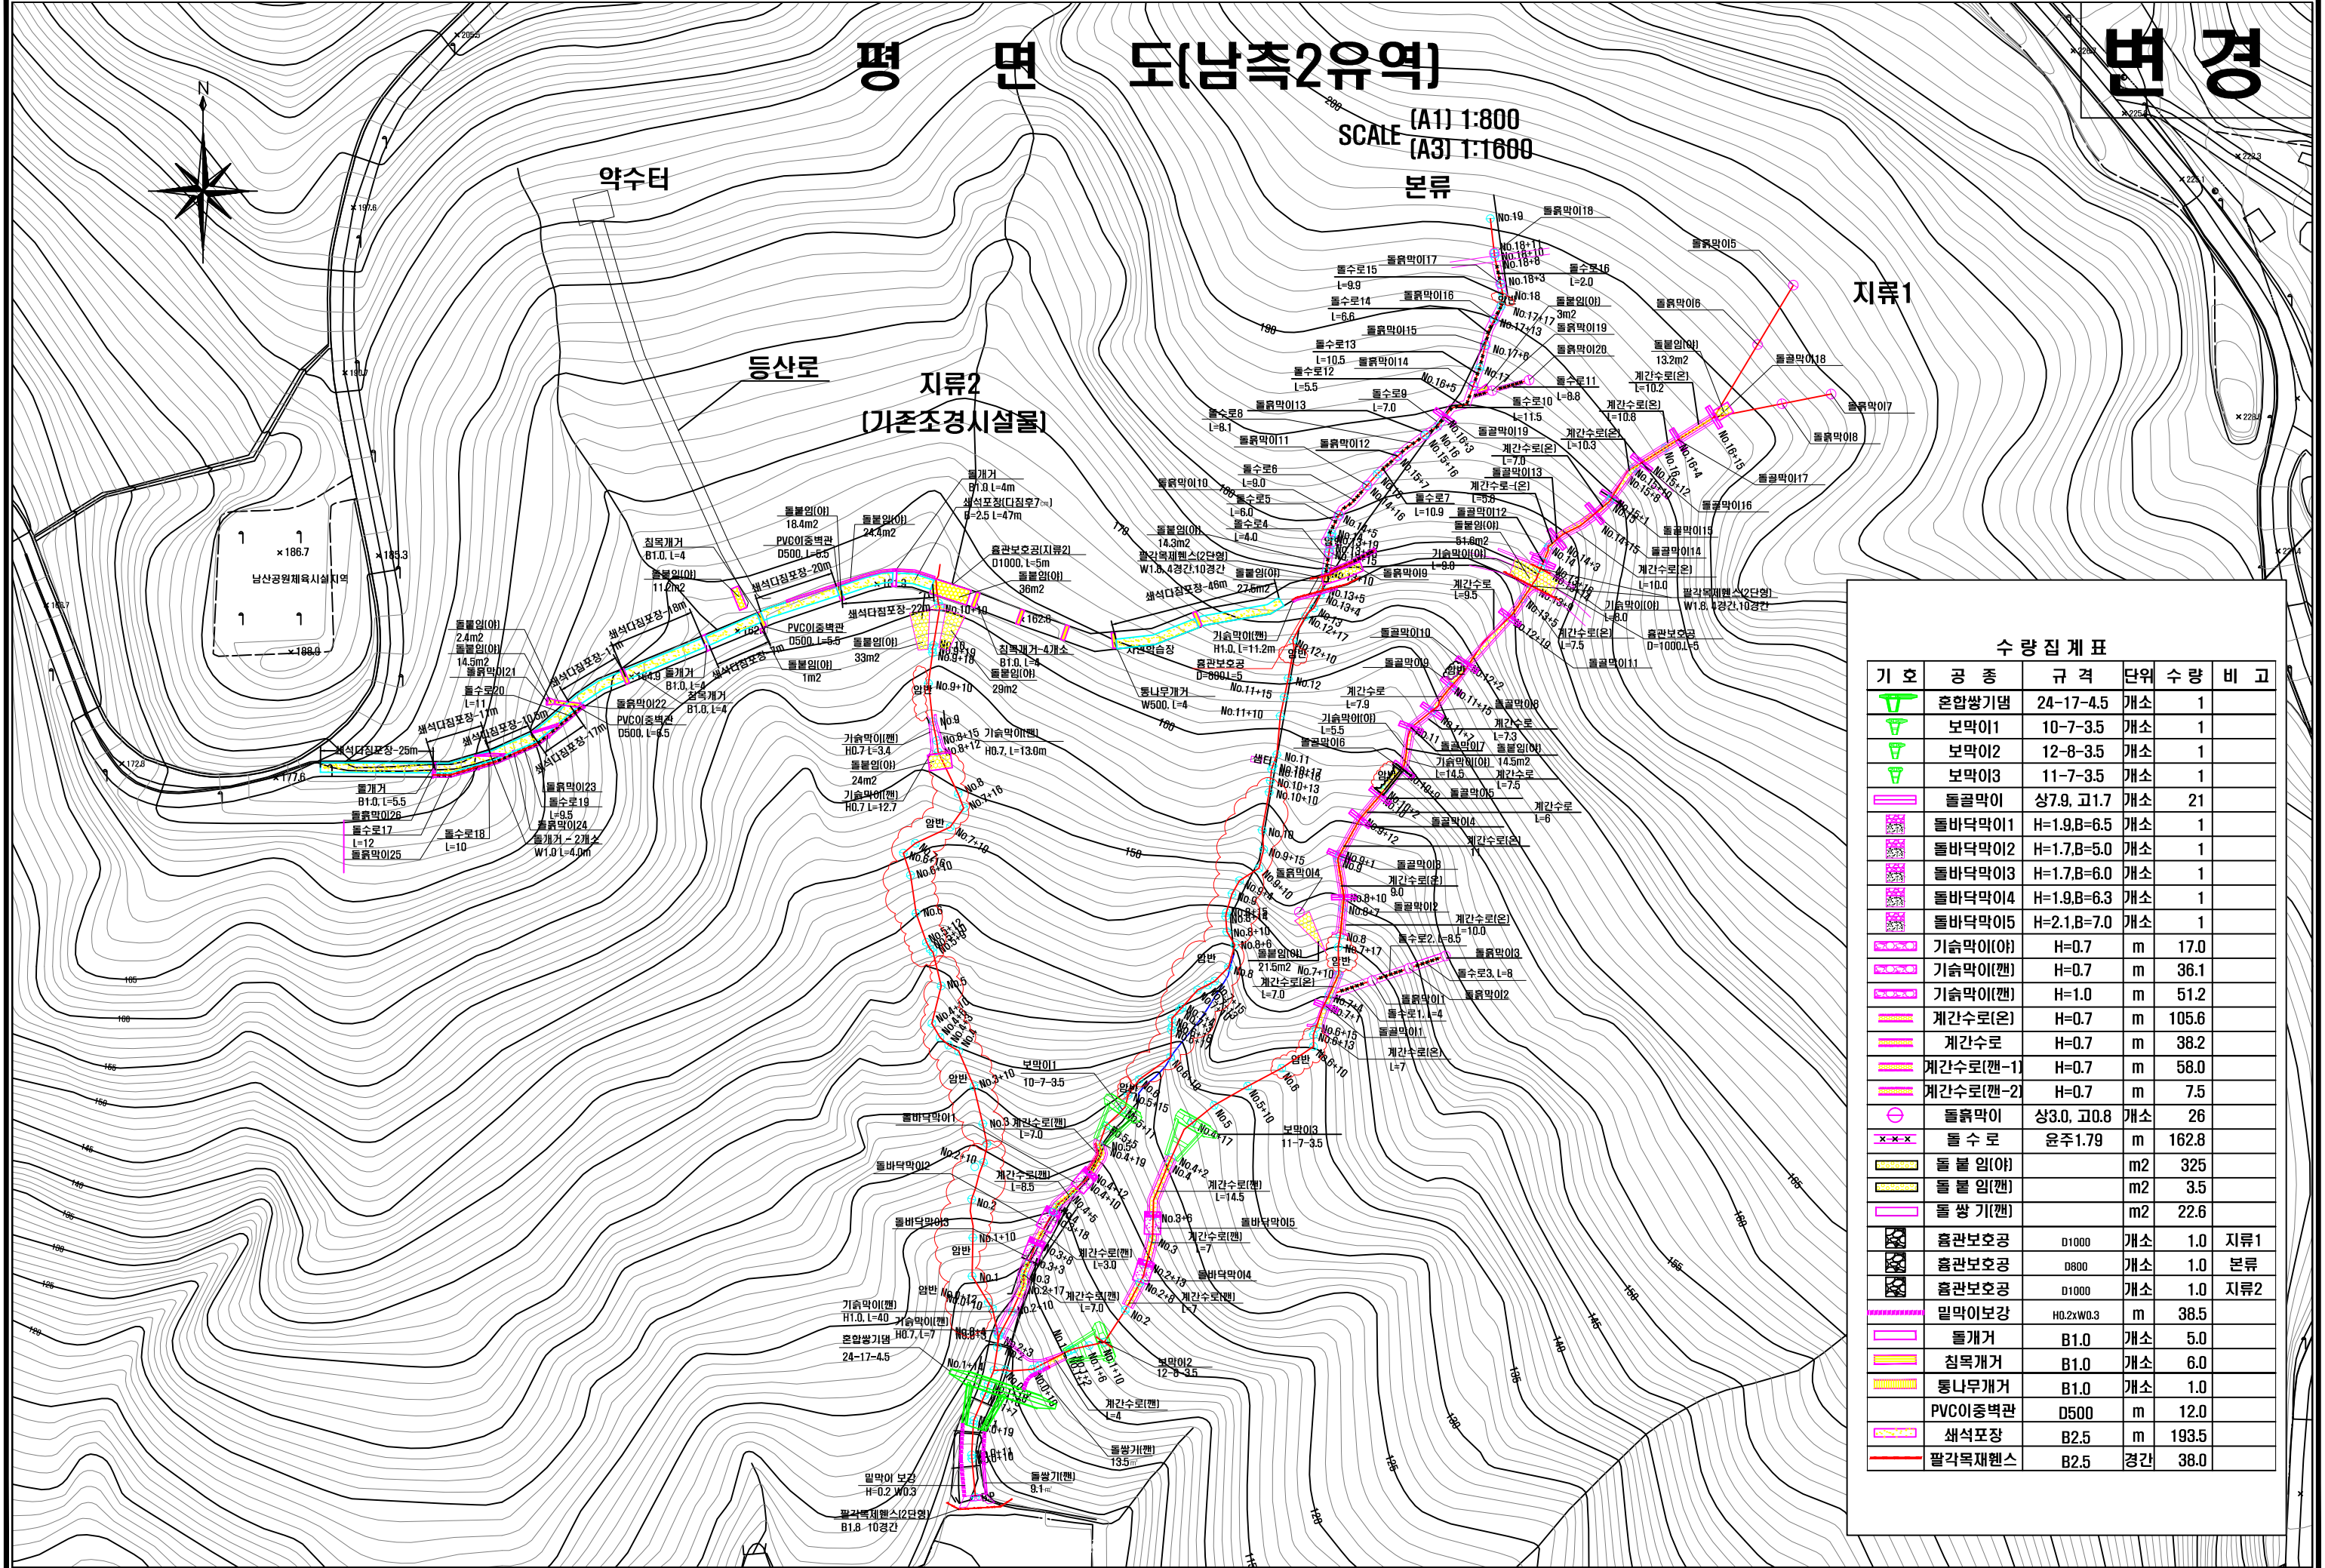


변경

평면도(남측2구역)

SCALE (A1) 1:800
(A3) 1:1600

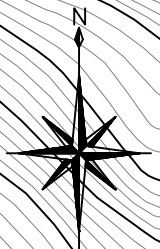

수량 집계표

기호	공종	규격	단위	수량	비고
	혼합쌍기댐	24-17-4.5	개소	1	
	보막이1	10-7-3.5	개소	1	
	보막이2	12-8-3.5	개소	1	
	보막이3	11-7-3.5	개소	1	
	돌굴막이	상7.9, 고1.7	개소	21	
	돌바닥막이1	H=1.9,B=6.5	개소	1	
	돌바닥막이2	H=1.7,B=5.0	개소	1	
	돌바닥막이3	H=1.7,B=6.0	개소	1	
	돌바닥막이4	H=1.9,B=6.3	개소	1	
	돌바닥막이5	H=2.1,B=7.0	개소	1	
	기슭막이(아)	H=0.7	m	17.0	
	기슭막이(켄)	H=0.7	m	36.1	
	기슭막이(켄)	H=1.0	m	51.2	
	계간수로(은)	H=0.7	m	105.6	
	계간수로	H=0.7	m	38.2	
	계간수로(켄-1)	H=0.7	m	58.0	
	계간수로(켄-2)	H=0.7	m	7.5	
	돌굴막이	상3.0, 고0.8	개소	26	
	돌수로	운주1.79	m	162.8	
	돌불임(아)		m2	325	
	돌불임(켄)		m2	3.5	
	돌쌍기(켄)		m2	22.6	
	흙관보호공	Ø1000	개소	1.0	지류1
	흙관보호공	Ø800	개소	1.0	본류
	흙관보호공	Ø1000	개소	1.0	지류2
	밀막이보강	H0.2xW0.3	m	38.5	
	돌개거	B1.0	개소	5.0	
	침목개거	B1.0	개소	6.0	
	통나무개거	B1.0	개소	1.0	
	PVC이중벽관	D500	m	12.0	
	쇄석포장	B2.5	m	193.5	
	팔각목재헨스	B2.5 경간	경간	38.0	