어린이보호구역 해제(즐거운유치원)

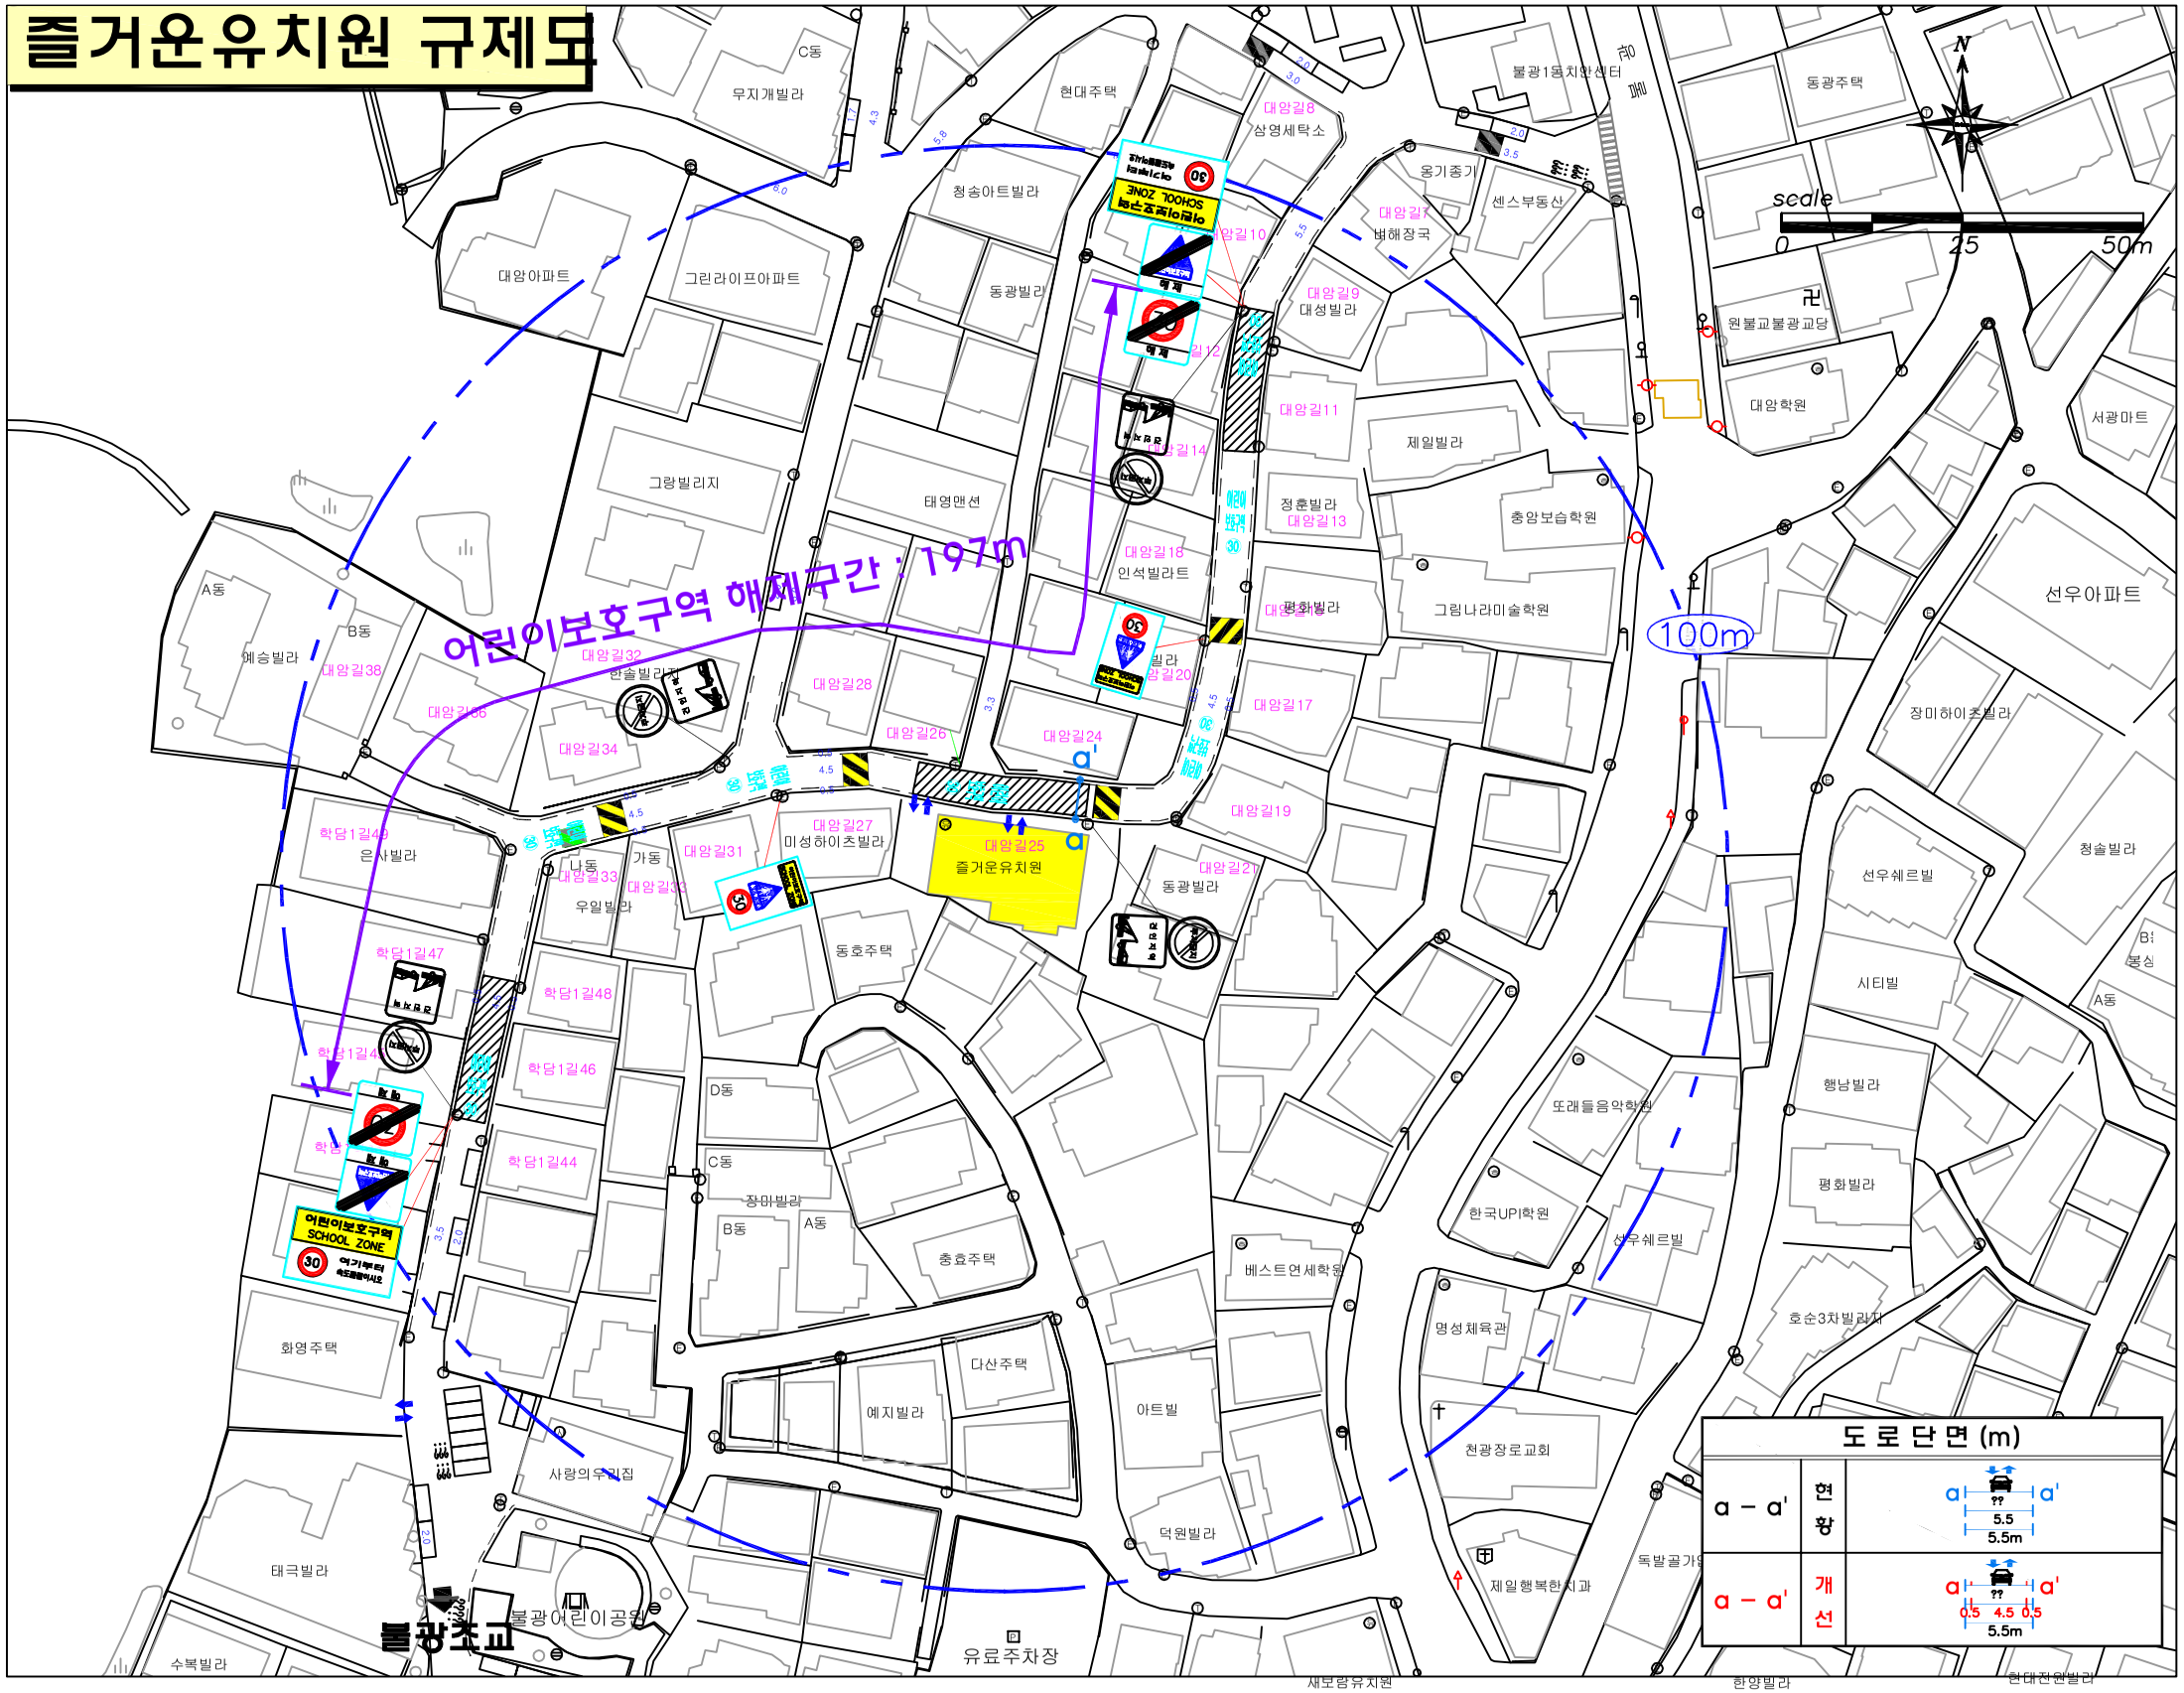

- 범 례 -

구분	
현 황	검정
신 설	적색
제 거	하늘색
재도색	녹색

<224.402.415>
어린이보호구역 SCHOOL ZONE
30 여기부터 속도를줄이시오
1,000 / 1,500

<324.427>
어린이보호구역 / 30 / 해 제
900 / 900

<224.427>
30 / 해 제
900 / 900

<219.428>
어린이보호구역 SCHOOL ZONE / 주시하시오 / 현장제작
1,190 / 700

<324.224>
어린이보호구역 SCHOOL ZONE / 어린이 보호 / 30
1,190 / 700

<218.428>
주정차금지 / 견인지역

<219.428>
주차금지 / 견인지역

구분	항 목	단위	수량 현황	개선 신설	개선 교체	개선 제거
신호기	경보등	개소	-	-	-	-
	신호등	개소	-	-	-	-
	소 계	개	8	-	-	-
표지	129	개	-	-	-	-
	132	개	-	-	-	-
	133	개	-	-	-	-
	212	개	-	-	-	-
	219	개	4	-	-	-
	224	개	-	-	-	-
	323	개	-	-	-	-
	328	개	-	-	-	-
	416	개	-	-	-	-
	428	개	4	-	-	-
	429	개	-	-	-	-
	주차구획선의 주차금지	개	-	-	-	-
	<통합표지>		-	-	-	-
	224 402,415	개	-	-	-	2
	324 402,415	개	-	-	-	-
	224 427	개	-	-	-	2
	324 427	개	-	-	-	2
	133 401	개	-	-	-	-
	218 428	개	-	-	-	-
	219 428	개	-	-	-	-
	324 224	개	-	-	-	2
	324 226	개	-	-	-	-
노면표시	소 계	개	31	-	-	-
	510~514	개	-	-	-	-
	515	m	-	-	-	-
	516	m	-	-	-	-
	518	개	-	-	-	7
	519	개	-	-	-	-
	523	개	-	-	-	-
	529	개	-	-	-	-
	532	개	-	-	-	-
	536	개	-	-	-	7
	537,538,539	개	-	-	-	-
	노인보호	개	-	-	-	-
	주차금지	개	-	-	-	-
	어린이 놀이터	개	-	-	-	-
	어린이 보호구역	개	-	-	-	-
	일방통행	개	-	-	-	-
도로부속물	소 계	개	4	-	-	-
	과속방지턱	개	4	-	-	-
	이미지험프	개	-	-	-	-
	고원식교차로	개	-	-	-	-
	보도	㎡	-	-	-	-
	볼라드	개	-	-	-	-
	미끄럼방지(적색)	㎡	3	-	-	-
	반사경	개	-	-	-	-
	방호울타리	m	-	-	-	-

(현장조사일 : 2018년 3월)

공 사 명	시 행 청	용 역 회 사	축 적	설계일자	과업참여자 과업책임자	과업참여자 분야별책임자	과업참여자 설 계 자	도 면 명
어린이보호구역 개선사업	은 평 구		NONE	2018.3				즐거운유치원 규제도