


신당보도육교 지장물 현황 평면도

신월동244-6

신월동244-5


신월동244-8 주차장

A-A' 단면

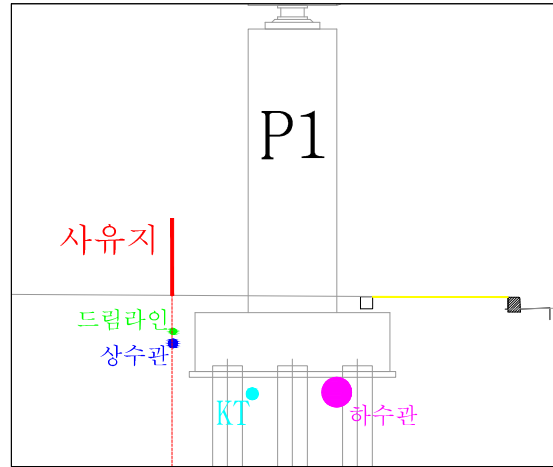

0+800

B-B' 단면

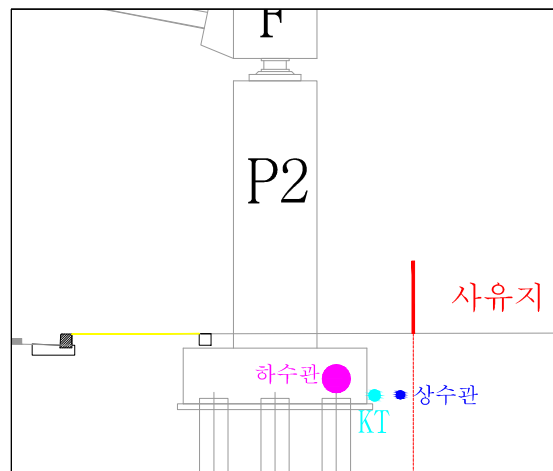

범례

지장물명	비고	
	인천 방향	여의도 방향
상수도	D150mm	D150mm
드림라인(통신)	D100mmX2EA	
KT(통신)	D50mmX4EA D100mmX6EA	D50mmX3EA D100mmX3EA
하수도	D500mm	D500mm
가로등 분전반		○

신월동411-1

신월동411-5

빌딩

신월제4동지역공동주차장

한도빌딩

성보철강

(주)팔방