


# 사진대지

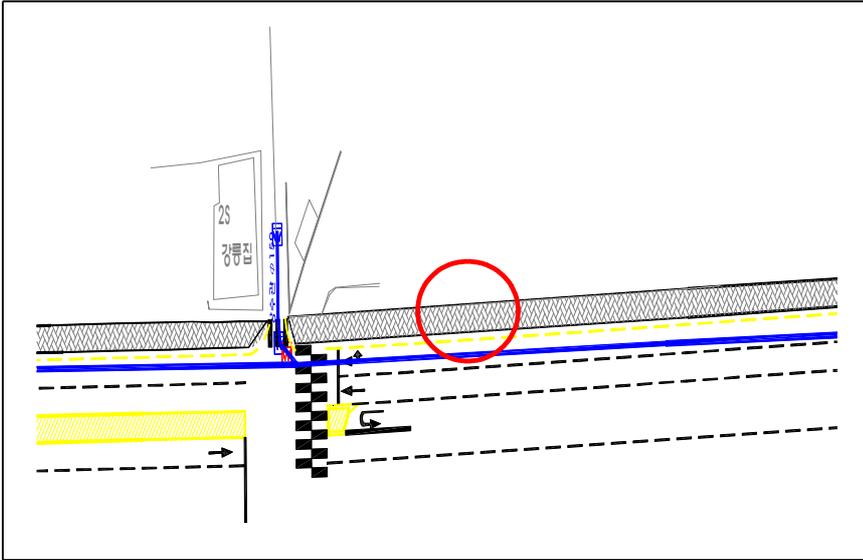

연 번

1

내 용

상수도 맨홀 인상 위치도

위 치

본선2구간(구)강릉집앞

공 종

부대공

내 용

상수도 맨홀 인상 전

위 치

본선2구간(구)강릉집앞



공 종

부대공

내 용


상수도 맨홀 인상 후

위 치

본선2구간(구)강릉집앞



# 사진대지

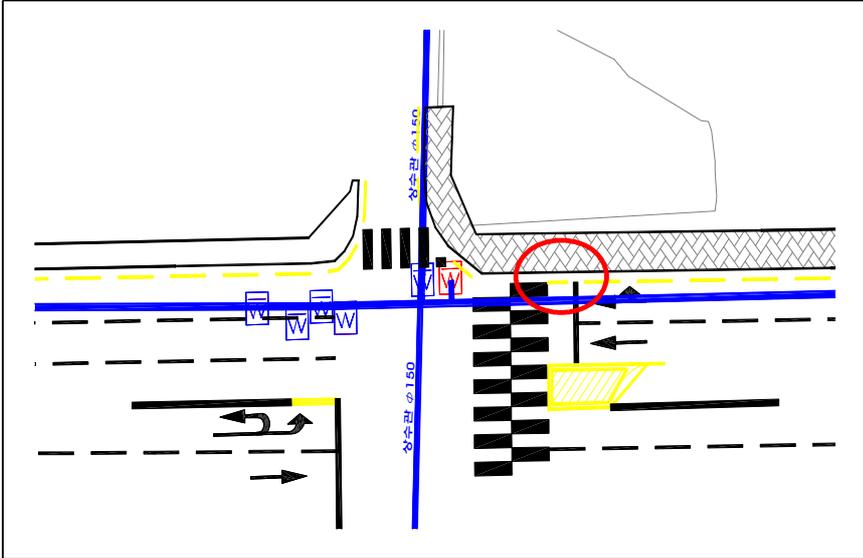

연 번
1

내 용
상수도 맨홀 인상 위치도

위 치
본선2구간 덕소 삼거리



공 종
부대공

내 용
상수도 맨홀 인상 전

위 치
본선2구간 덕소 삼거리




공 종
부대공

내 용
상수도 맨홀 인상 후

위 치
본선2구간 덕소 삼거리

# 사진대지

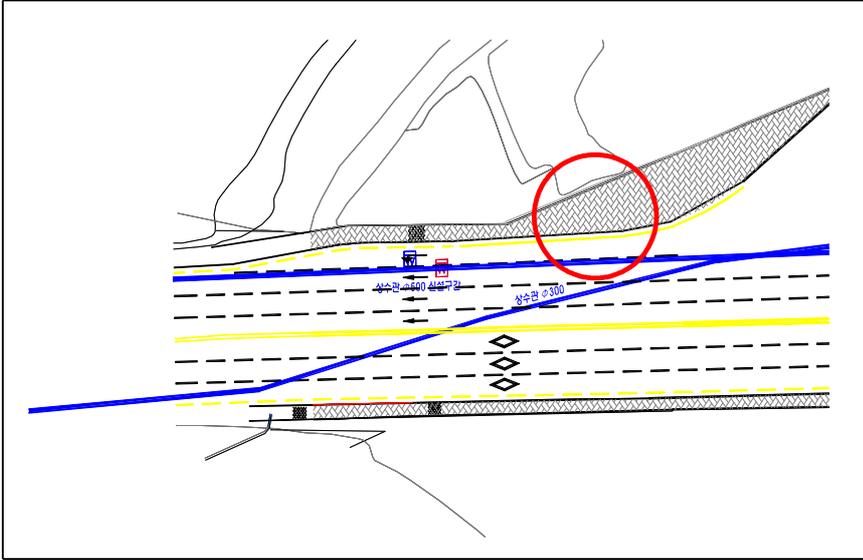

연 번

1

내 용

상수도 맨홀 인상 위치도

위 치

본선1구간 방아삼거리

공 종

부대공

내 용

상수도 맨홀 인상 전

위 치

본선1구간 방아삼거리



공 종

부대공

내 용


상수도 맨홀 인상 후

위 치

본선1구간 방아삼거리



# 사진대지

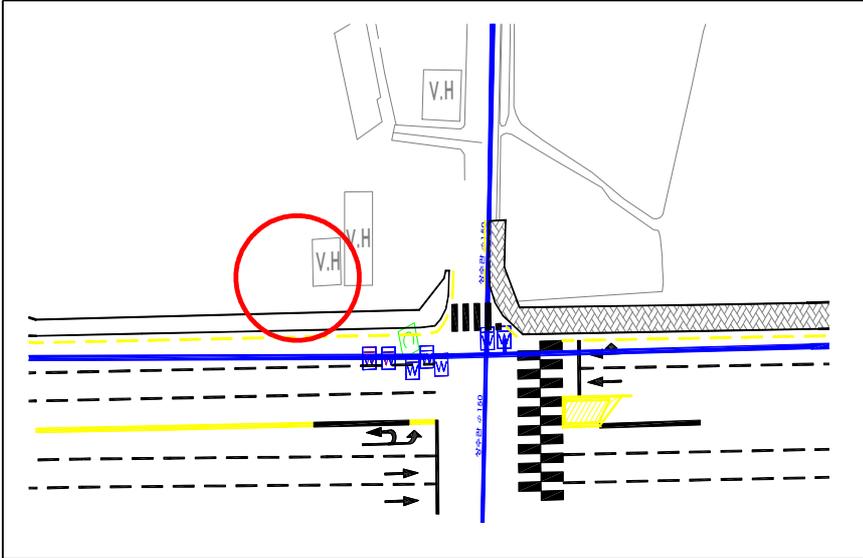

연 번  
2

내 용  
통신 맨홀 인상 위치도

위 치  
본선2구간 덕소 삼거리



공 종  
부대공

내 용  
통신 맨홀 인상 전

위 치  
본선2구간 덕소 삼거리




공 종  
부대공

내 용  
통신 맨홀 인상 후

위 치  
본선2구간 덕소 삼거리

# 사진대지

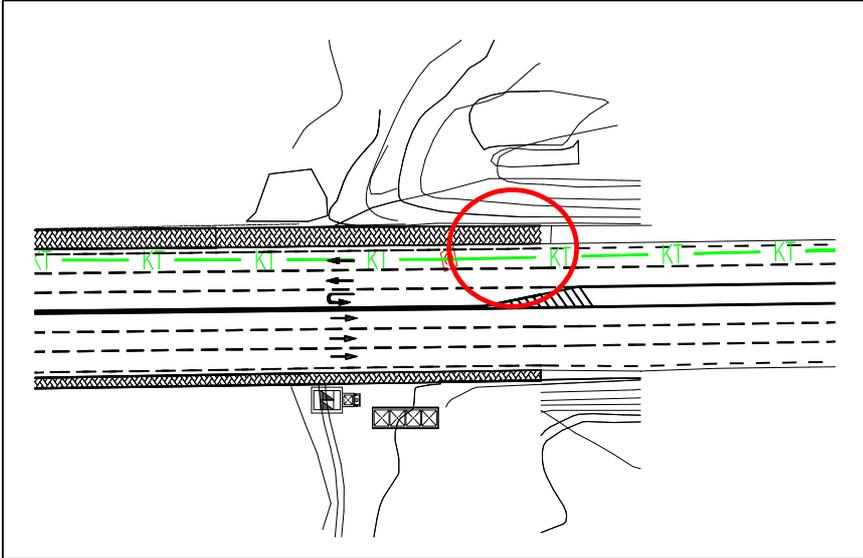

연 번
2

내 용
통신 맨홀 인상 위치도


위 치
본선2구간 938S1 환기구



공 종
부대공

내 용
통신 맨홀 인상 전

위 치
본선2구간 938S1 환기구

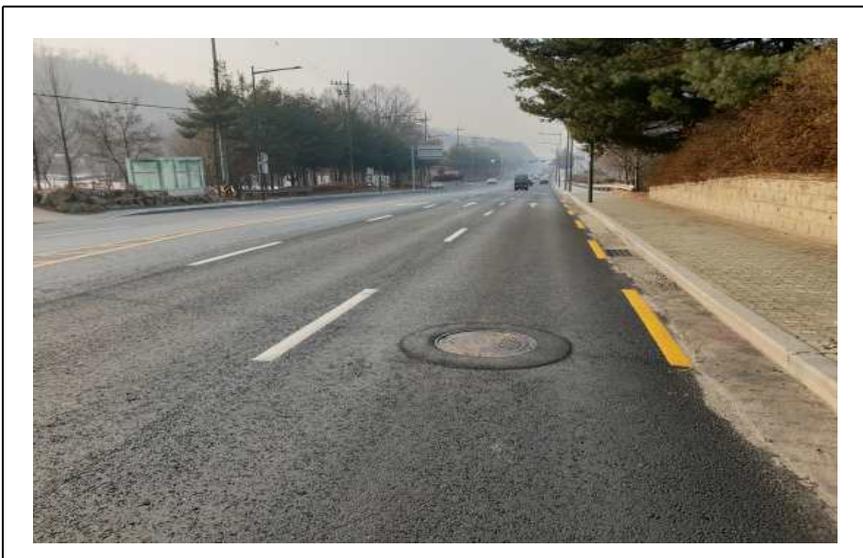


공 종
부대공

내 용
통신 맨홀 인상 후

위 치
본선2구간 938S1 환기구

# 사진대지

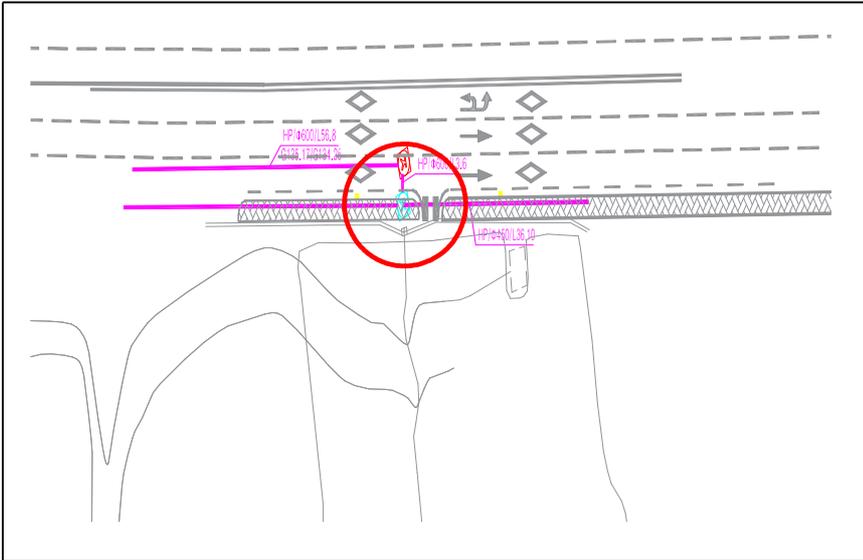

연 번
3

내 용
우수맨홀 인상 위치도

위 치
본선1구간 SK 충전소 앞



공 종
부대공

내 용
우수맨홀 인상 전

위 치
본선1구간 SK 충전소 앞




공 종
부대공

내 용
우수맨홀 인상 후

위 치
본선1구간 SK 충전소 앞

# 사진대지

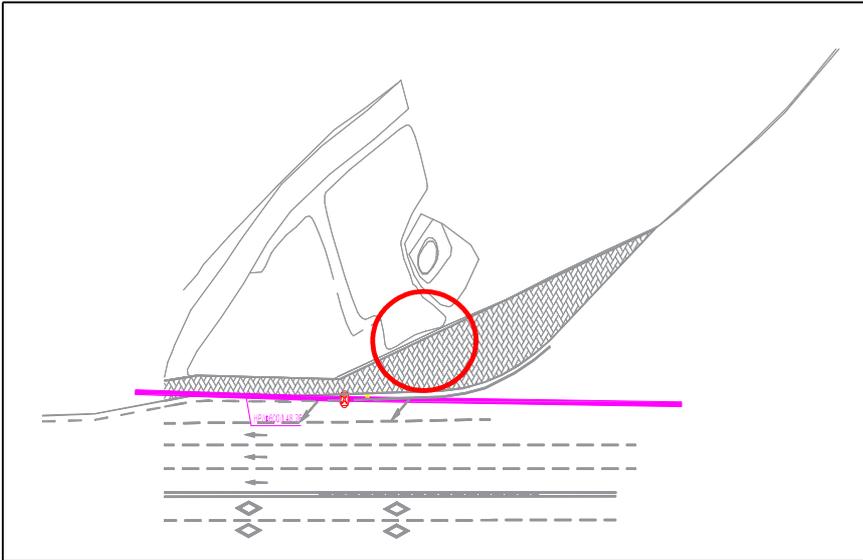

연 번

3

내 용

우수맨홀 인상 위치도

위 치

본선1구간 방아삼거리



공 종

부대공

내 용

우수맨홀 인상 전

위 치

본선1구간 방아삼거리



공 종

부대공


내 용

우수맨홀 인상 후

위 치

본선1구간 방아삼거리

# 사진대지

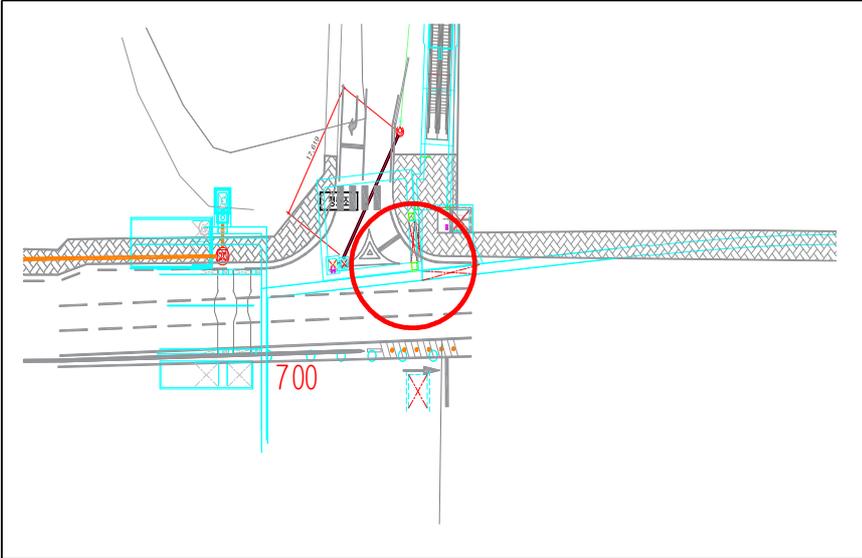

연 번
4

내 용
정화조 맨홀 인상 위치도

위 치
937E2 정화조 맨홀 2개소



공 종
부대공

내 용
정화조 맨홀 인상 전

위 치
937E2 정화조 맨홀 2개소



공 종
부대공

내 용
정화조 맨홀 인상 후

위 치
937E2 정화조 맨홀 2개소

# 사진대지



연 번

5

내 용

수전 맨홀 인상 위치도

위 치

937E2 착한낙지 앞



공 종

부대공

내 용

수전 맨홀 인상 전

위 치

937E2 착한낙지 앞



공 종

부대공


내 용

수전 맨홀 인상 후

위 치

937E2 착한낙지 앞

# 사진대지

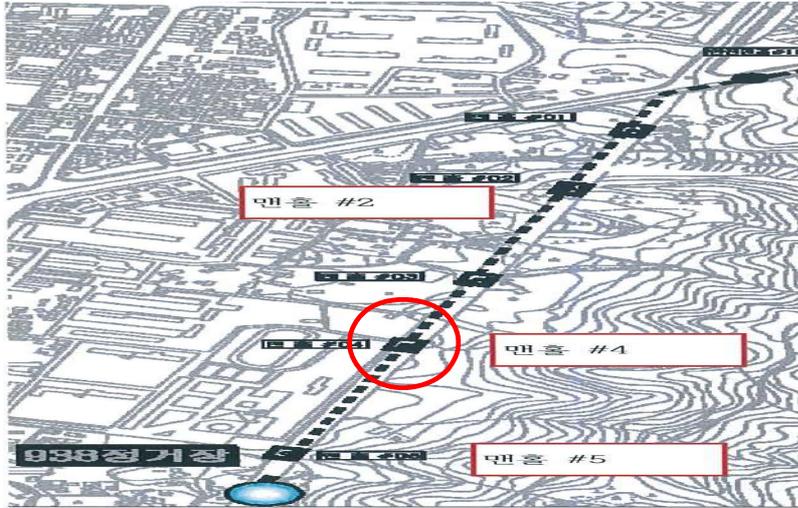

연 번

5

내 용

수전 맨홀 인상 위치도

위 치

본선2구간 족구장 앞



공 종

부대공

내 용

수전 맨홀 인상 전

위 치

본선2구간 족구장 앞



공 종

부대공


내 용

수전 맨홀 인상 후

위 치

본선2구간 족구장 앞

# 사진대지

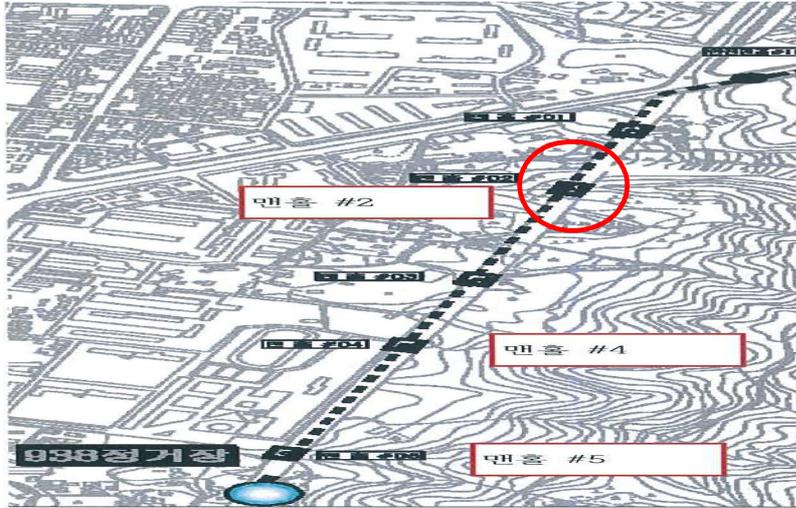

연 번

5

내 용

수전 맨홀 인상 위치도

위 치

938S1 환기구구 앞



공 종

부대공

내 용

수전 맨홀 인상 전

위 치

본선2구간 족구장 앞



공 종

부대공

내 용

수전 맨홀 인상 후

위 치

본선2구간 족구장 앞

# 사진대지



연 번

6

내 용

지적도근점 인상 전

위 치

본선2구간 덕소 삼거리



공 종


부대공

내 용

지적도근점 인상 후


위 치

본선2구간 덕소 삼거리

 




# 사진대지

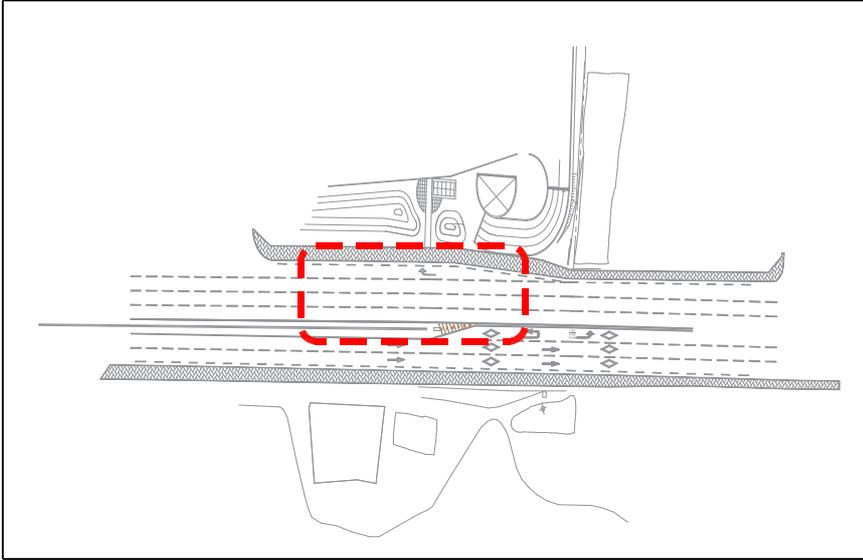

연 번

7

내 용

시선유도봉 추가설치 위치도

위 치

보훈병원 종점부



공 종

부대공

내 용

시선유도봉 추가설치 전

위 치

보훈병원 종점부



공 종

부대공


내 용

시선유도봉 추가설치 후

위 치

보훈병원 종점부

# 사진대지

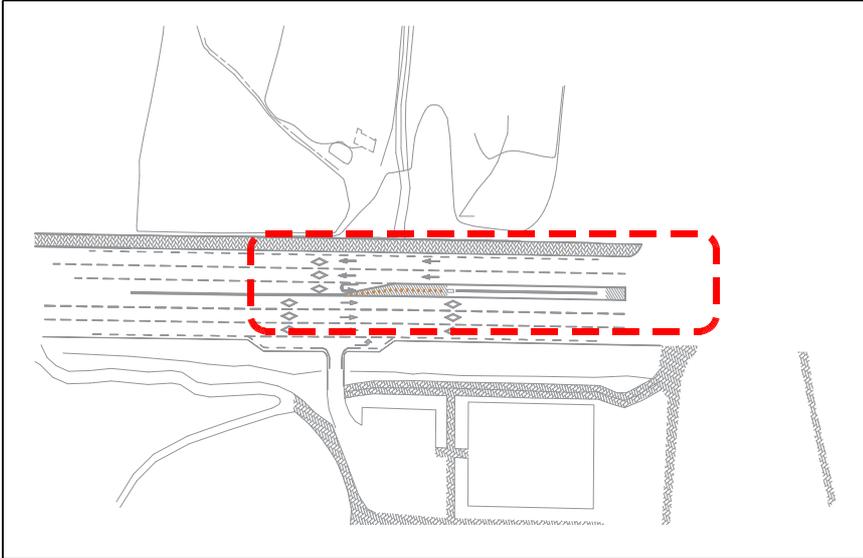

연 번

8

내 용

시선유도봉 추가설치 위치도

위 치

일자산 제1 체육관 입구



공 종

부대공

내 용

시선유도봉 추가설치 전

위 치

일자산 제1 체육관 입구



공 종

부대공


내 용

시선유도봉 추가설치 후

위 치

일자산 제1 체육관 입구

# 사진대지

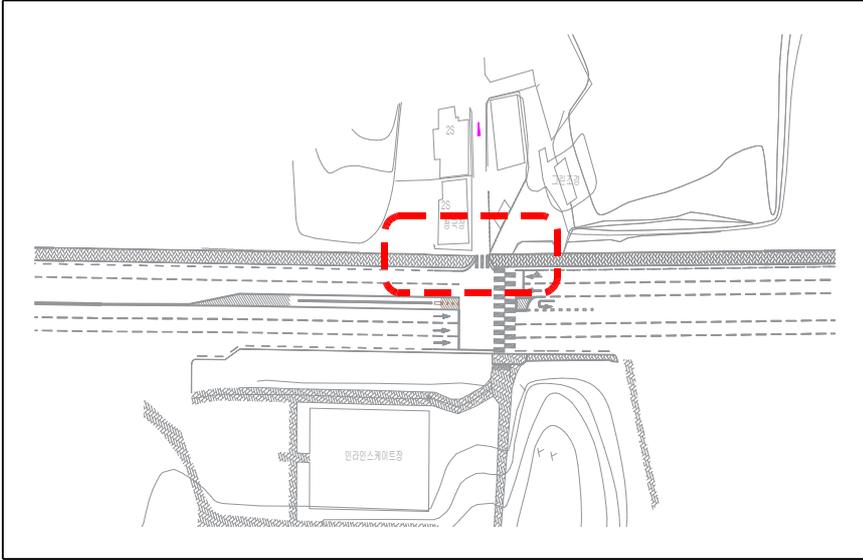

연 번

9

내 용

시선유도봉 추가설치 위치도

위 치

청국장 집 앞



공 종

부대공

내 용

시선유도봉 추가설치 전

위 치

청국장 집 앞



공 종

부대공

내 용

시선유도봉 추가설치 후

위 치

청국장 집 앞

# 사진대지



공 종	부대공	내 용	상수도 맨홀 뚜껑 교체
위 치	본선2구간 덕소 삼거리 앞	일 자	2019.01.22

유관기관 전달 완료  
 19년 05월 중 환경정비시 교체 예정  
 강동수도 사업소 이영동 주임 : 02-3146-5197

공 종	부대공	내 용	상수도 맨홀 인상
위 치	본선2구간(구)강릉집앞	일 자	2019.01.22

# 사진대지



공 종	부대공	내 용	통신 맨홀 뚜껑 교체
위 치	본선1구간 방아삼거리	일 자	2019.01.22

유관기관 전달 완료  
 19년 05월 중 환경정비시 교체 예정  
 KT 강동지사 권영삼 과장 : 02-478-0060

공 종	부대공	내 용	상수도 맨홀 인상
위 치	본선1구간 방아삼거리	일 자	2019.01.22