

경계복원측량 성과도

토지 소재	동작구 상도동 211-496번지 외 2 필		축척	1 — 1200
측량자	2019년 4월 8일	측량성과도	2019년 4월 8일	
	지적산업기사 김정경 (인)	작성자	지적기사 홍석민 (인)	



현황 표시

범례	명칭
○	경계복원표시점
	아래빈칸

면적 표시

지번 부호	면적(m ²)
아래빈칸	

(특수)경계복원측량 결과도에 따라 작성하였습니다.

2019년 4월 8일

한국국토정보공사 영등포동작지서장 인



비고	이 측량성과도는 측량에 사용할 수 없습니다.
----	--------------------------

경계복원측량 성과도


토지 소재	동작구 상도동 159-23번지	축척	1 — 1200
측량자	2019년 4월 8일	측량성과도	2019년 4월 8일
	지적산업기사 김정경 (인)	작성자	지적기사 홍석민 (인)

현황 표시

범례	명칭
○	경계복원표시점
	아래빈칸

면적 표시

지번 부호	면적(m ²)
	아래빈칸

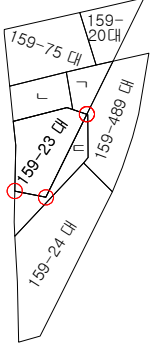

(특수)경계복원측량 결과도에 따라 작성하였습니다.

2019년 4월 8일

한국국토정보공사 영등포동작지서장 인

▮ 159-21 대
└ 159-110 대
└ 159-490 대

비고	이 측량성과도는 측량에 사용할 수 없습니다.
----	--------------------------