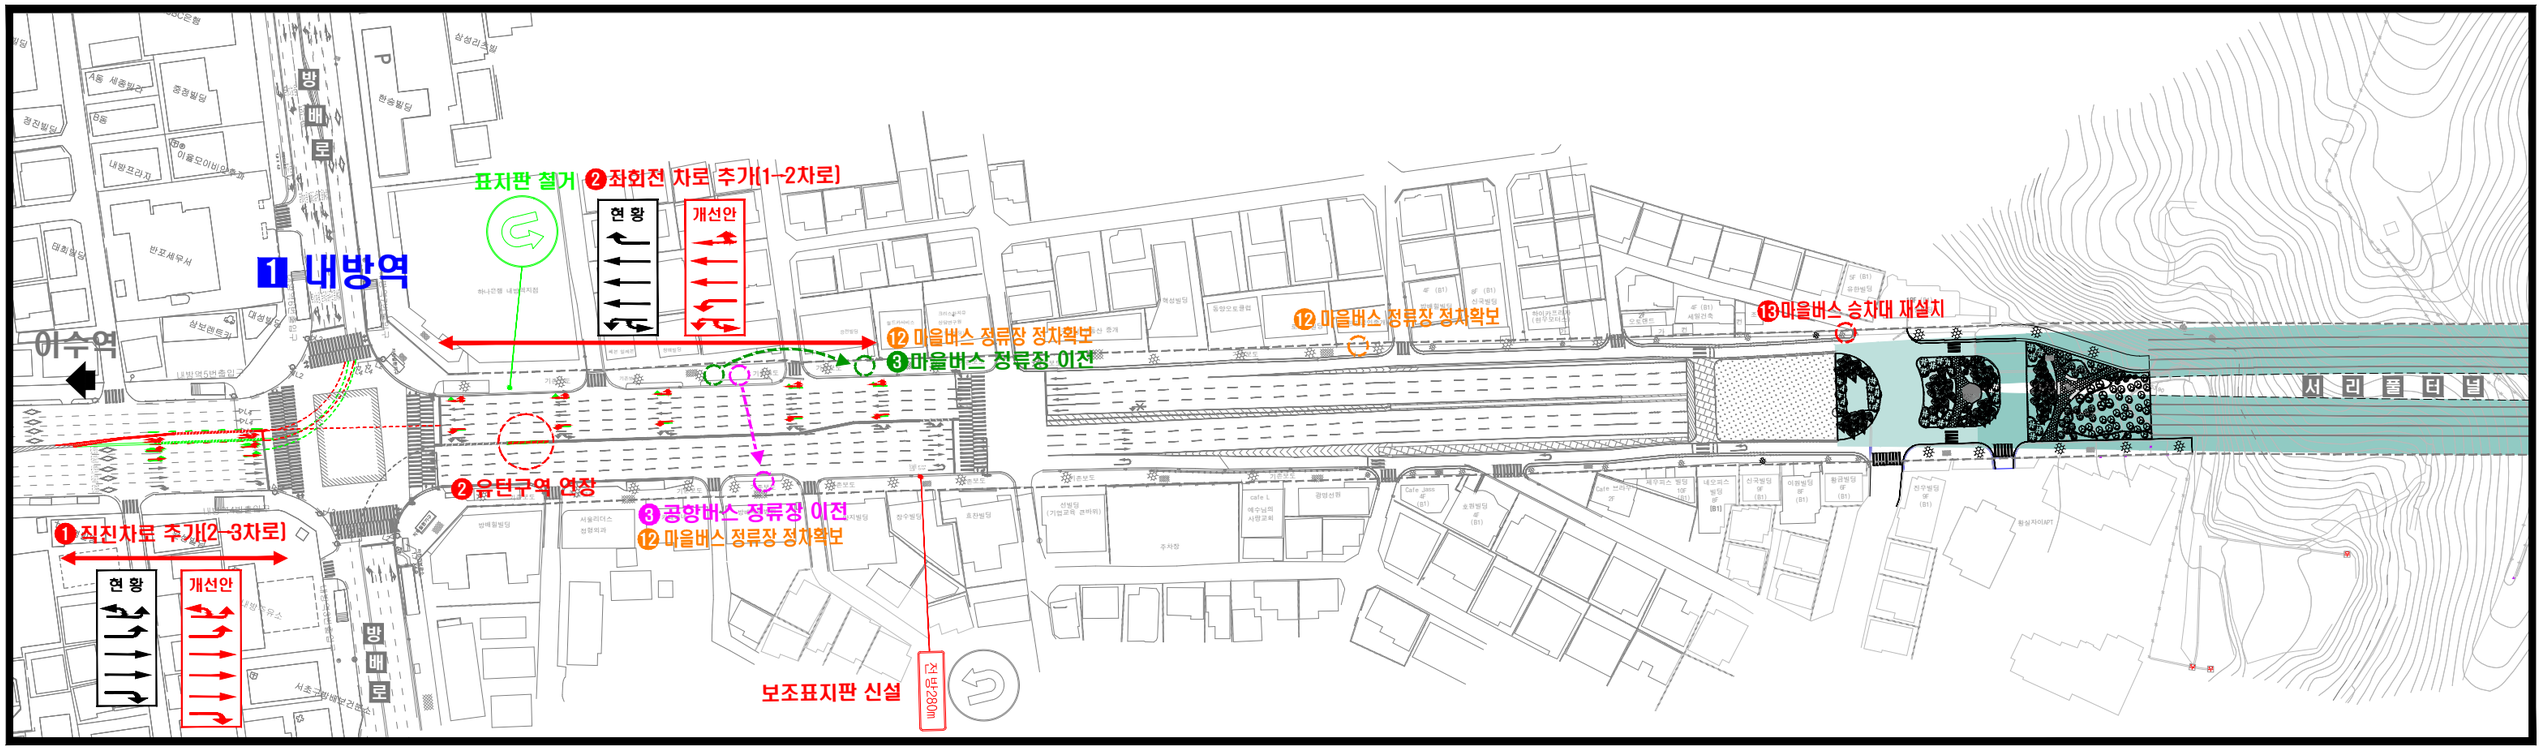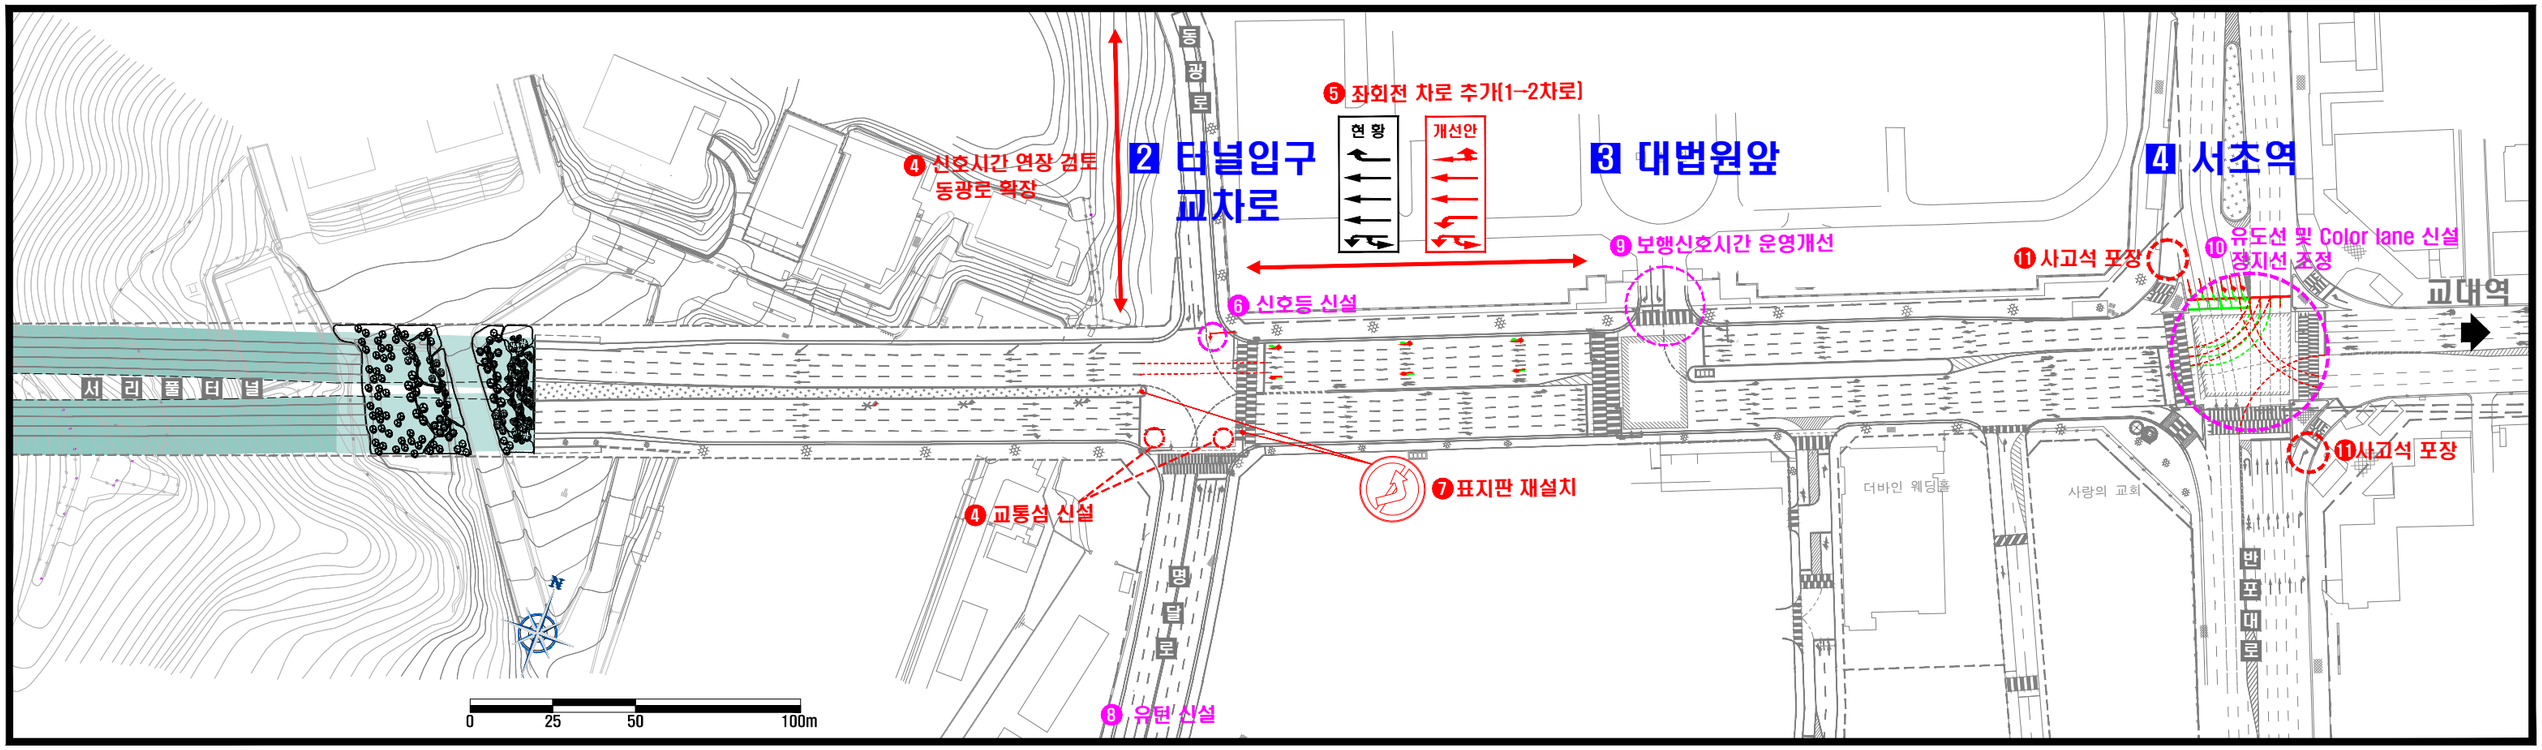▣ 지점별 개선안 (내방역사거리~서초역사거리)