


# 차량검지기 현장조사서

|      |                                   |     |    |
|------|-----------------------------------|-----|----|
| 교차로명 | 매봉역                               | 관할서 | 수서 |
| 이상내용 | 앞막힘 검지기 단선(방향 : 동, 채널2번)          |     |    |
| 사유   | 도로포장으로 인한 단선(원인자 : 동부도로사업소 도로보수과) |     |    |

위치도(검지기헤드 적색표시)



현장 사진

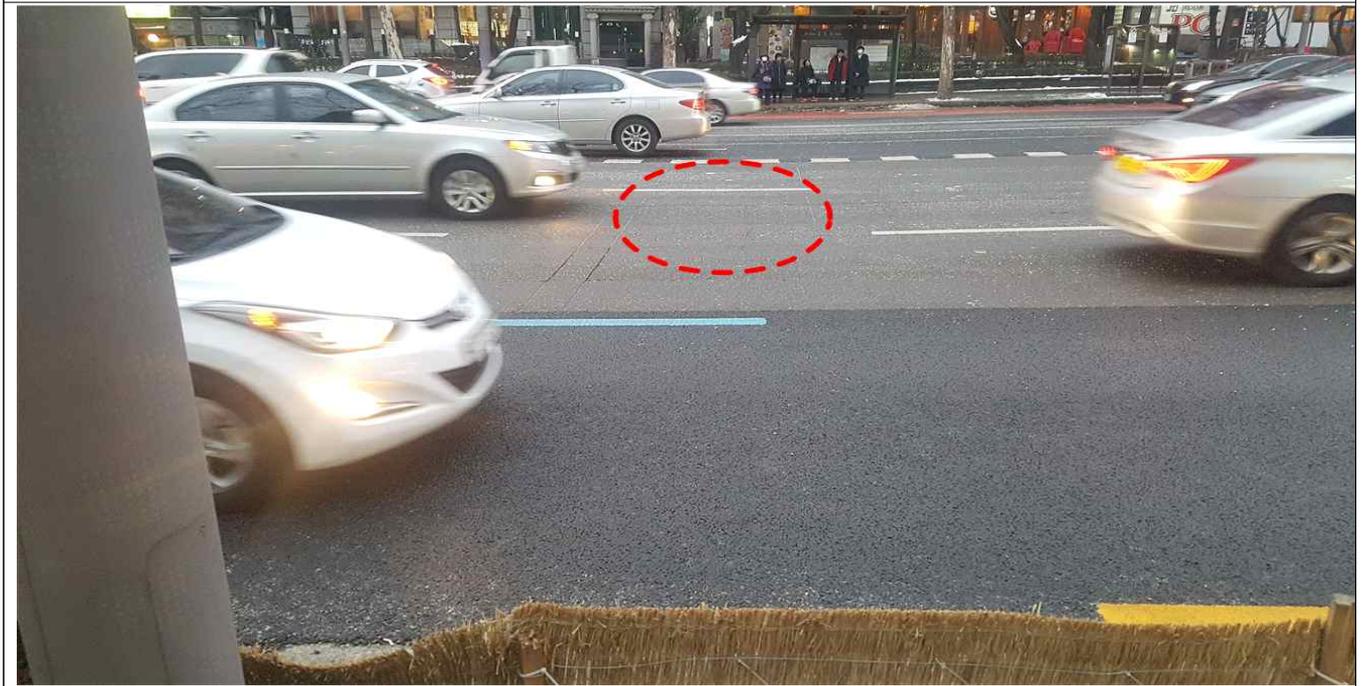

# 차량검지기 현장조사서

|      |                                   |     |    |
|------|-----------------------------------|-----|----|
| 교차로명 | 양재전화국                             | 관할서 | 수서 |
| 이상내용 | 대기 검지기 단선(방향 : 동, 채널8번)           |     |    |
| 사유   | 도로포장으로 인한 단선(원인자 : 동부도로사업소 도로보수과) |     |    |

위치도(검지기헤드 적색표시)



현 장 사 진



# 차량검지기 현장조사서

|      |                                   |     |    |
|------|-----------------------------------|-----|----|
| 교차로명 | 삼호가든사거리                           | 관할서 | 서초 |
| 이상내용 | 대기 검지기 단선(방향 : 서, 채널3번)           |     |    |
| 사유   | 도로포장으로 인한 단선(원인자 : 남부도로사업소 도로보수과) |     |    |

위치도(검지기헤드 적색표시)



현 장 사 진



# 차량검지기 현장조사서

|      |                                |     |    |
|------|--------------------------------|-----|----|
| 교차로명 | 서초한양2단지앞                       | 관할서 | 서초 |
| 이상내용 | 앞막힘 검지기 단선(방향 : 남, 채널1,2번)     |     |    |
| 사유   | 한전관로굴착공사로 인한 단선(원인자 : 한전 서초지사) |     |    |

위치도(검지기헤드 적색표시)



현 장 사 진



# 차량검지기 현장조사서

|      |                                   |     |    |
|------|-----------------------------------|-----|----|
| 교차로명 | 압구정역                              | 관할서 | 강남 |
| 이상내용 | 대기 검지기 단선(방향 : 동, 채널12,13번)       |     |    |
| 사유   | 도로포장으로 인한 단선(원인자 : 동부도로사업소 도로보수과) |     |    |

위치도(검지기헤드 적색표시)



현장 사진




# 차량검지기 현장조사서

|      |                                 |     |    |
|------|---------------------------------|-----|----|
| 교차로명 | 학동역                             | 관할서 | 강남 |
| 이상내용 | 앞막힘 검지기 단선(방향 : 동, 채널12,13번)    |     |    |
| 사유   | 측구 굴착으로 인한 단선(원인자 : 강남구청 도로관리과) |     |    |

위치도(검지기헤드 적색표시)



현 장 사 진

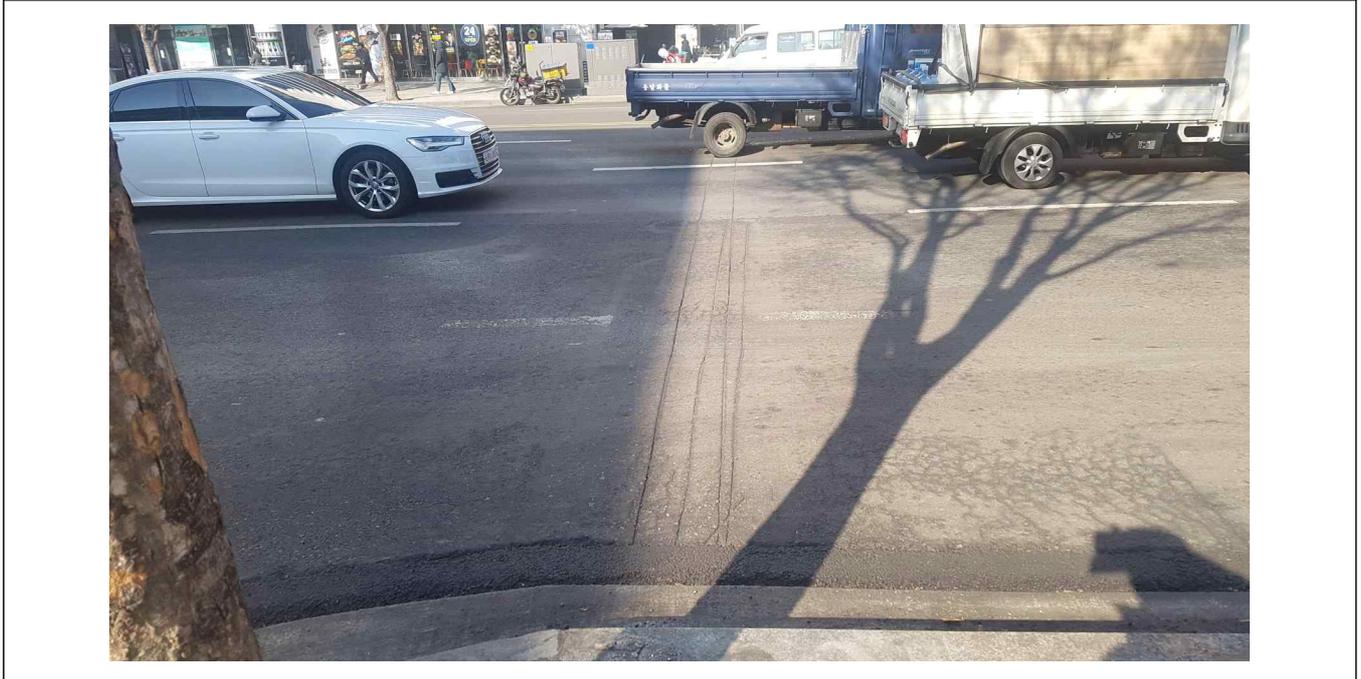

# 차량검지기 현장조사서

|      |                                 |     |    |
|------|---------------------------------|-----|----|
| 교차로명 | 논현역                             | 관할서 | 강남 |
| 이상내용 | 대기 검지기 단선(방향 : 동, 채널9,10번)      |     |    |
| 사유   | 측구 굴착으로 인한 단선(원인자 : 강남구청 도로관리과) |     |    |

위치도(검지기헤드 적색표시)




현장 사진




# 차량검지기 현장조사서

|      |  |     |    |
|------|--|-----|----|
| 교차로명 | 성수대교북단   | 관할서 | 성동 |
| 이상내용 | 앞막힘(방향:북, 채널1,2,3번), 대기(방향:북, 채널4,5,6번) 검지기 단선 |     |    |
| 사유   | 도로포장으로 인한 단선(원인자 : 성동도로사업소 도로보수과)              |     |    |

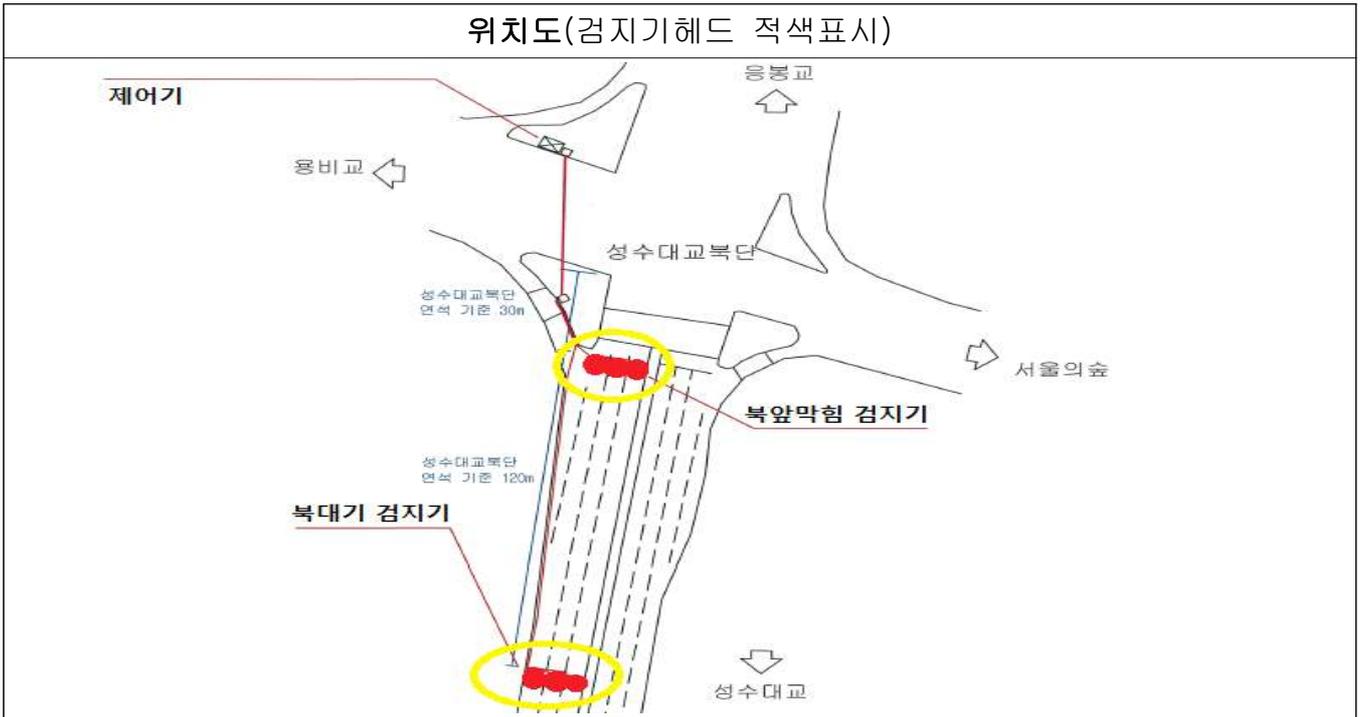

현 장 사 진

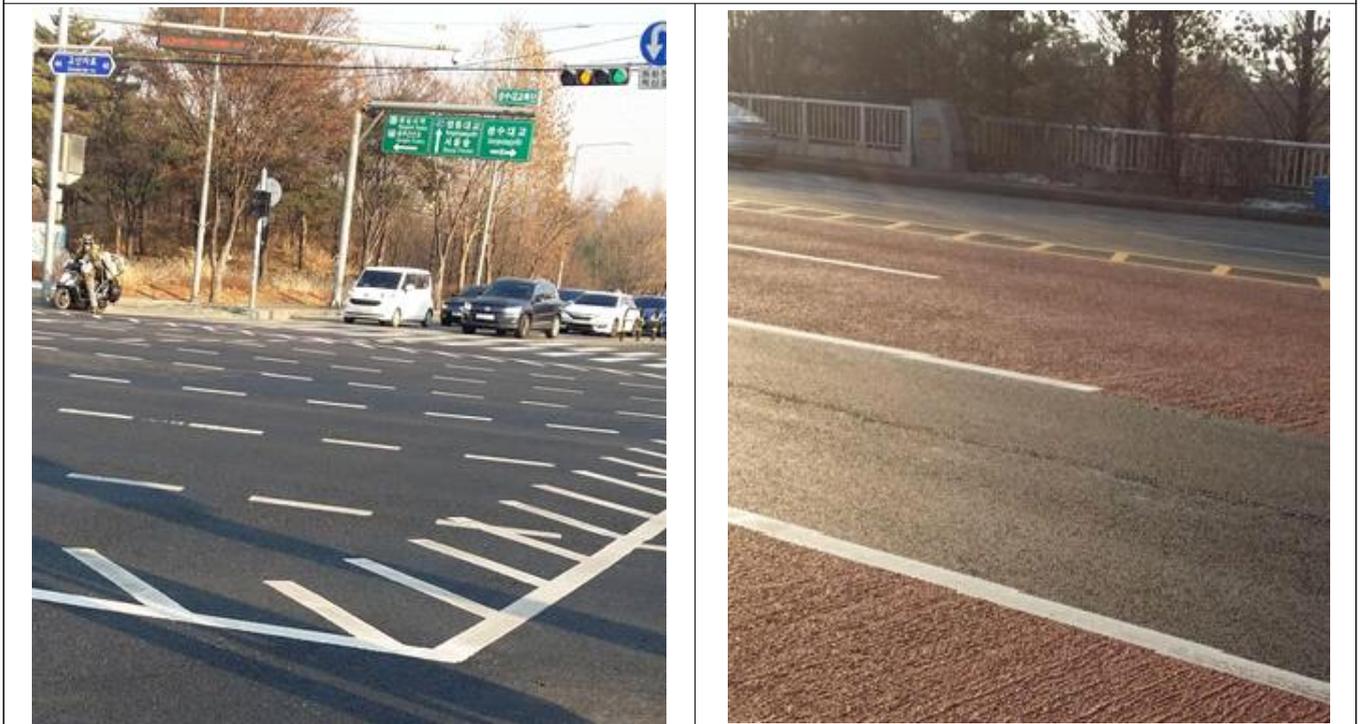

# 차량검지기 현장조사서

|      |                                   |     |    |
|------|-----------------------------------|-----|----|
| 교차로명 | 군자교동측                             | 관할서 | 광진 |
| 이상내용 | 대기 검지기 단선(방향 : 서, 채널1,2번)         |     |    |
| 사유   | 도로포장으로 인한 단선(원인자 : 성동도로사업소 도로보수과) |     |    |

위치도(검지기헤드 적색표시)



현 장 사 진




# 차량검지기 현장조사서

|      |                                   |     |    |
|------|-----------------------------------|-----|----|
| 교차로명 | 신트리3단지                            | 관할서 | 양천 |
| 이상내용 | 좌회전감응 검지기 단선(방향 : 동, 채널1번)        |     |    |
| 사유   | 도로포장으로 인한 단선(원인자 : 강서도로사업소 도로보수과) |     |    |

위치도(검지기헤드 적색표시)



현 장 사 진

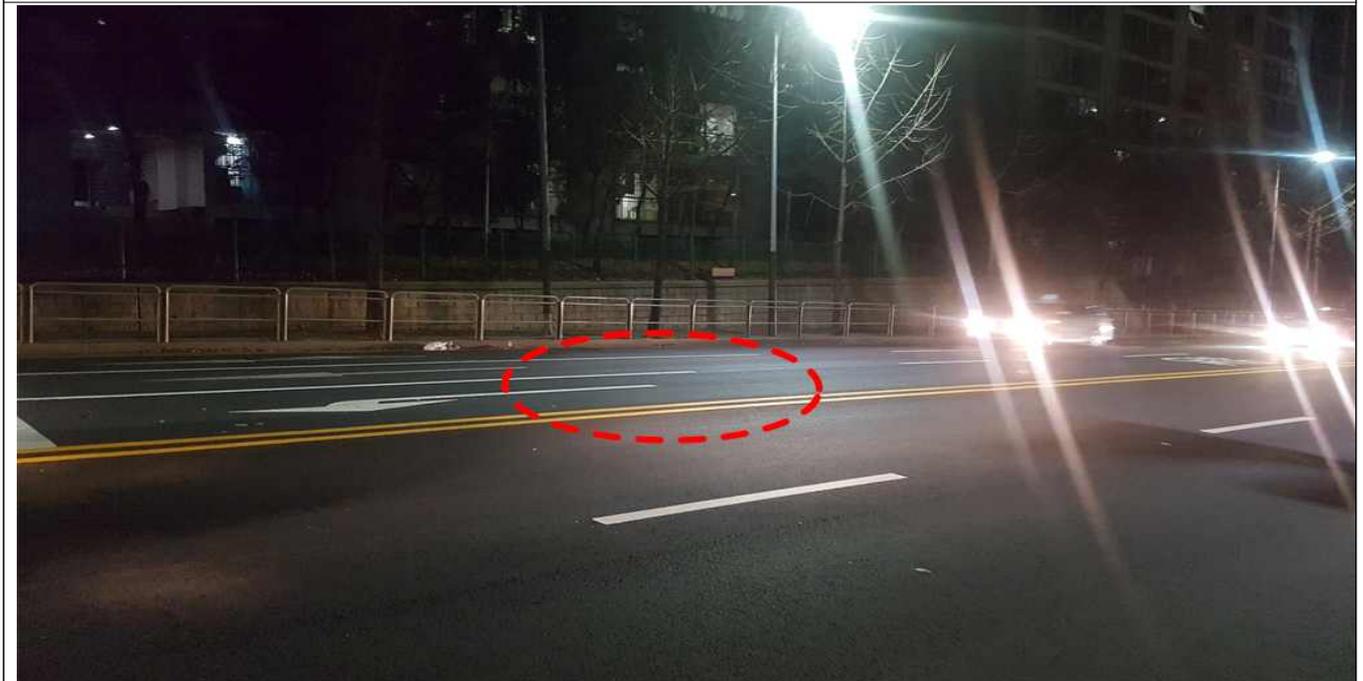

# 차량검지기 현장조사서

|      |                              |     |    |
|------|------------------------------|-----|----|
| 교차로명 | 고척초교                         | 관할서 | 구로 |
| 이상내용 | 좌회전감응 검지기 단선(방향 : 북, 채널1번)   |     |    |
| 사유   | 도로굴착으로 인한 단선(원인자 : 구로구청 치수과) |     |    |

위치도(검지기헤드 적색표시)



현 장 사 진




# 차량검지기 현장조사서

|      |                                   |     |    |
|------|-----------------------------------|-----|----|
| 교차로명 | 서울가든호텔                            | 관할서 | 마포 |
| 이상내용 | 대기 검지기 단선(방향 : 북, 채널1,2번)         |     |    |
| 사유   | 도로굴착으로 인한 단선(원인자 : 한국전력공사 서울지역본부) |     |    |

위치도(검지기헤드 적색표시)



현 장 사 진

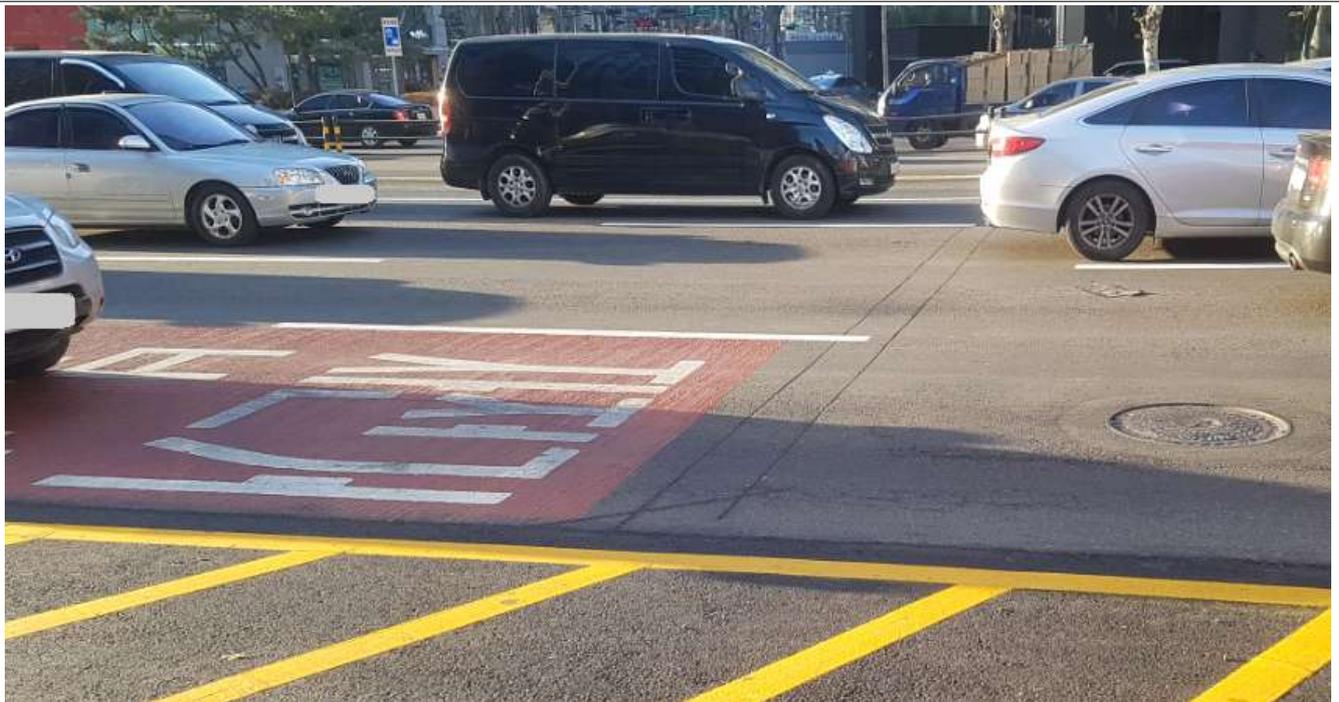

# 차량검지기 현장조사서

|      |   |     |    |
|------|---|-----|----|
| 교차로명 | 신내3지구입구                                       | 관할서 | 중랑 |
| 이상내용 | 좌회전 금지기 단선(방향 : 북, 채널1번)                      |     |    |
| 사유   | 신내3지구 47호선 도로확장 굴착에 의한 단선<br>(원인자 : 서울주택도시공사) |     |    |

위치도(검지기헤드 적색표시)



현 장 사 진




# 차량검지기 현장조사서

|      |                           |     |    |
|------|---------------------------|-----|----|
| 교차로명 | 외교센터앞                     | 관할서 | 서초 |
| 이상내용 | 대기 검지기 단선(방향 : 동, 채널1,2번) |     |    |
| 사유   | 원인자 불분명                   |     |    |

위치도(검지기헤드 적색표시)



현 장 사 진

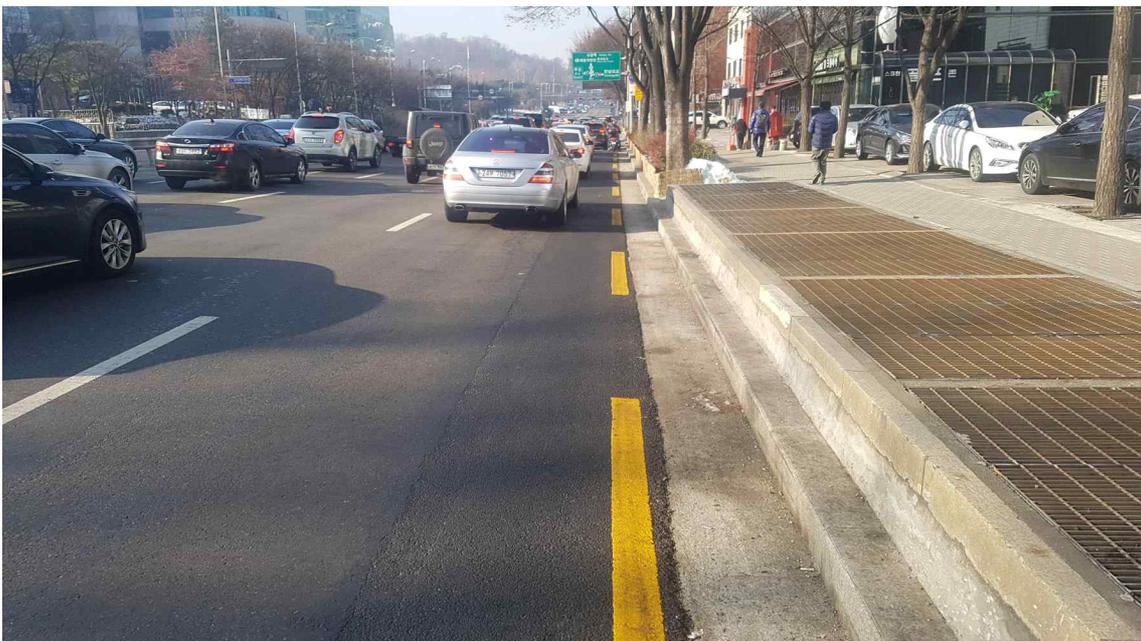

# 차량검지기 현장조사서

|      |                         |     |     |
|------|-------------------------|-----|-----|
| 교차로명 | 세브란스(보)                 | 관할서 | 서대문 |
| 이상내용 | 대기 검지기 단선(방향 : 동, 채널2번) |     |     |
| 사유   | 원인미상                    |     |     |

위치도(검지기헤드 적색표시)



현 장 사 진



# 차량검지기 현장조사서

|      |                         |     |    |
|------|-------------------------|-----|----|
| 교차로명 | 염광여상                    | 관할서 | 노원 |
| 이상내용 | 대기 검지기 단선(방향 : 동, 채널3번) |     |    |
| 사유   | 원인자미상                   |     |    |

위치도(검지기헤드 적색표시)



현 장 사 진




# 차량검지기 현장조사서

|      |                            |     |    |
|------|----------------------------|-----|----|
| 교차로명 | 번3동주민센터                    | 관할서 | 강북 |
| 이상내용 | 좌회전감응 검지기 단선(방향 : 서, 채널1번) |     |    |
| 사유   | 원인미상                       |     |    |

위치도(검지기헤드 적색표시)



현 장 사 진

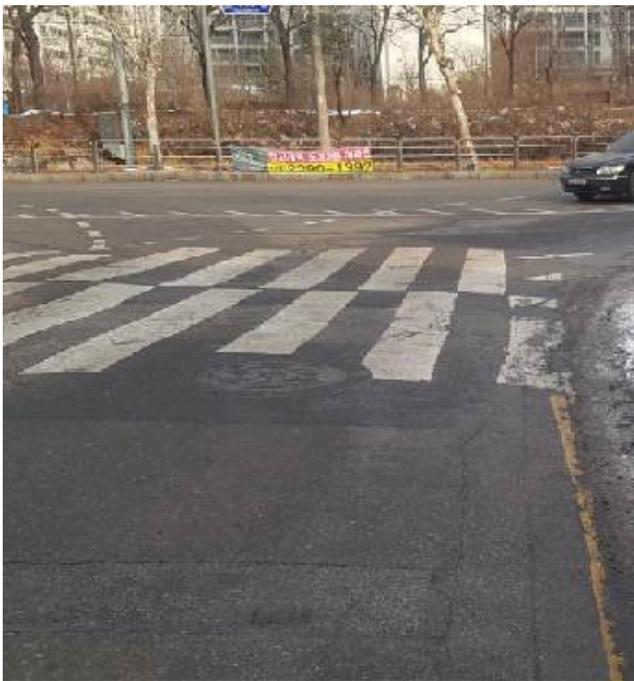

# 차량검지기 현장조사서

|      |                         |     |    |
|------|-------------------------|-----|----|
| 교차로명 | 응봉사거리                   | 관할서 | 성동 |
| 이상내용 | 대기 검지기 단선(방향 : 북, 채널5번) |     |    |
| 사유   | 원인미상                    |     |    |

위치도(검지기헤드 적색표시)



현 장 사 진



# 차량검지기 현장조사서

|      |  |     |    |
|------|--|-----|----|
| 교차로명 | 매봉터널   | 관할서 | 수서 |
| 이상내용 | 대기(방향 : 북, 채널6) 및 앞막힘(방향 : 남, 채널22,23)검지기 단선 |     |    |
| 사유   | 노후화로 인한 단선('97년 신설, 내구연한 6년 초과)              |     |    |

위치도(검지기헤드 적색표시)



현장 사진




# 차량검지기 현장조사서

|      |                             |     |    |
|------|-----------------------------|-----|----|
| 교차로명 | 목동역                         | 관할서 | 양천 |
| 이상내용 | 대기 검지기 단선(방향 : 남, 채널15,16번) |     |    |
| 사유   | 원인자미상                       |     |    |

위치도(검지기헤드 적색표시)



현 장 사 진

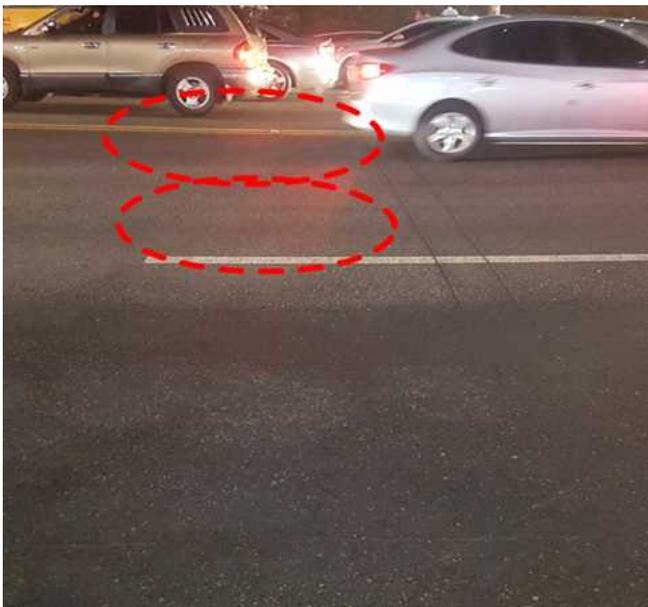

# 차량검지기 현장조사서

|      |                       |     |    |
|------|-----------------------|-----|----|
| 교차로명 | 르네상스호텔                | 관할서 | 강남 |
| 이상내용 | 대기검지기(방향 : 서 채널27,28) |     |    |
| 사유   | 원인미상                  |     |    |

위치도(검지기헤드 적색표시)



현장 사진



# 차량금지기 현장조사서

|      |                            |     |    |
|------|----------------------------|-----|----|
| 교차로명 | 태릉시장                       | 관할서 | 중랑 |
| 이상내용 | 앞막힘 금지기 단선(방향 : 남, 채널1,2번) |     |    |
| 사유   | 원인미상                       |     |    |

위치도(금지기헤드 적색표시)



현 장 사 진

