


참사랑유치원 어린이보호구역

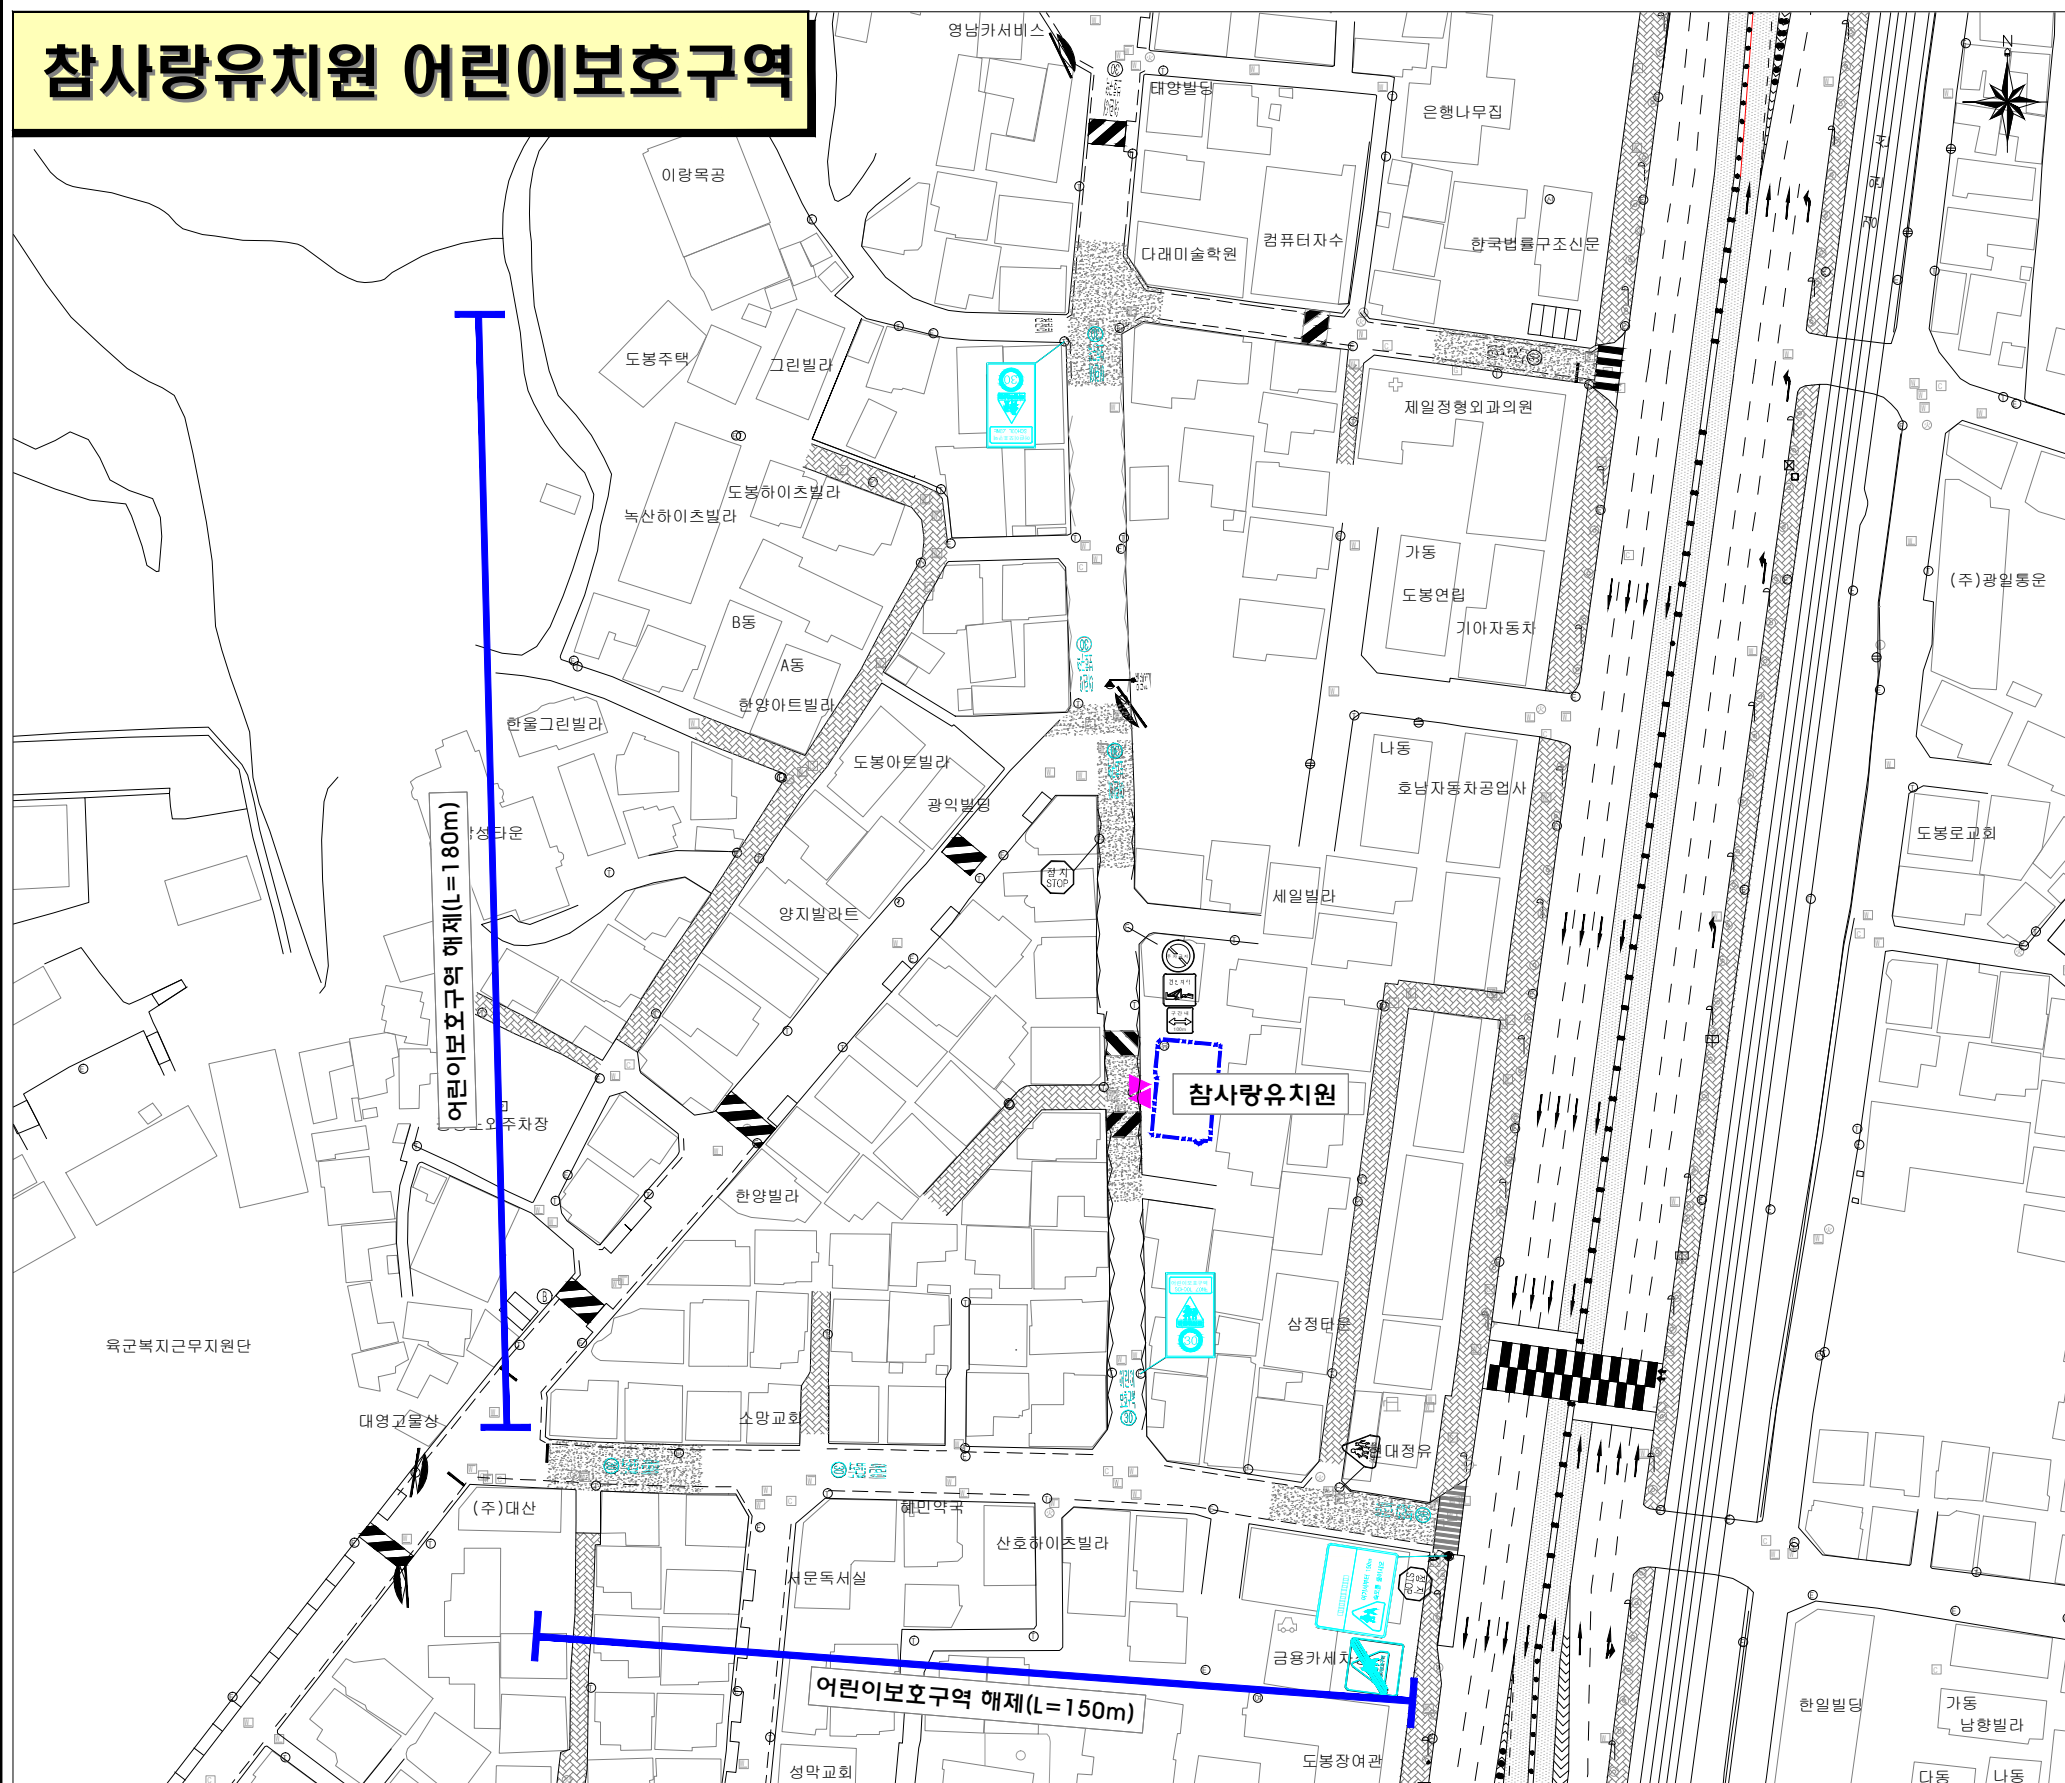

구분	범례	구분	항목	단위	수량			
					현황	개선	계	
					신설	교체	제거	
구분	현황 - 백색	신호등	경보등	개소				
			신호등	개소				
			소계	개	10	4		
			신설 - 적색					
구분	제거 - 청색		219	개	1			
			227	개	2			
			324	개	1			
			418	개	1			
통합 표지		안전표지	428	개	1			
			317	개				
			117-1	개				
			214	개				
			220	개				
			513	개				
			통합표지					
			324,402,415	개	1		1	
			219,428	개				
			324,219	개				
			324,226	개				
			324,224	개	2		2	
			224,427	개				
			324,427	개	1		1	
통합 표지		노면표지	소계	개				
			518	개	7		7	
			519	개				
			536	개	7		7	
			708	개				
			710	개				
도로부설물		어린이보호구역	소계	개	8			
			과속방지턱	개	2			
			도로반사경	개	1			
			미끄럼방지포장	개소	5			
			방호울타리	개소				
도면번호 : (현장조사일 : 2018년 4월 일)								

도면명	시설명	위치	일자	도면번호
어린이 보호구역 개선안도	참사랑유치원	서울 도봉구 도봉로169나길 105	-	-