



천호대로 중앙버스전용차로 개통



서울특별시

중양버스전용차로 개통 개요

개 통 일 : 2018. 5. 1. (화) 첫차부터


개통구간 : 아차산역 사거리 ~ 천호대교 남단(2.6km), 중양정류소 4개소

※ 개통구간 외 중양정류소 1개소 추가 설치 (중곡동입구삼거리)




정류소 위치 및 정차노선

중곡동입구삼거리(외곽방향) 중앙정류소 신설에 따른 추가 정차

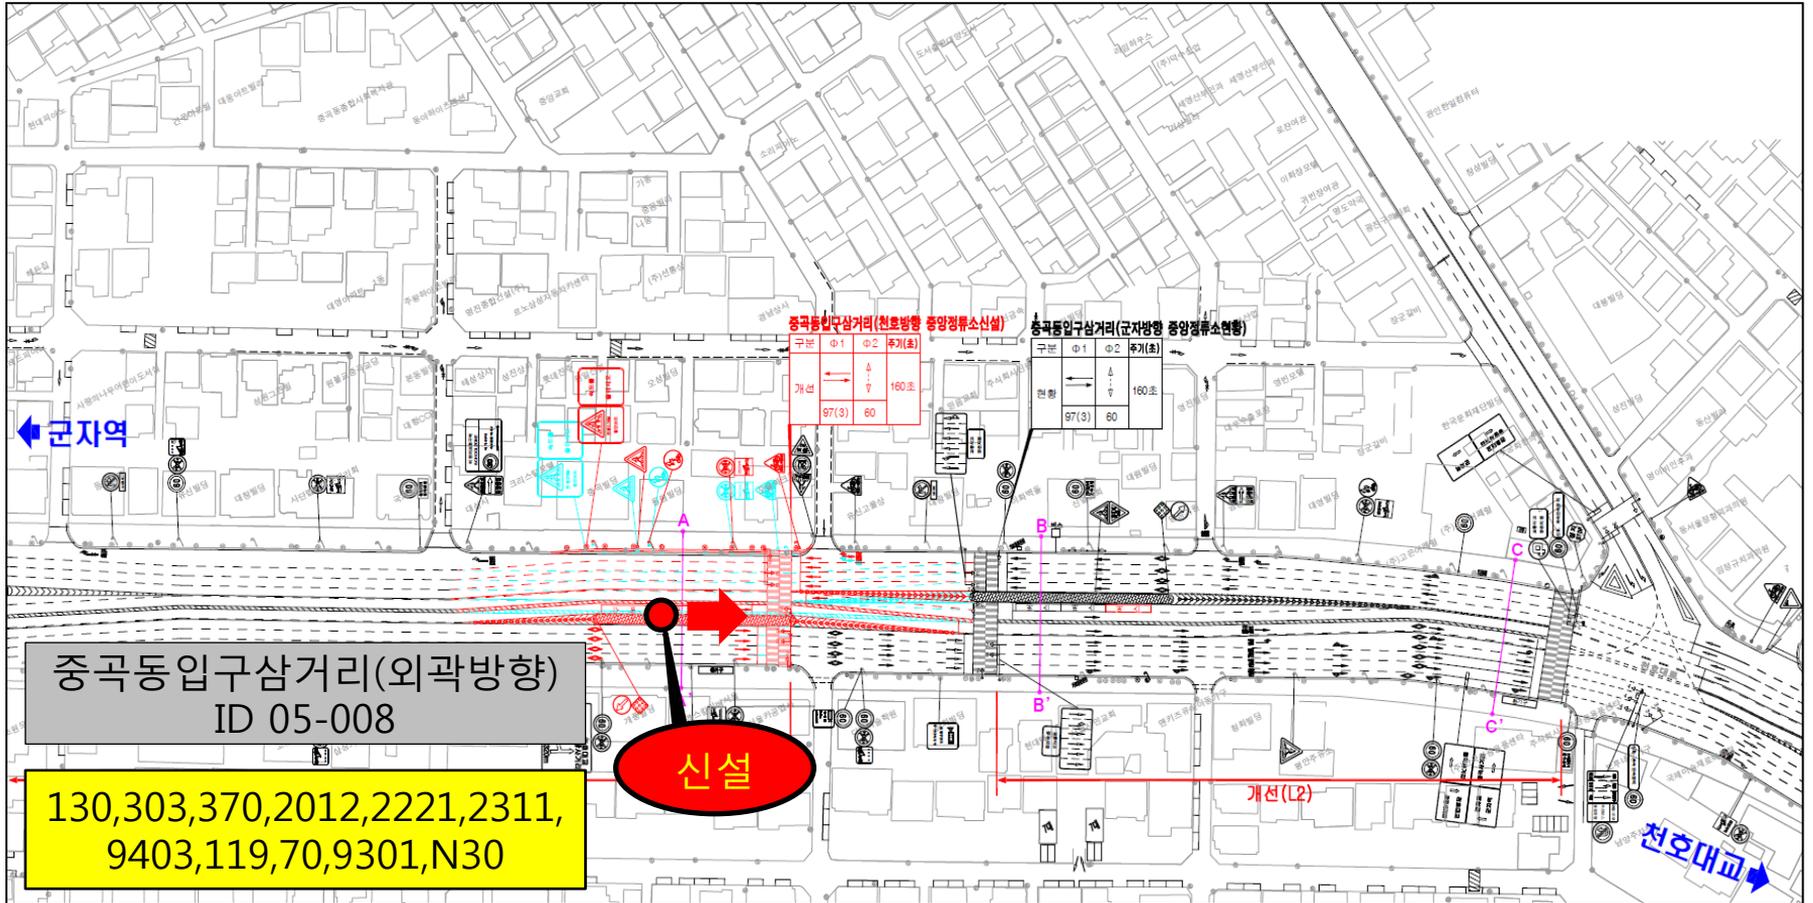


정류소 위치 및 정차노선

■ 새발교회 (도심방향, 외곽방향)

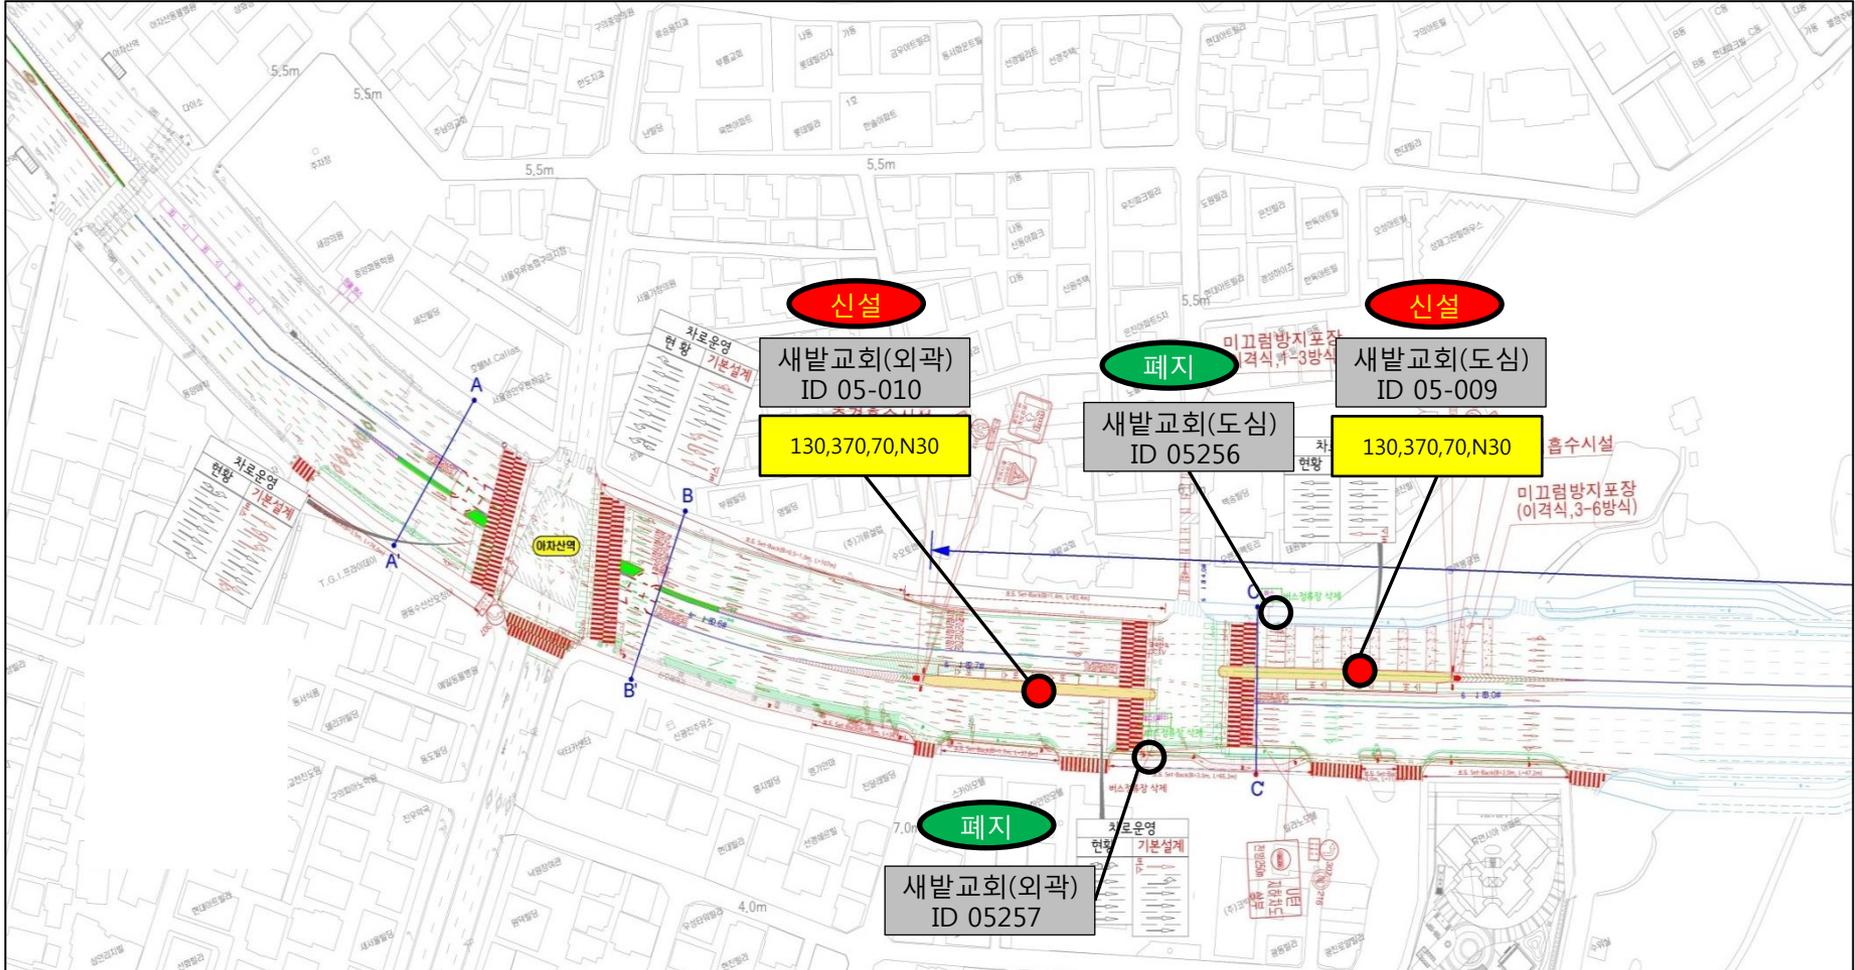


정류소 위치 및 정차노선

광장사거리 (도심방향, 외곽방향)

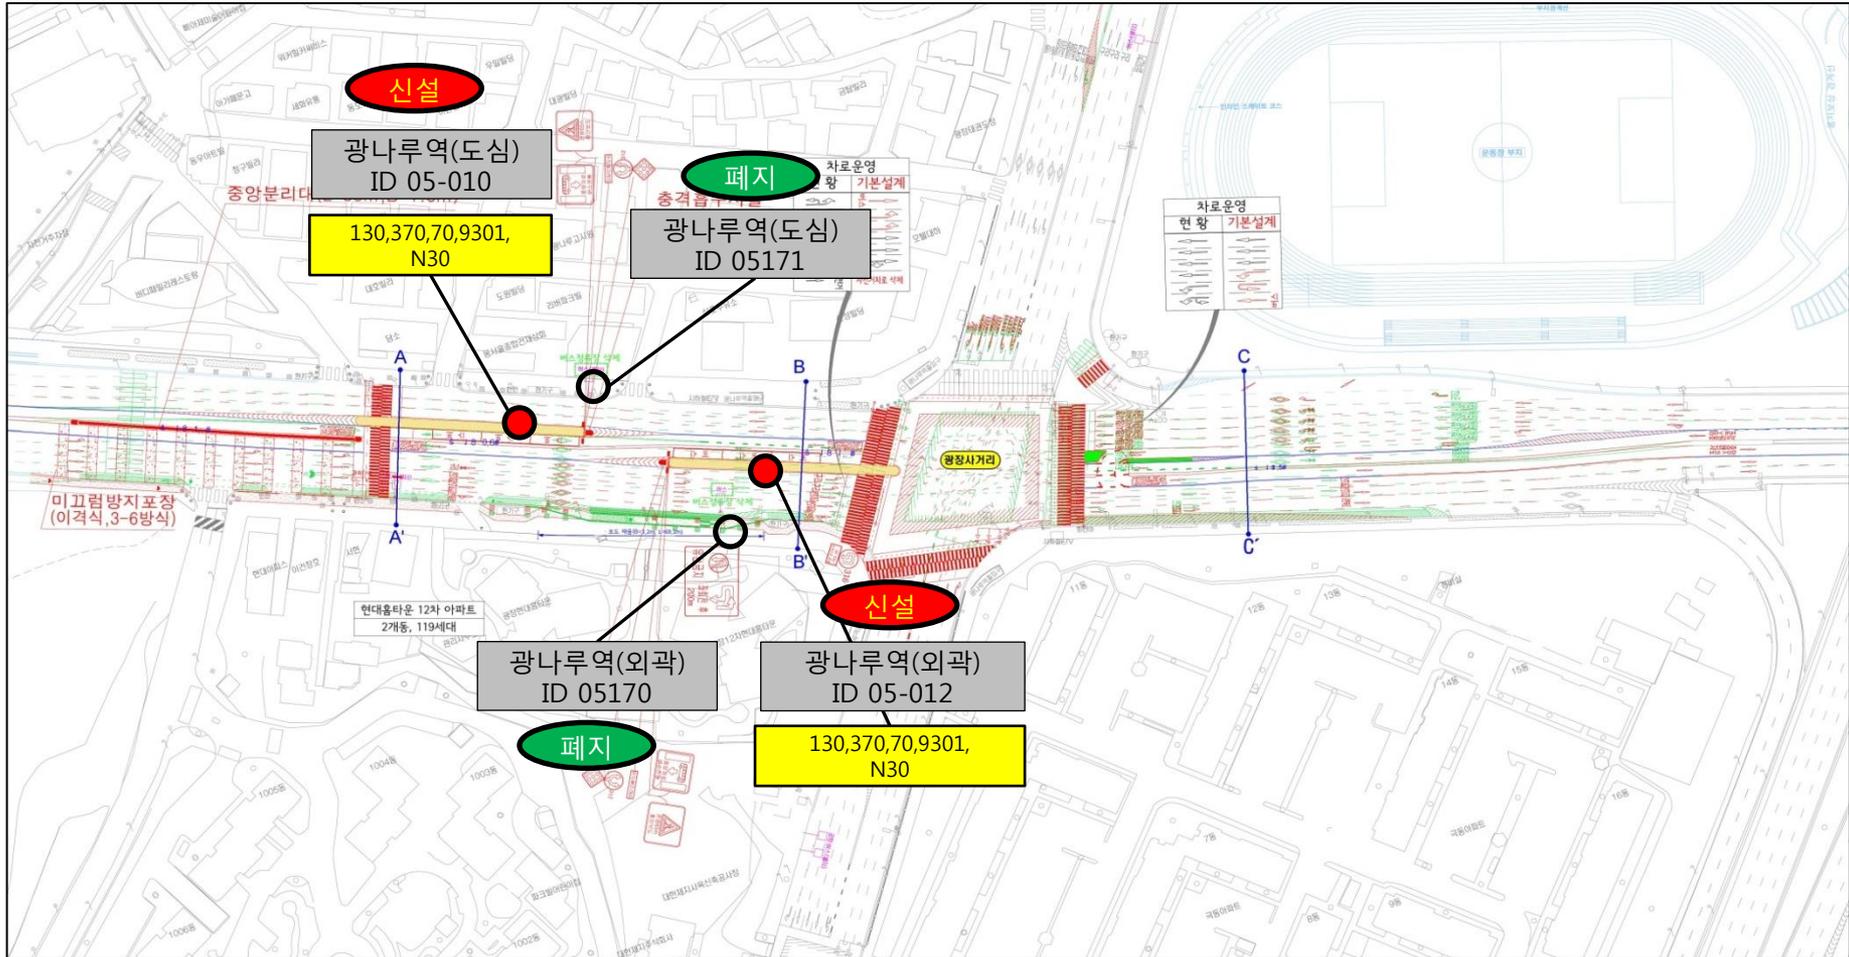


교차로 회전 처리

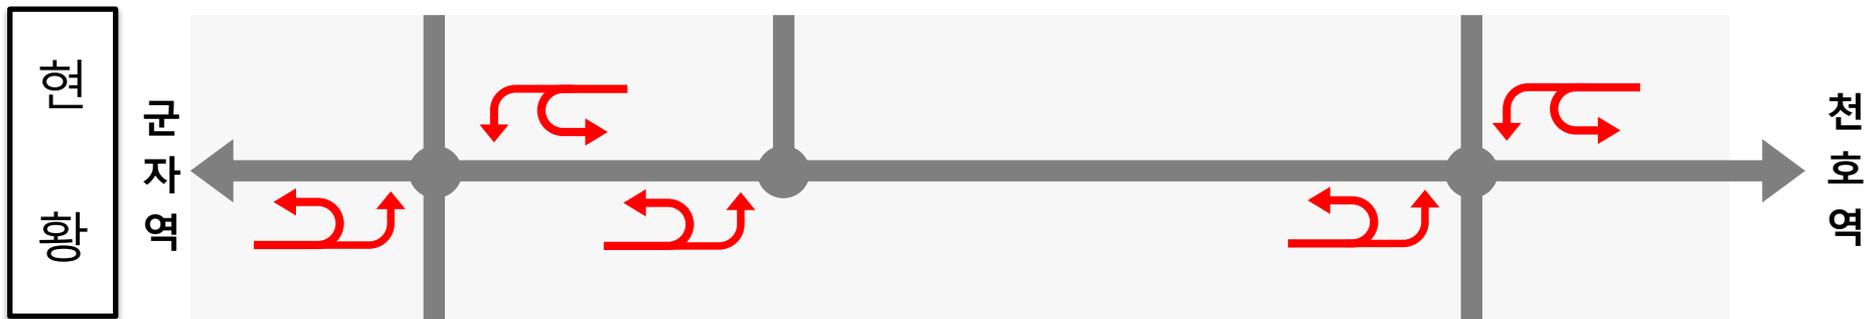

교차로 회전처리 변경사항

오렌지팩토리앞 삼거리(외곽방향)

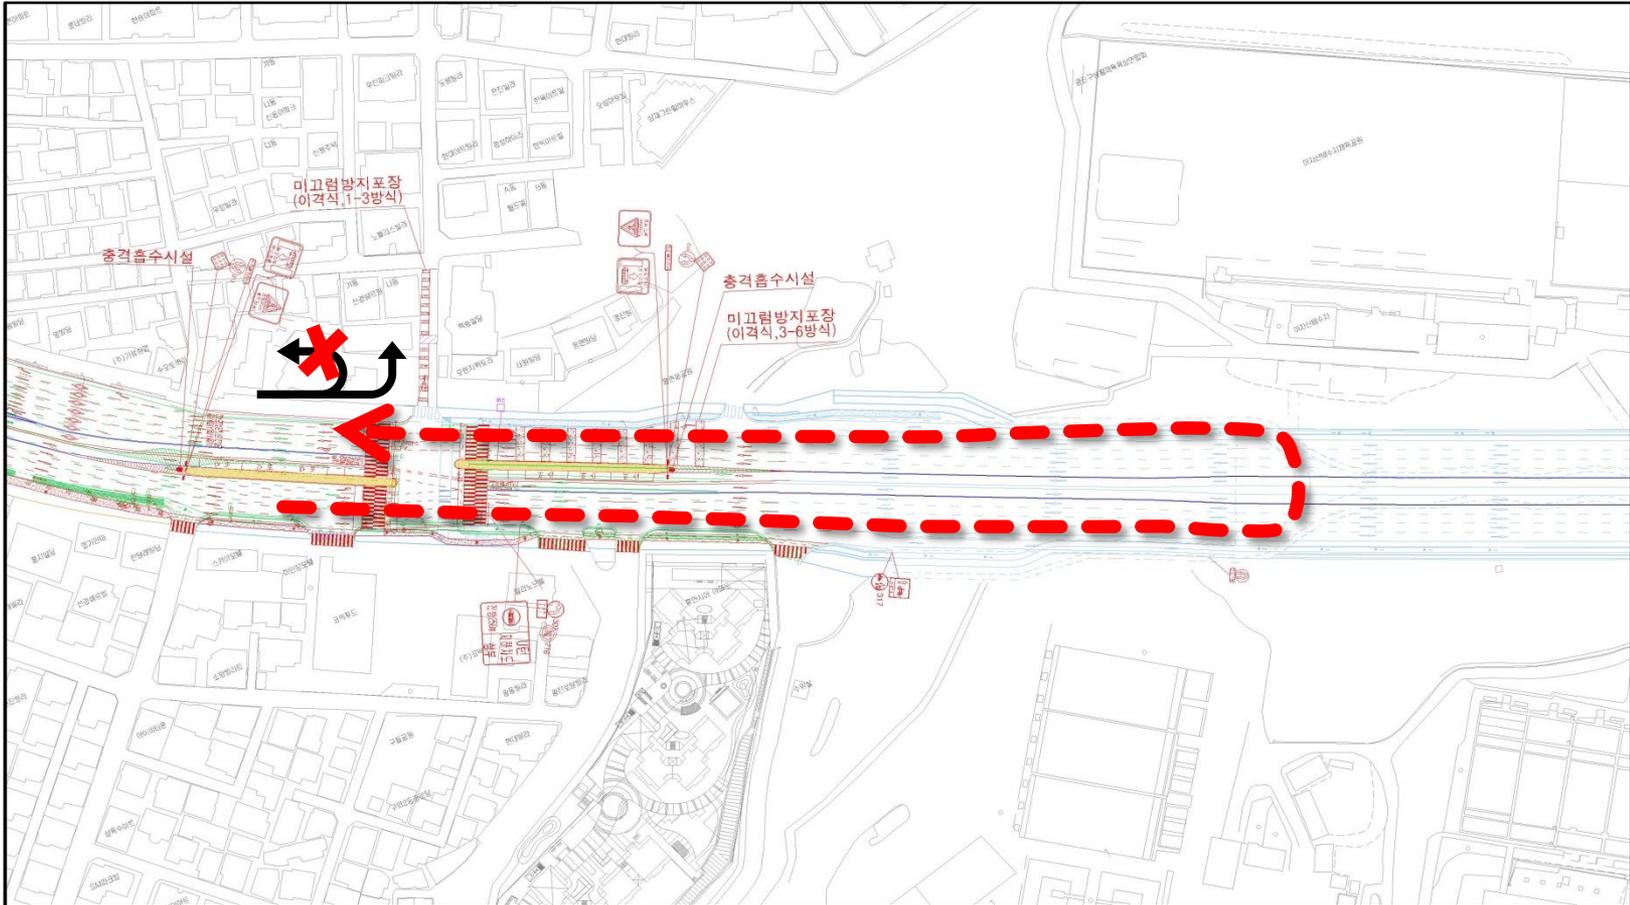

감사합니다

