




천호대로 중앙버스전용차로 연장 사업구간




아차산역삼거리 (외곽방향 정류소 추가 신설)

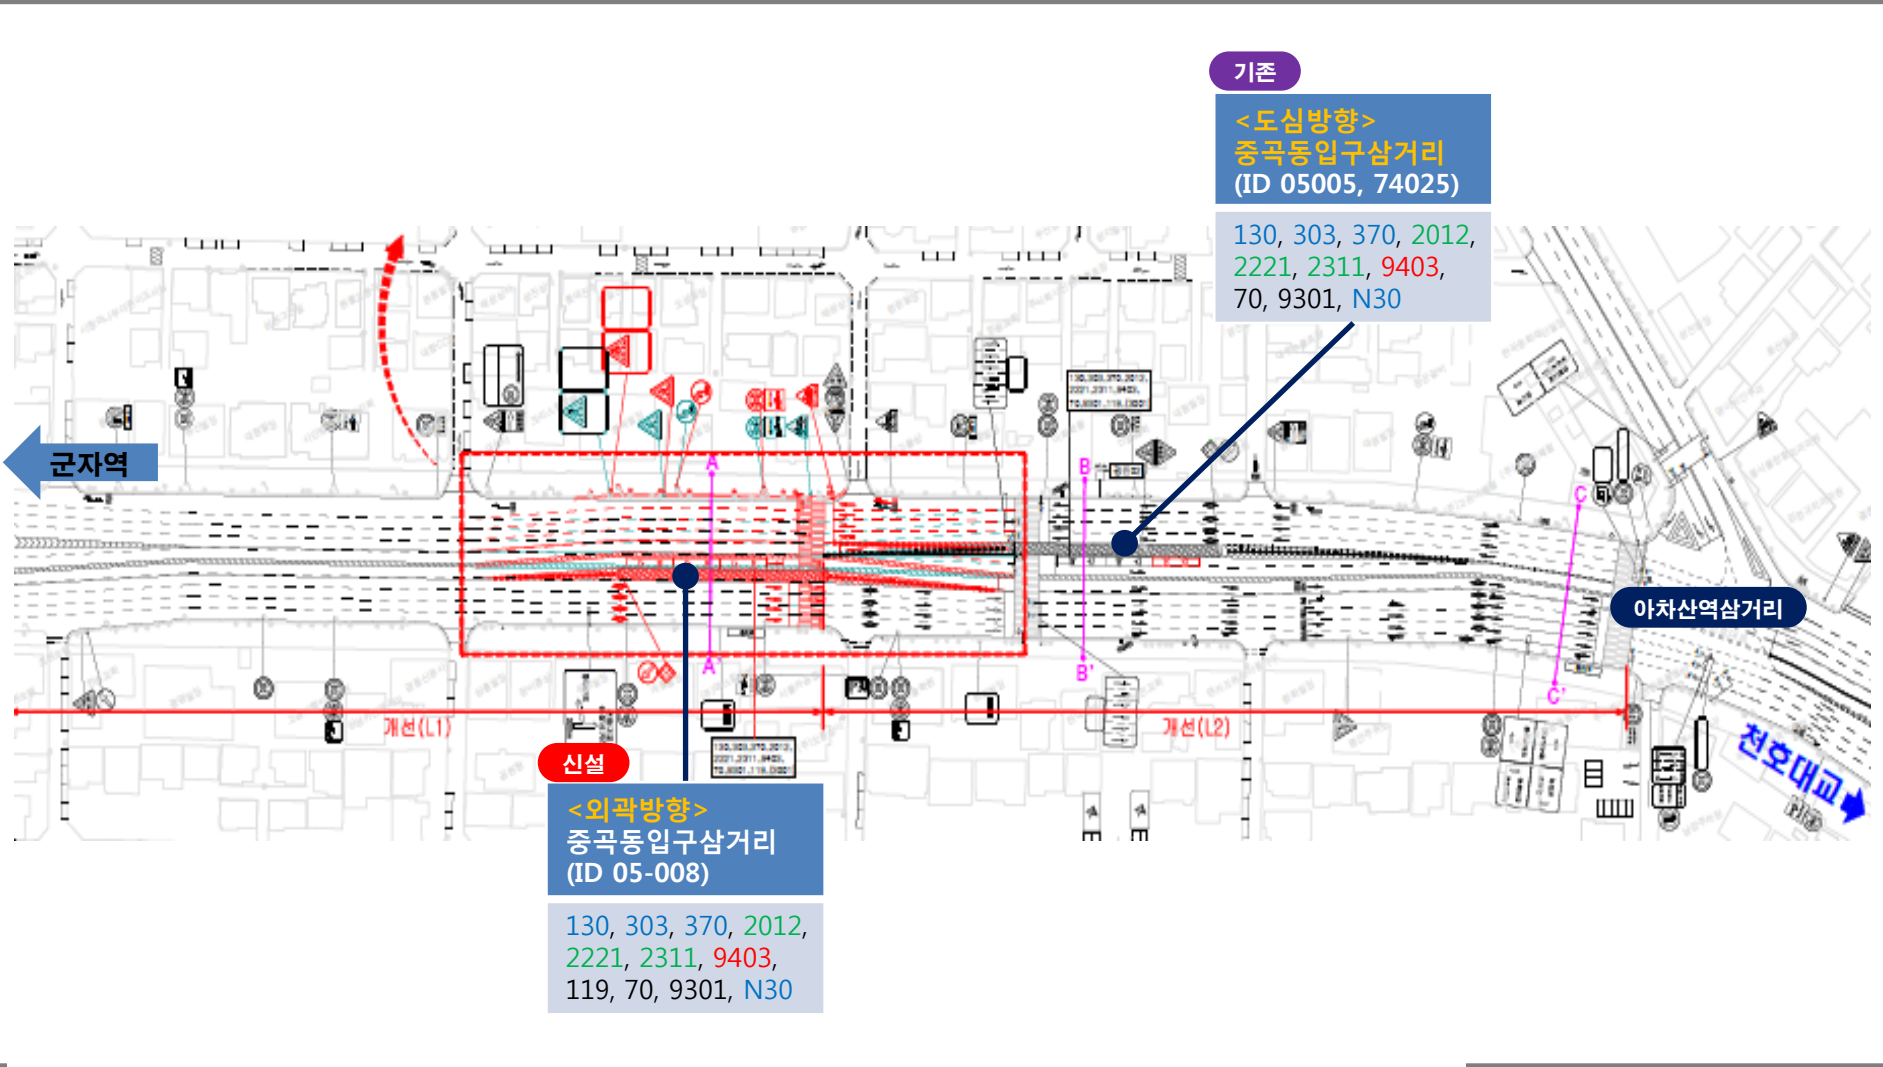

★ 사업구간 외 정류소 신설 : 기 운영중인 천호대로 구간에 아차산역삼거리 중앙정류소(외곽방향) 추가신설

아차산역사거리

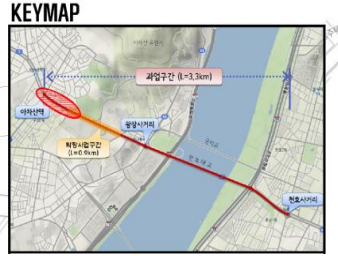


신설
<도심방향>
새발교회
(ID 05-009)
 130, 370, 70, N30

아차산역사거리

폐지
새발교회
(ID 05256)

새발교회

신설
<외곽방향>
새발교회
(ID 05-010)
 130, 370, 70, N30

폐지
새발교회
(ID 05257)

하남

| 범례 | |
|---------------------------------------|------|
| — | 삭제 |
| — | 신설 |
| — | 이설 |
| — | 관련계획 |

광장사거리

KEYMAP

