


경의선 성산천교 개량공사 관련 사천교 주변 공사량 인수인계 결과

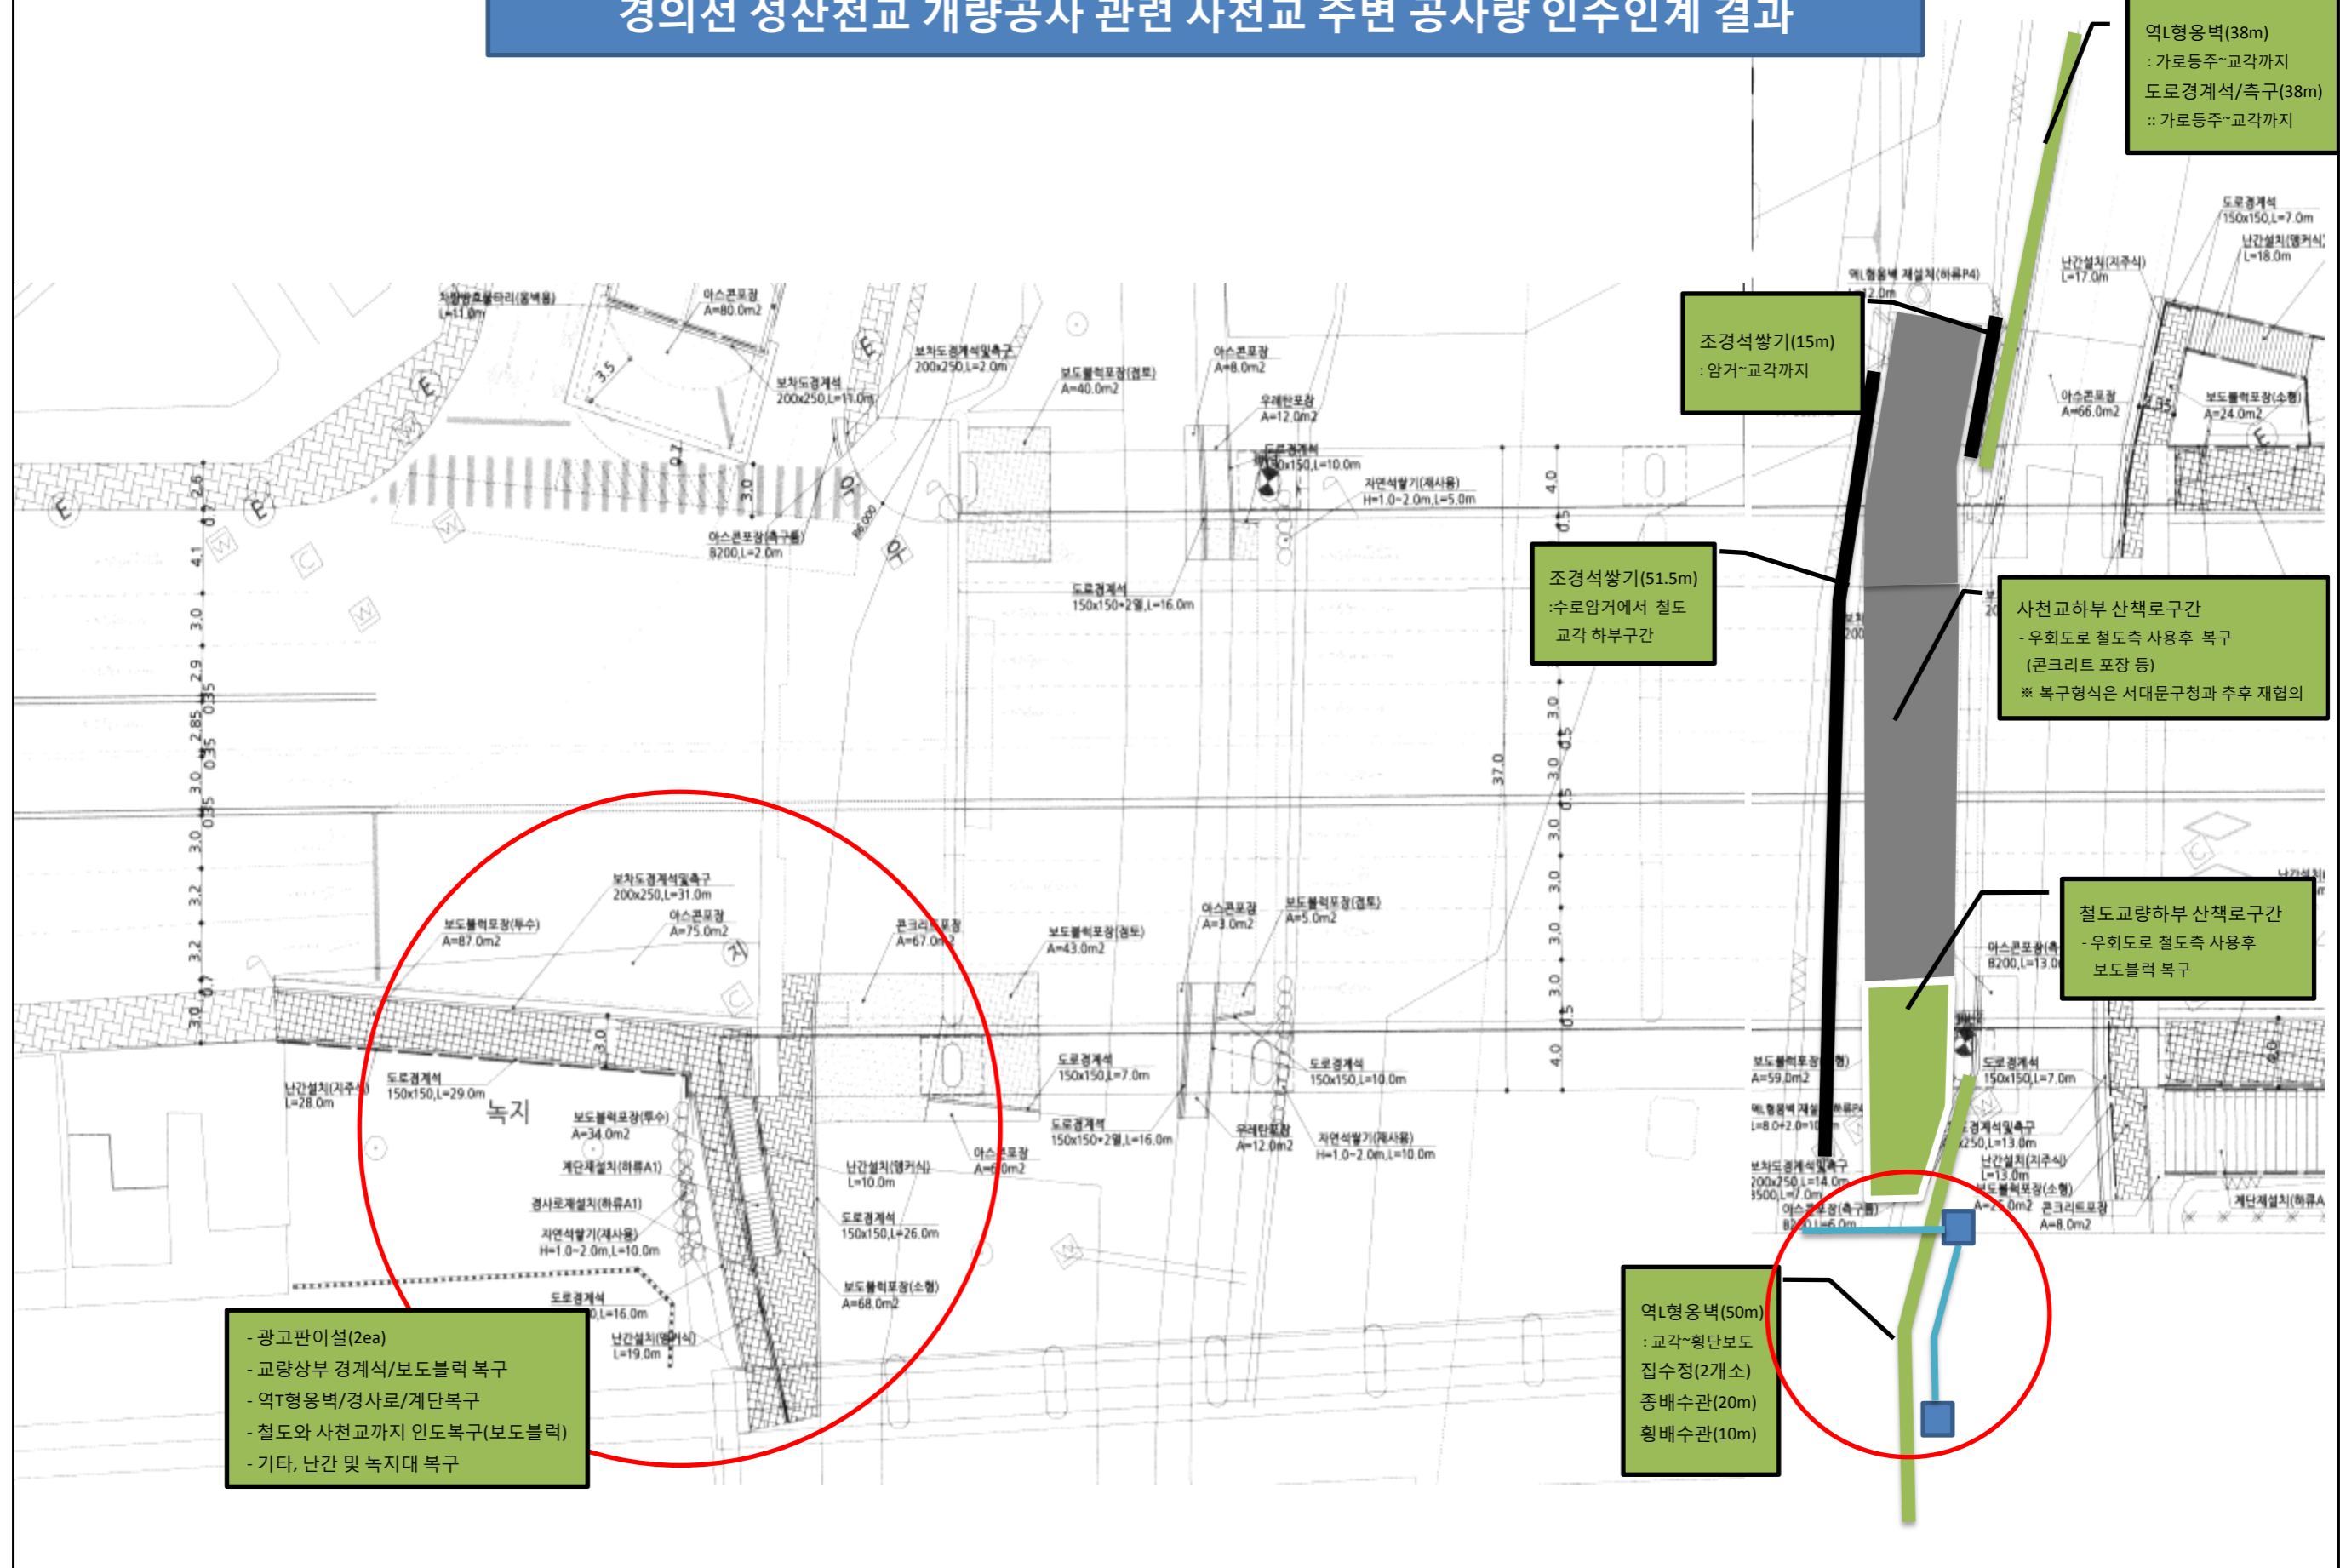

역L형옹벽(38m)
 : 가로등주~교각까지
 도로경계석/측구(38m)
 :: 가로등주~교각까지

조경석쌓기(15m)
 : 암거~교각까지

조경석쌓기(51.5m)
 : 수로암거에서 철도
 교각 하부구간

사천교하부 산책로구간
 - 우회도로 철도측 사용후 복구
 (콘크리트 포장 등)
 ※ 복구형식은 서대문구청과 추후 재협의

철도교량하부 산책로구간
 - 우회도로 철도측 사용후
 보도블럭 복구

역L형옹벽(50m)
 : 교각~횡단보도
 집수정(2개소)
 종배수관(20m)
 횡배수관(10m)

- 광고판이설(2ea)
 - 교량상부 경계석/보도블럭 복구
 - 역L형옹벽/경사로/계단복구
 - 철도와 사천교까지 인도복구(보도블럭)
 - 기타, 난간 및 녹지대 복구