

# 우회도로 안내 및 공사안내표지판 설치계획도 [ 퇴계로(2단계) ]

**공사안내현수막**

<배너>

- 퇴계로(2단계) 보행친화공간 재편공사 안내
- 2020. 8. 17. 까지 마칠 예정입니다. 불편하신 사항은 연락주세요.

<현수막>

퇴계로(2단계) 보행친화공간 재편공사 안내

2020. 8. 17. 까지 마칠 예정입니다. 불편하신 사항은 연락주세요.

**공사안내표지판**









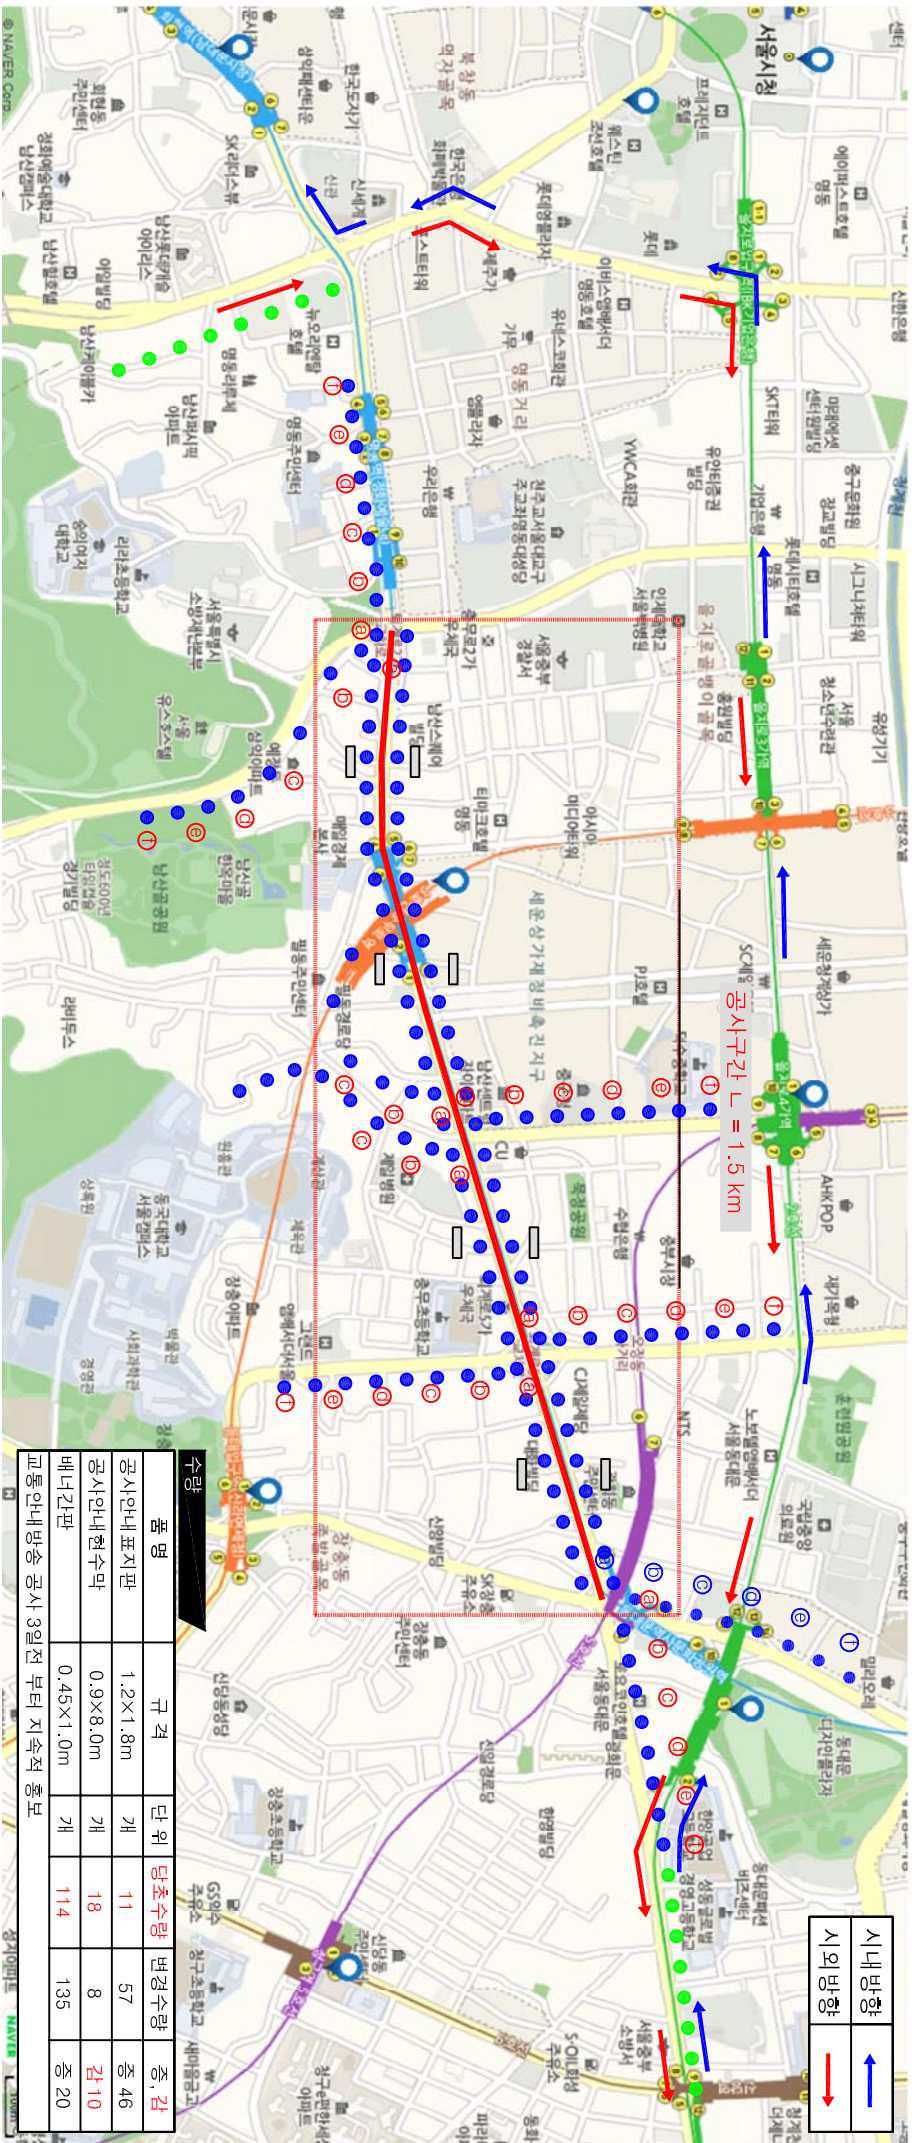

수량	품명	규격	단위	단초수량	변경수량	증감
	공사안내표지판	1.2x1.8m	개	11	57	증 46
	공사안내현수막	0.9x8.0m	개	18	8	감 10
	배너간판	0.45x1.0m	개	114	135	증 20

교동안내방송공사 3월전 부터 지속적 홍보

**서울특별시**

서울특별시 (주)서우티이세 SEOWOTEC CO., LTD.

퇴계로(2단계) 보행친화공간 재편사업

시공사

최초작성

작성일자

최적

도면번호

우회도로안내 및 공사안내표지판 설치계획도 [ 퇴계로(2단계) ]