


# 기본 개선안 (청운어린이집)

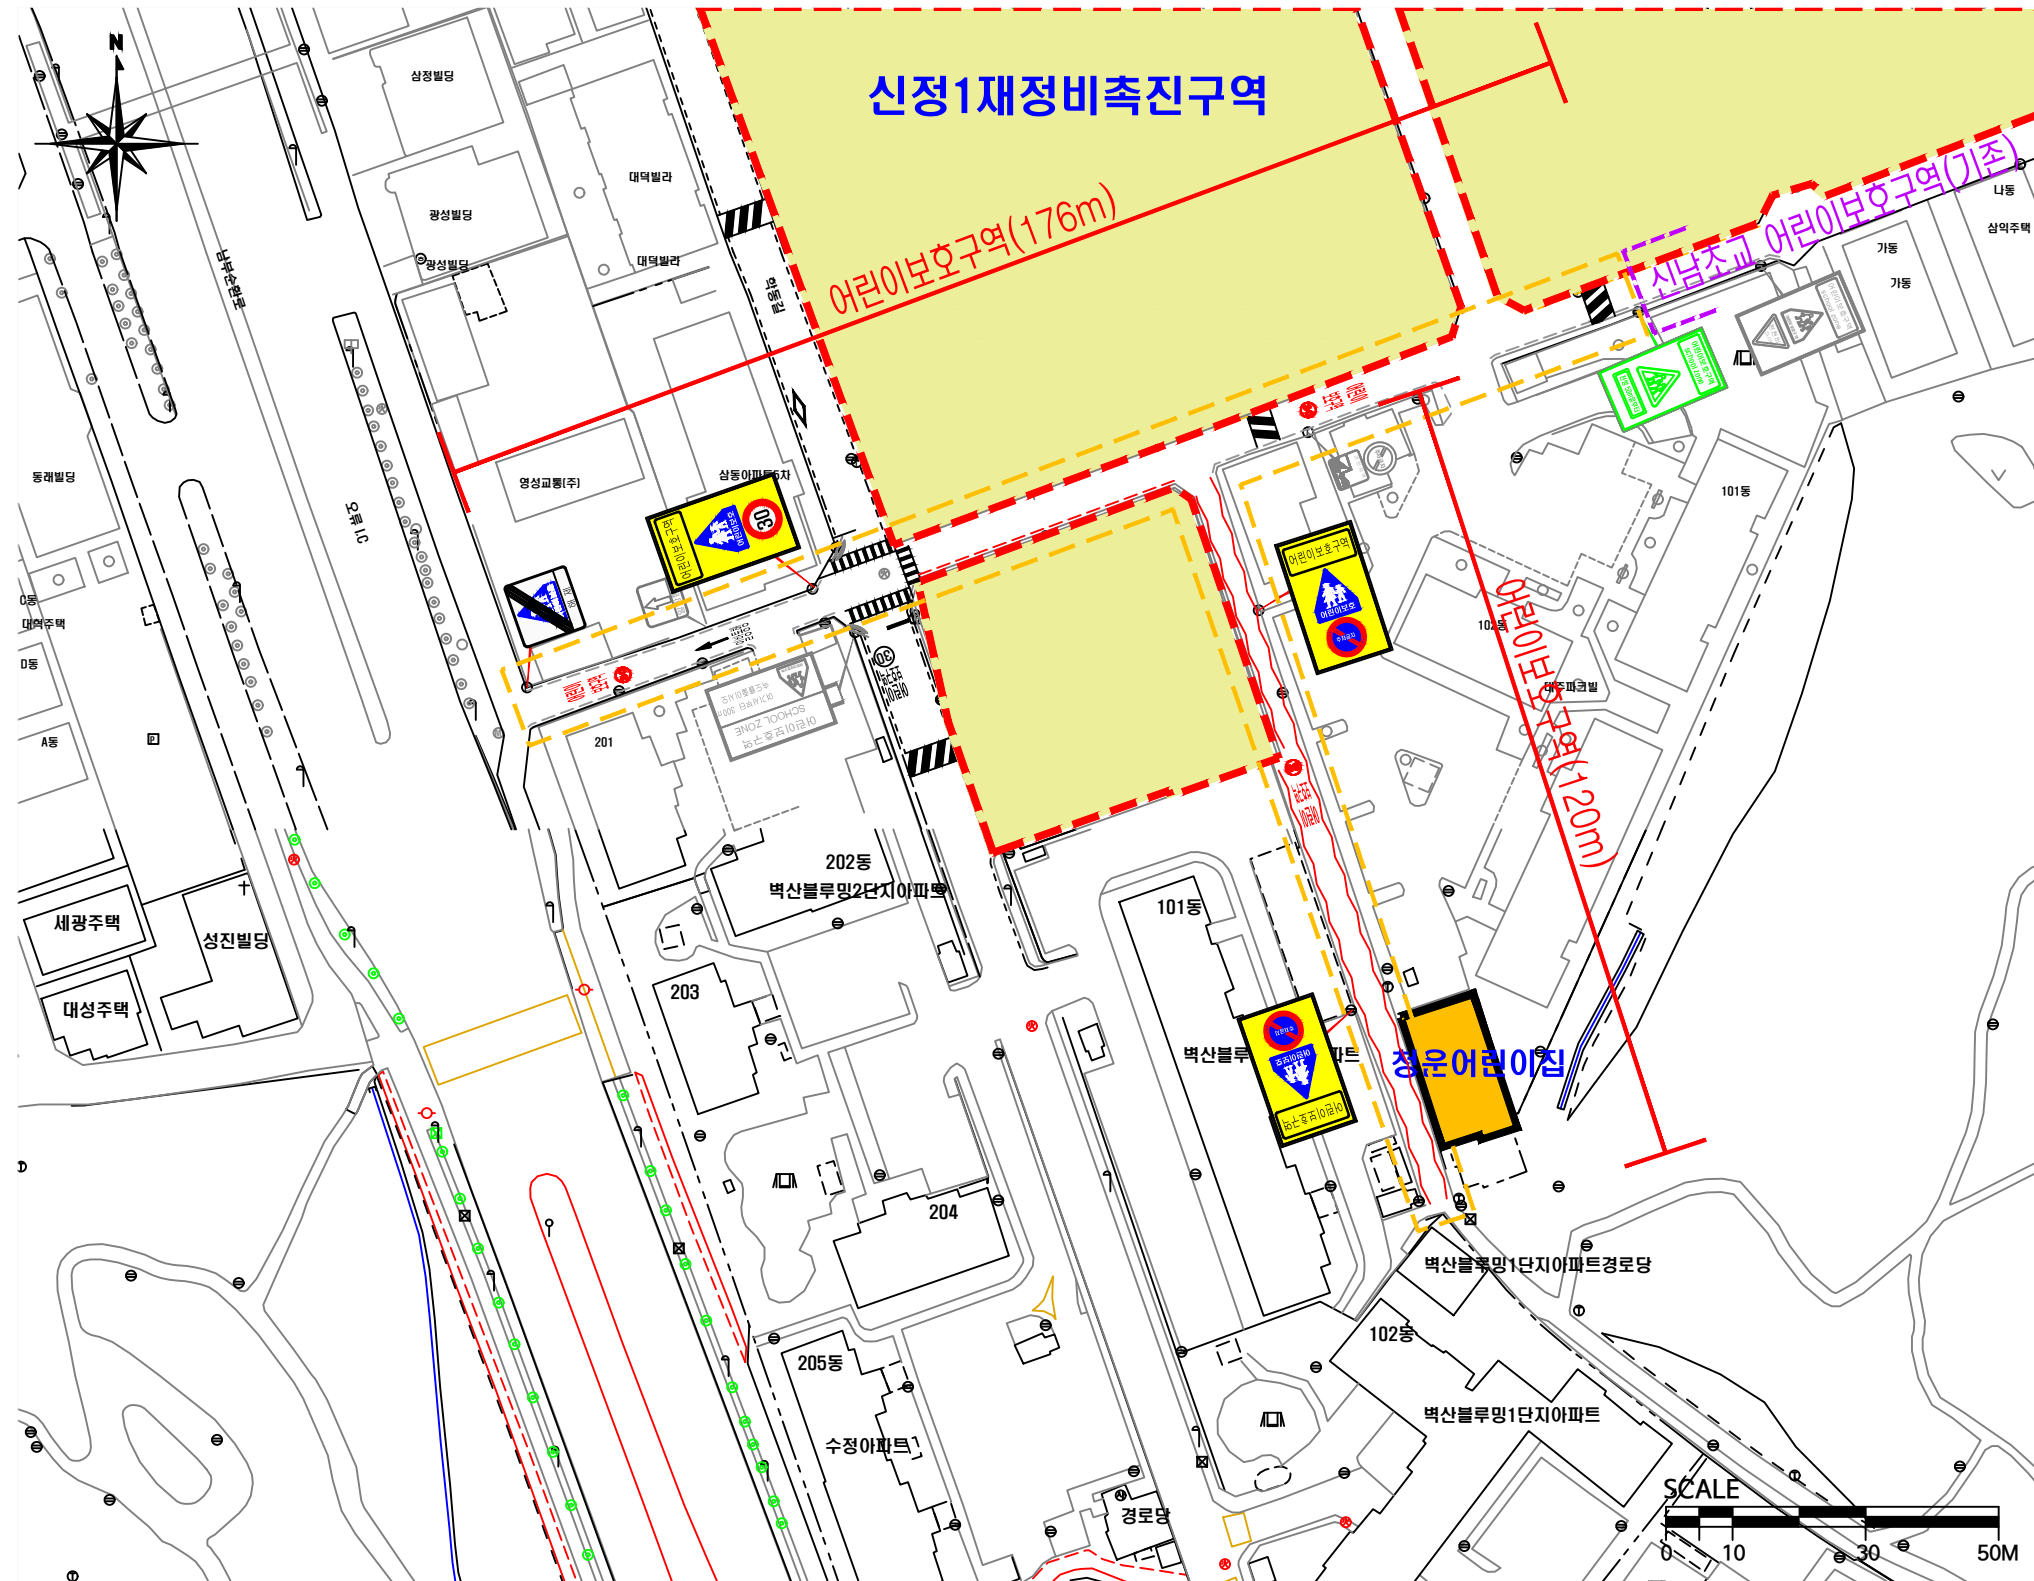

- 범 례 -

구	현 황 - 검정색
변	신 설 - 빨강색
	교 체 - 하늘색
	제 거 - 초록색

<p>&lt;324,224&gt;</p>	<p>&lt;324,219&gt;</p>	<p>&lt;133,401&gt;</p>
<p>&lt;324,427&gt;</p>	<p>&lt;536,518&gt;</p>	<p>&lt;520&gt;</p>

구분	항 목	단위	수 량		
			현 황	신설	교체
안전표지	소 계	개	2	3	1
	324,226	개	1	1	
	324,219	개		2	
	133,401	개	1		1
노면표시	324,427	개		1	
	536,518	개		3	
	520	m		115	

[현장조사일 : 2019. 5.]