


# 기본 개선안 (청운어린이집)

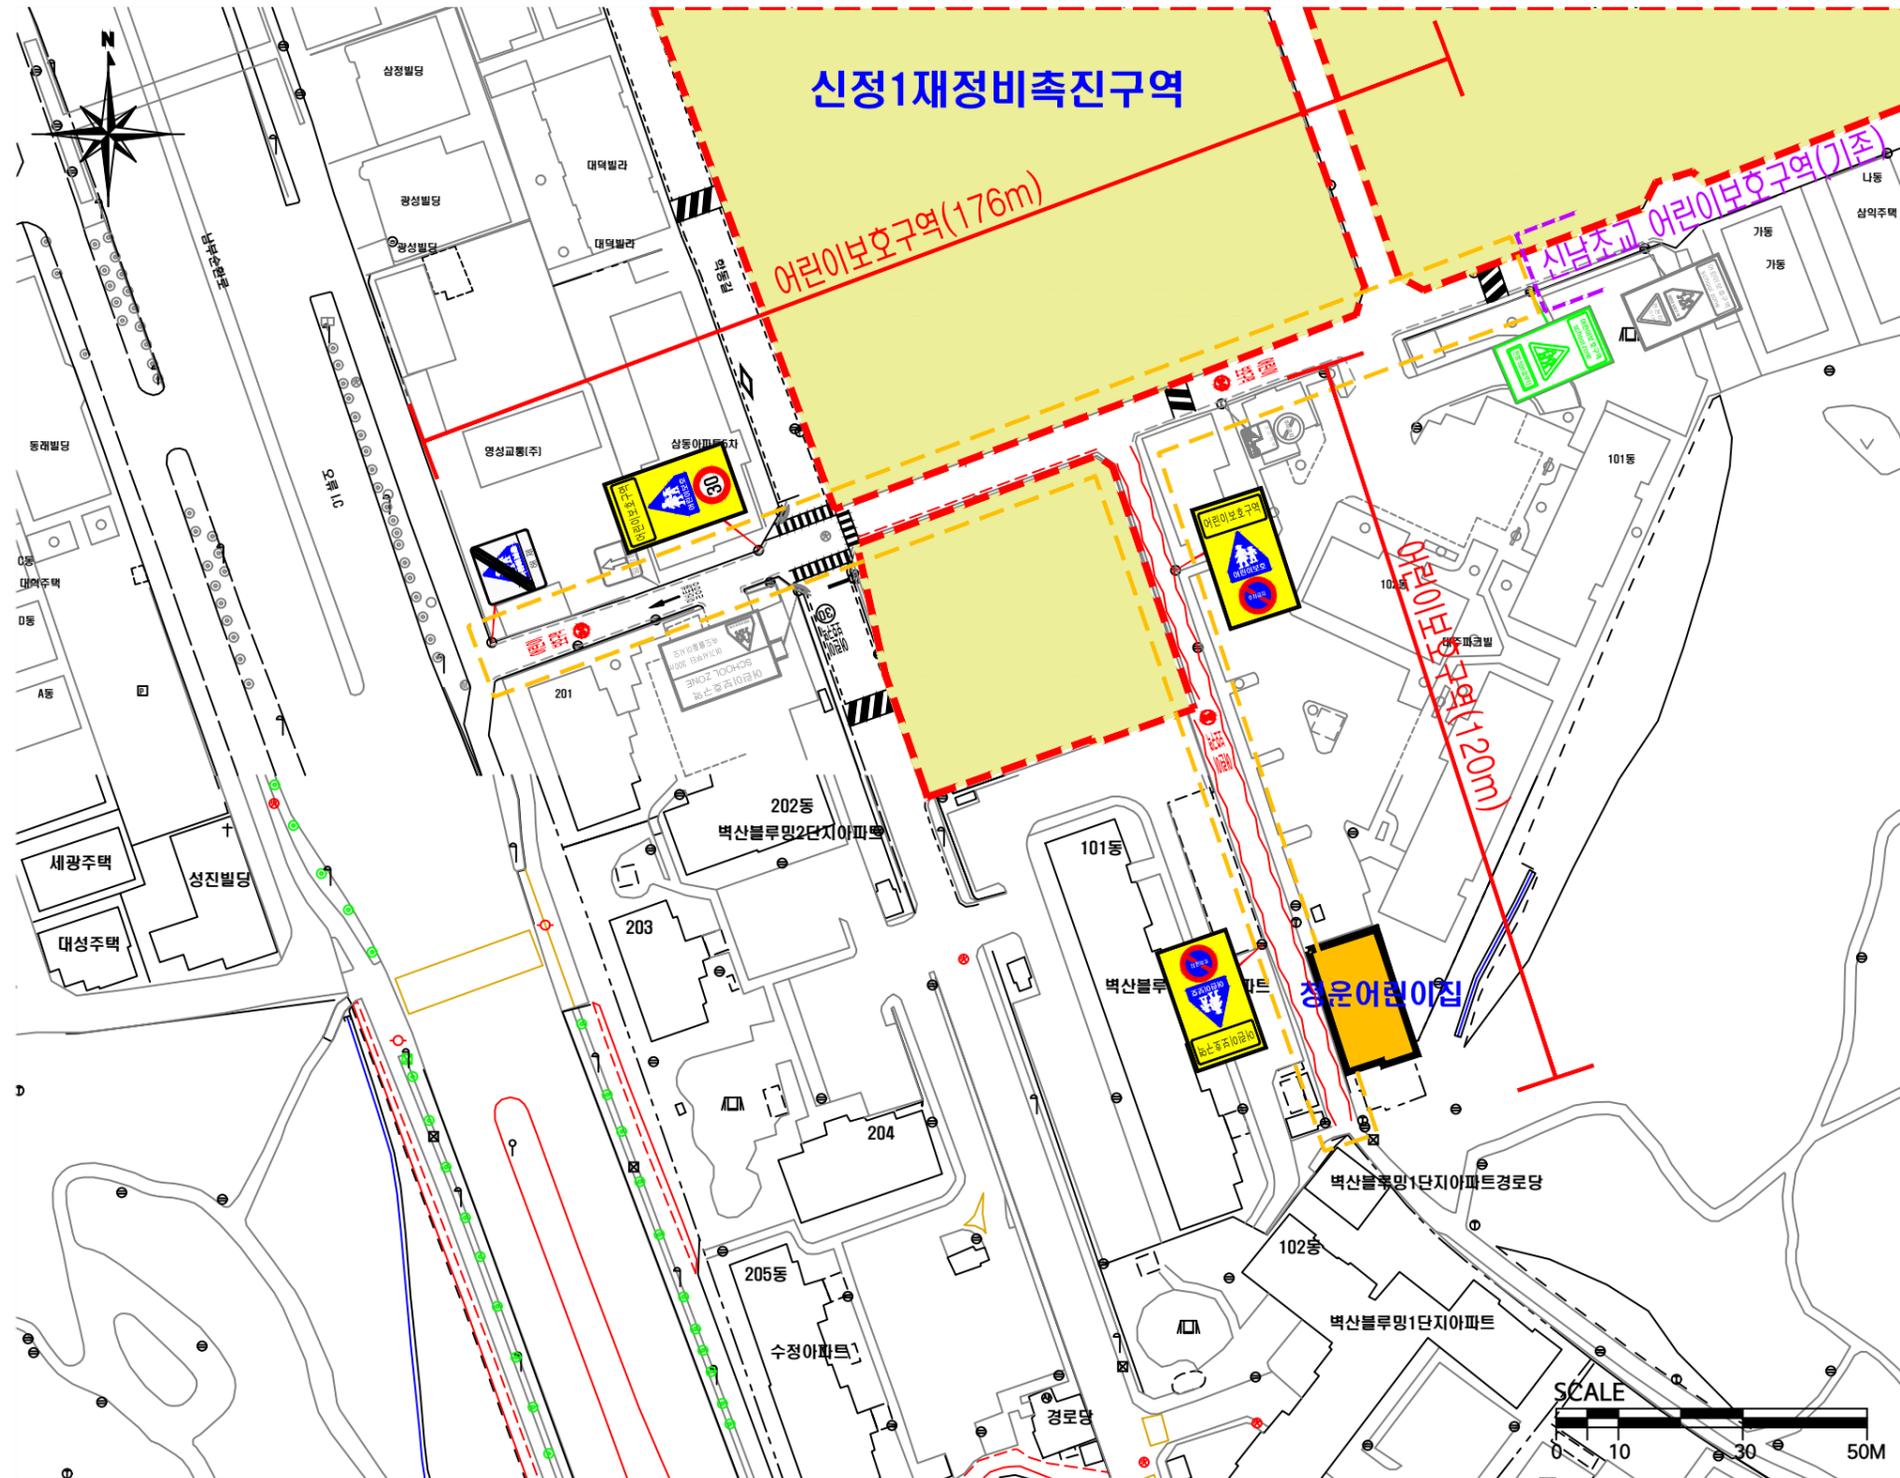

- 범 례 -

구	현 황 - 검정색
면	신 설 - 빨강색
	교 체 - 하늘색
	제 거 - 초록색

<324,224> 어린이보호구역  
 <324,219> 어린이보호구역  
 <133,401> 어린이보호구역 school zone  
 <324,427> 어린이보호구역 해제

구분	항 목	단위	수 량		
			현 황	신 설	교 체
안전 표지	소 계	개	2	3	1
	324,224	개	1	1	
	324,219	개		2	
노면 표시	133,401	개	1		1
	536,518	개		3	
	520	m		114	

[현장조사일 : 2019. 5.]