공사구간 | 용산구 청파로, 서빙고로 (605m)(1)

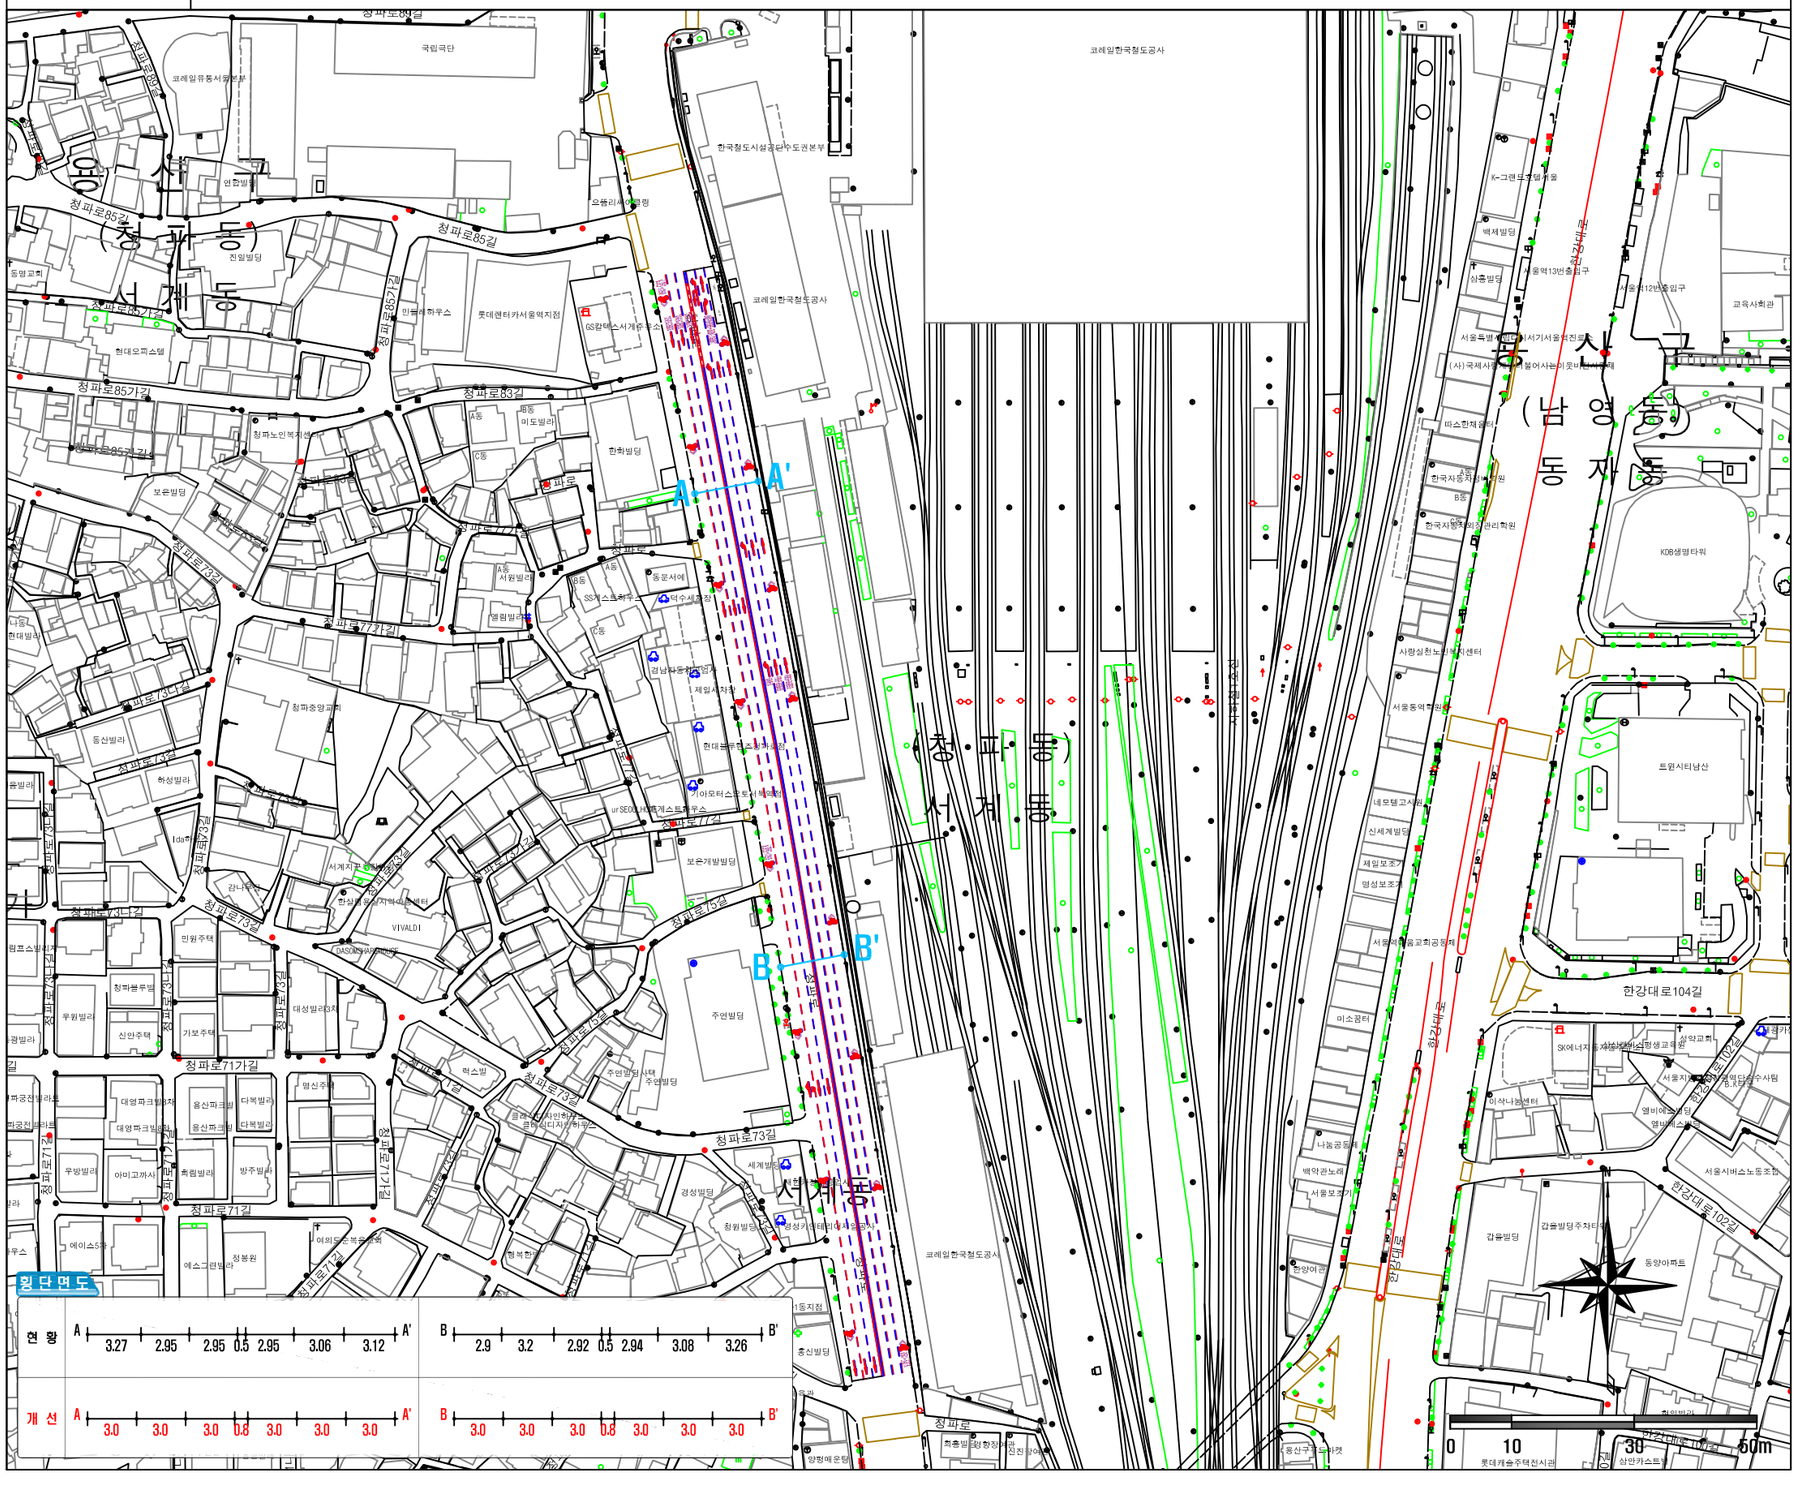

KEY MAP

범 례

신 설	
재 도 색	
제 거	

N o t e

중앙선 확폭을 위한 차로 재구획

▣물량산출식

구 분		폭원(m)	산 출 식(0.15m기준)
백색 (파선)	차선 : 도색3m, 반공간 5m간격	0.15	시가지도로=길이·3/8, 자동차전용도로=길이·1/2
	유도선 : 도색, 반공간 각1m	0.15	길이·1/2
	유턴구역선 : 도색, 반공간 각0.5m	0.45	길이·3/2
	안전지대(황색, 백색) : 1m간격	0.15	둘레×(면적·1)
	정차금지대(도색1m기준:반공간0.45m)	0.15	길이·2.67
	횡단보도 (신형) 4m(단일) : 도색0.45m, 반공간 0.675m	0.45	길이·10.67
	횡단보도 (신형) 6m(이중) : 도색0.45m, 반공간 0.675m	0.45	길이·14.8
	정지선(0.15·3=0.45)	0.45	길이·3
	횡단보도예고	-	개수·18
황색 (파선)	중앙선	0.15	길이·1/2
	주차금지선	0.15	길이·1/2
문자 기호	문자	-	개수·6(예 : 일방통행 4·8=32)
	숫자	-	개수·6(예 : 60 2·6=12)
참고 사항	-안전지대 : 1 = (0.15/1)/0.15 -횡단보도(단일4m) : 10.67 = 4m÷(0.45/(0.45+0.675))/0.15 -횡단보도(이중6m) : 14.8 =(6m-0.45)÷0.45/(0.45+0.675))/0.15 -정차금지대 : 2.67 = 1+(0.15/0.6)/0.15		

서 울 특 별 시	관리기관	서부도로사업소	감독원	심 사	(주) 제일엔지니어링 종합건축사사무소	설 계	심 사	확 인	일 자	축 척	접수번호	도 면 명
교통안전시설물 설치공사(강북지역)	문서번호	교통관리과-12374				최승원	양준석	김자호	2018. 06	NONE	396	용산구 청파로, 서빙고로 (605m)(1)