


신창, 푸른신창, 행복동지, 창3동, 초현어린이집 어린이보호구역

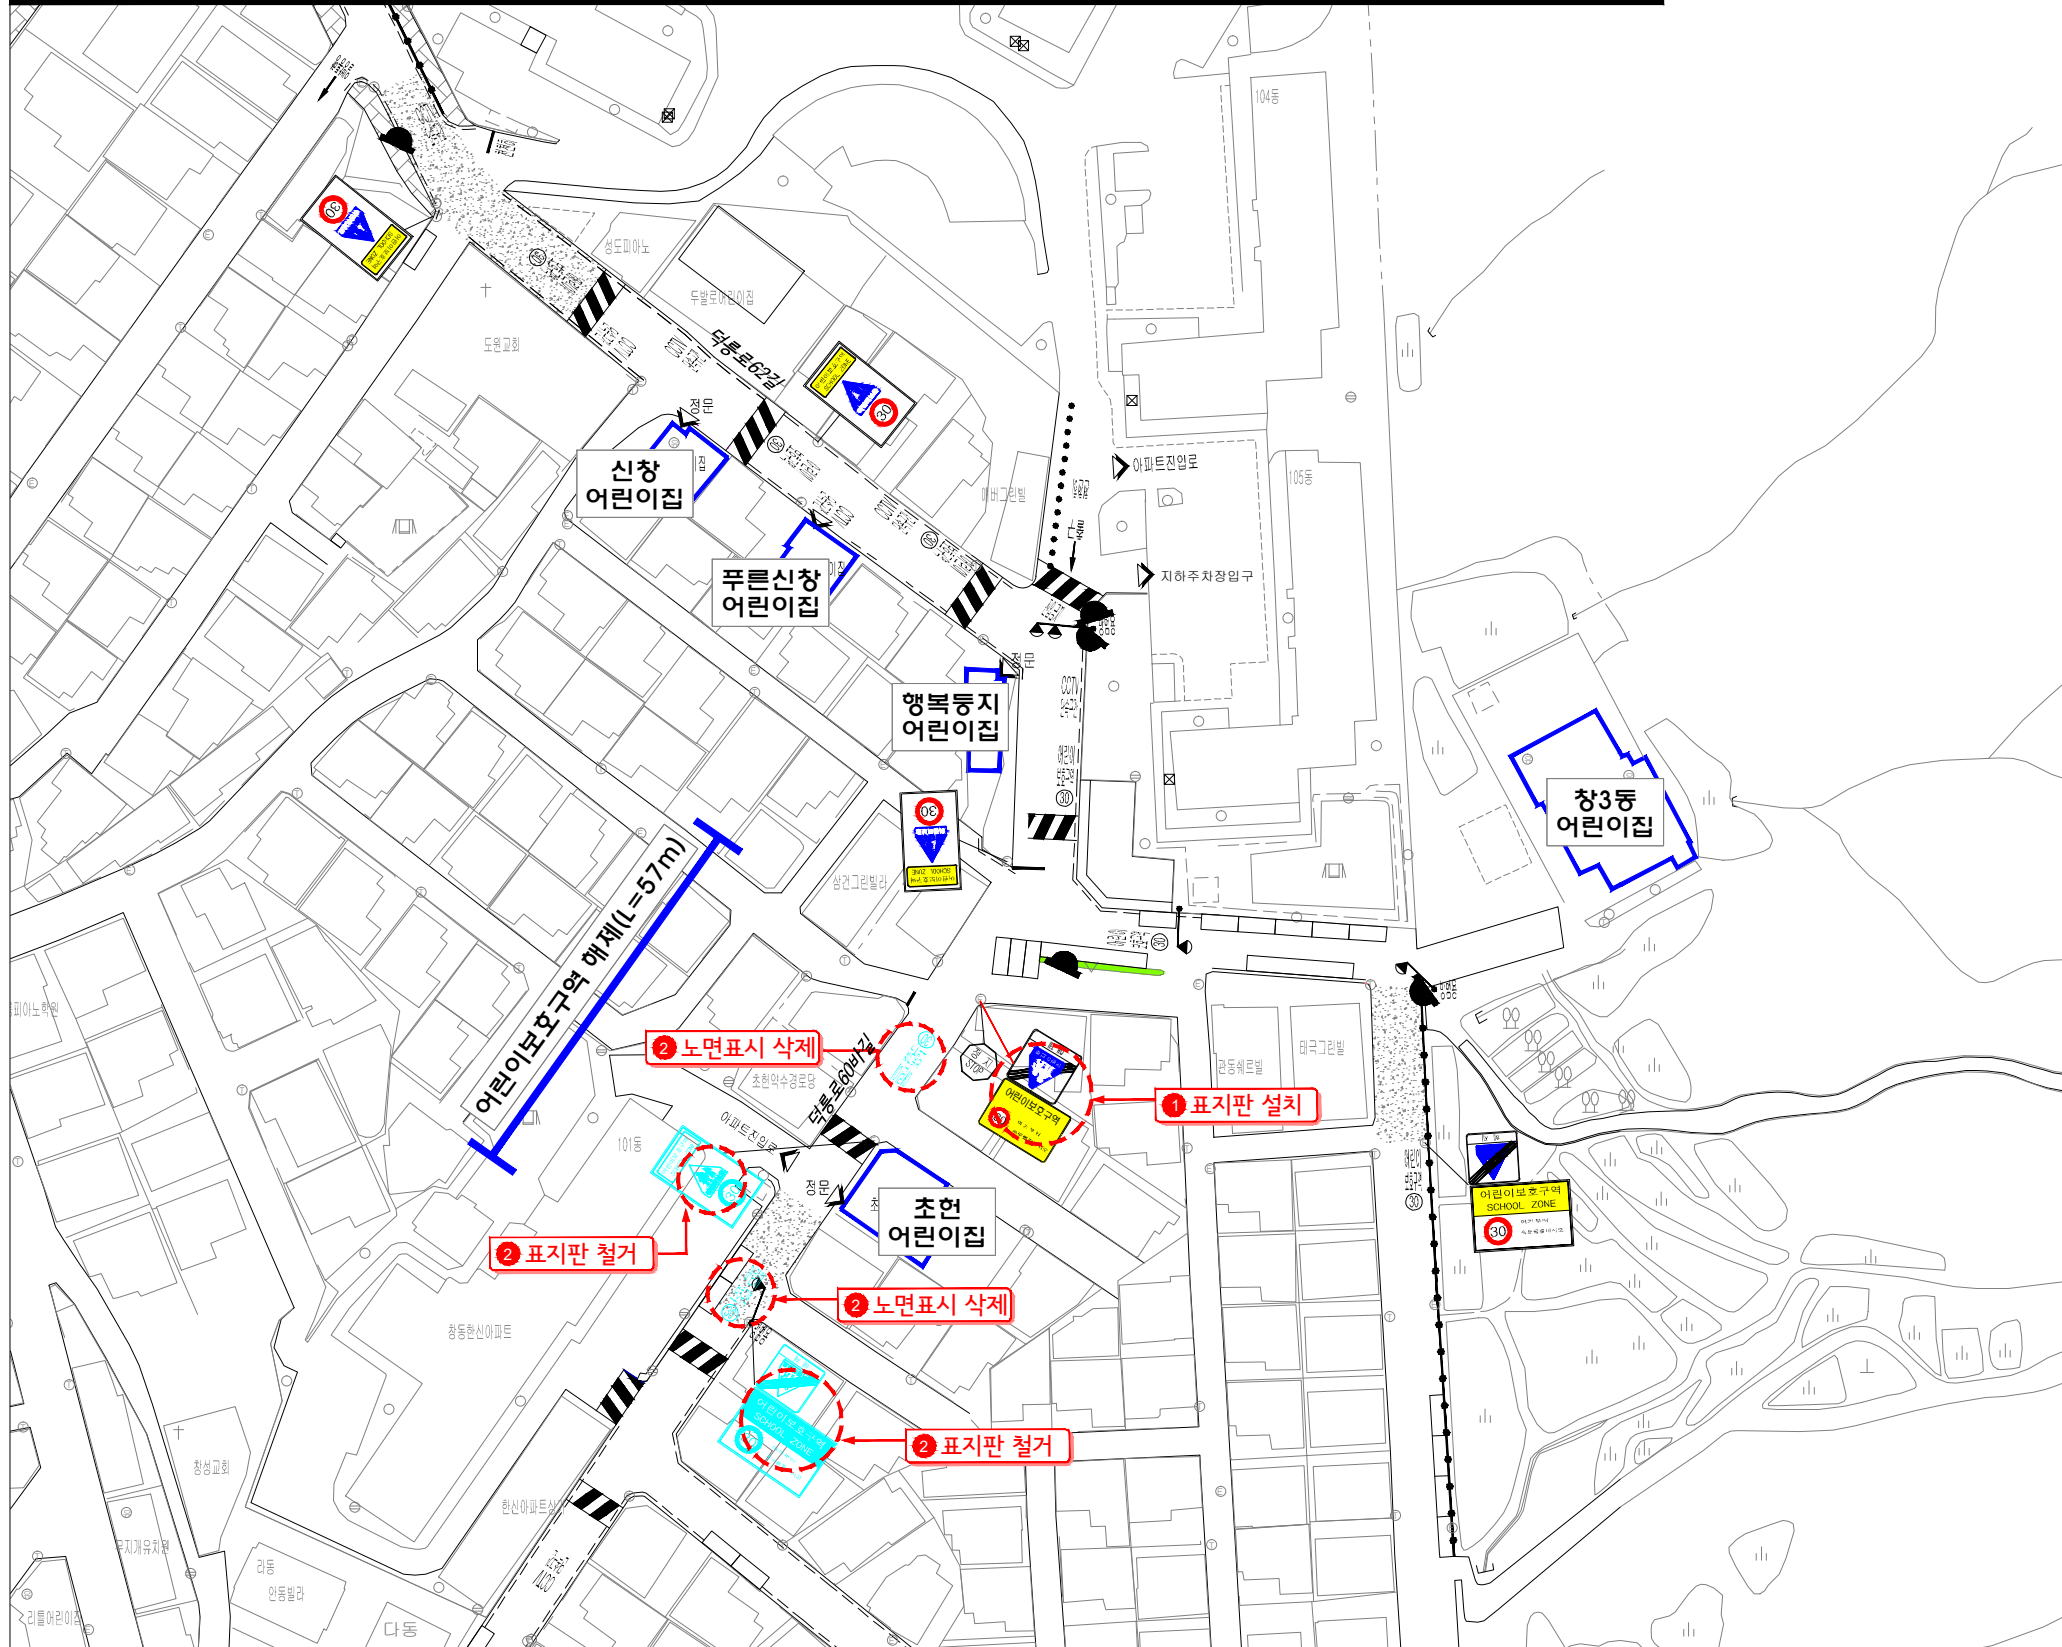

구분	범례	구분	항목	단위	수량				
					현황	개선	계		
					신설	교체	제거		
구분	현황 - 백색	신호등	경보등	개소					
			신호등	개소					
	신설 - 적색		소계	개	9	2	3		
	제거 - 청색		227	개	1				
통합 표지		안전표지	514-1	개					
			520	개					
			317	개					
			120	개					
			223	개					
			117-1	개					
			214	개					
			220	개					
			513	개					
			통합표지						
			224,402,415	개	2	1	1		
			219,428	개					
			324,219	개					
			324,226	개					
			324,224	개	4		1		
224,427	개								
324,427	개	2	1	1					
노면표지	소계	개	17		4				
	518	개	8		2				
	519	개	1						
	536	개	8		2				
	532	개							
	710	개							
도로부설물	610	M							
	어린이보호구역	개							
	소계	개	13						
	과속방지턱	개	7						
	도로반사경	개	4						
방호울타리	미끄럼방지포장	개소	3						
	방호울타리	개소	1						
도면번호 : (현장조사일 : 2018년 4월 일)									

도면명	시설명	위치	일자	도면번호
어린이 보호구역 개선안도	어린이집	서울 도봉구 도봉로167길 13	-	-