


도시계획시설 조성계획결정도(변경후)

초안산근린공원

구 분	입안및작성자			결정권자	
	작성자	1차확인자	2차확인자	1차확인자	2차확인자
소 속	노원구 공원녹지과	노원구 공원녹지과	노원구 공원녹지과	공원조성과	공원조성과
직 위	주 무 관	팀 장	과 장	주 무 관	팀 장
직 명	녹지7급	녹지6급	사무관	녹지6급	사무관
성 명	정일규	문혜정	김상기	박철수	박미혜
확 인 인	(인)	(인)	(인)	(인)	(인)

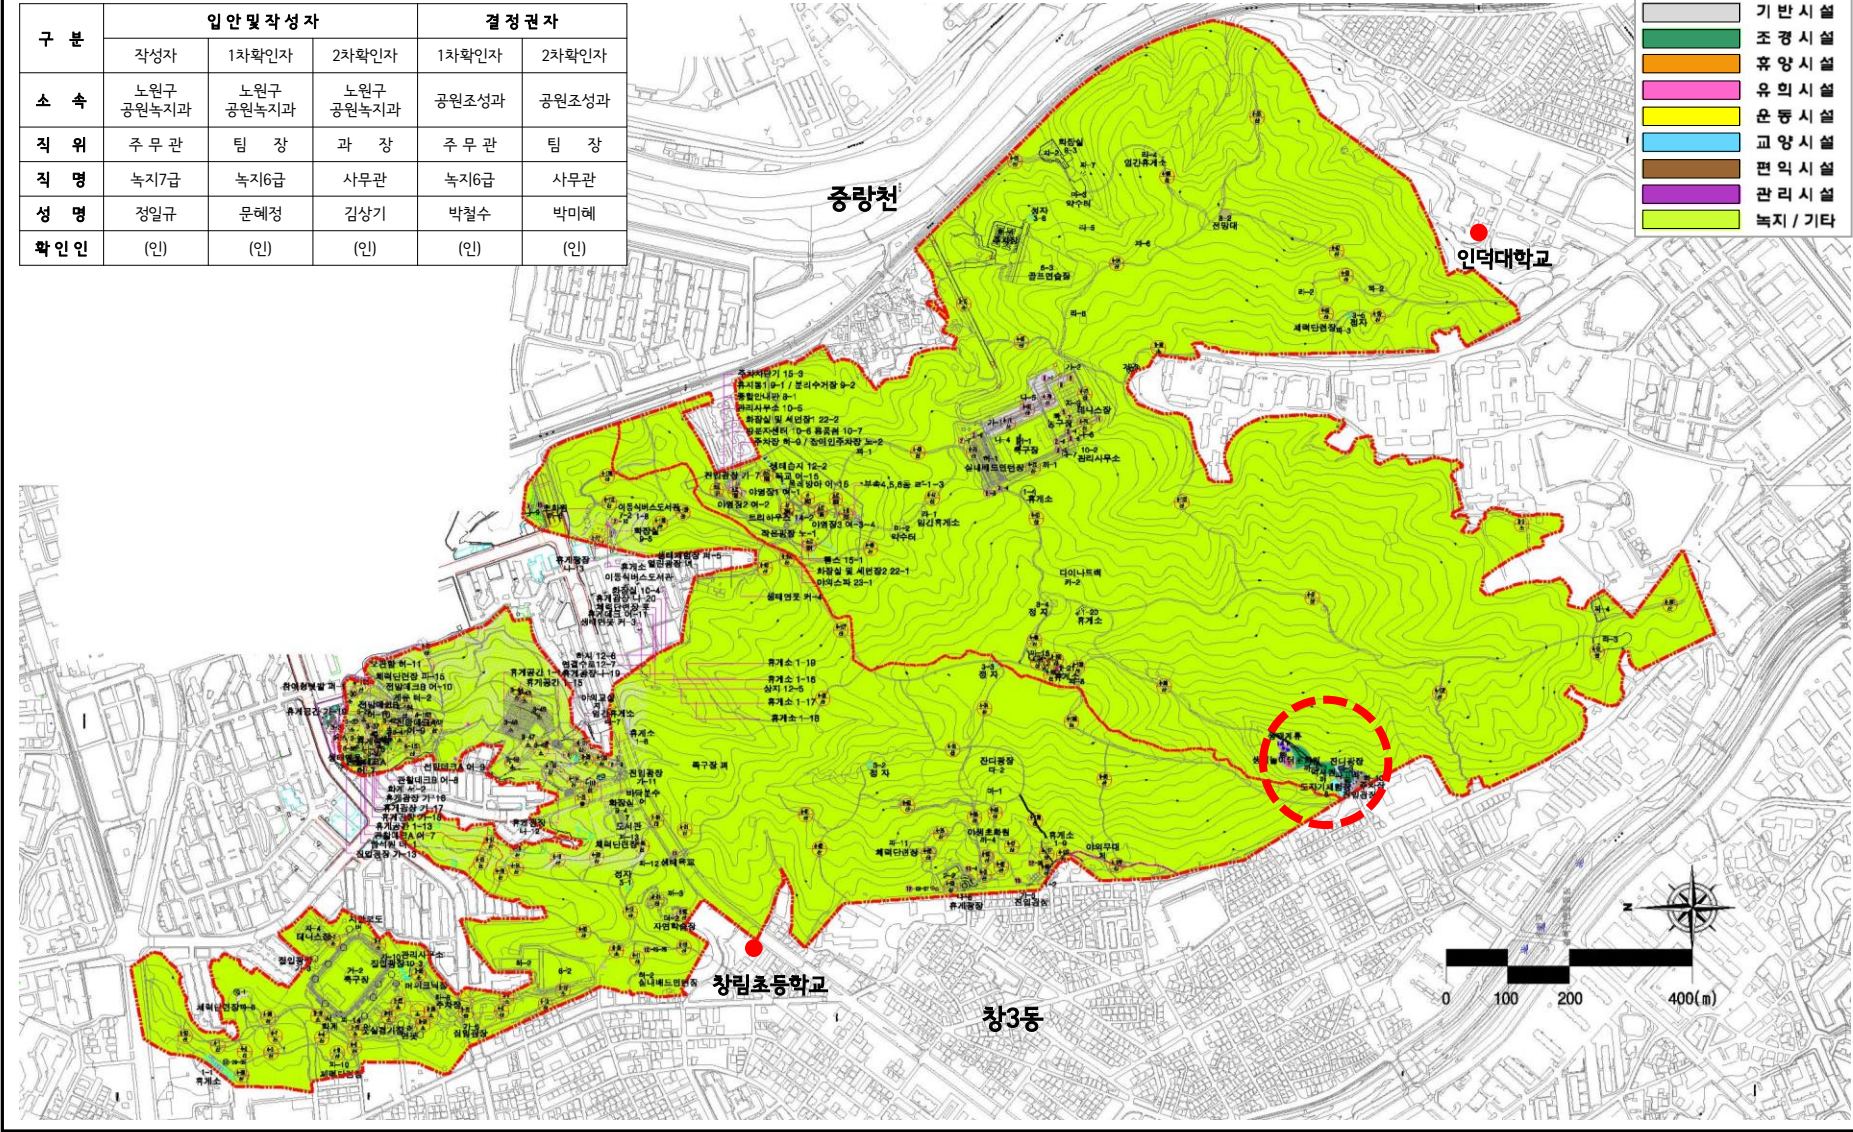

- 기 반 시 설
- 조 경 시 설
- 휴 양 시 설
- 유 의 시 설
- 운 통 시 설
- 교 양 시 설
- 편 익 시 설
- 관 리 시 설
- 녹지 / 기타