

지적현황

성동구 송정동 73-12번지


토지소재		
측량자	2015년 12월 8일	
	지적기사 윤석민 (인)	



현황 표시	
범례	명칭
	점유현황
아래빈칸	

면적표시

지번.부호	면적 (㎡)
73-12 ㄱ	93370
73-12 ㄴ	677
73-12 ㄷ	211
73-12 ㄹ	94258
73-37 ㄱ	53627
73-37 ㄴ	386
73-37 ㄷ	902
73-37 ㄹ	1395
73-37 ㅁ	1667
73-37 ㅂ	57977
73-69 ㄱ	1102
73-69 ㄴ	204
73-69 ㄷ	1306
73-318	17
73-318	17
73-404 ㄱ	595
73-404 ㄴ	85
73-404 ㄷ	41
73-404 ㄹ	721
73-406	30
73-406	30
73-1114 ㄱ	45
73-1114 ㄴ	103
73-1114 ㄷ	265
73-1114 ㄹ	81
73-1114 ㅁ	19
73-1114 ㅂ	513
73-1056	45
73-1056	45

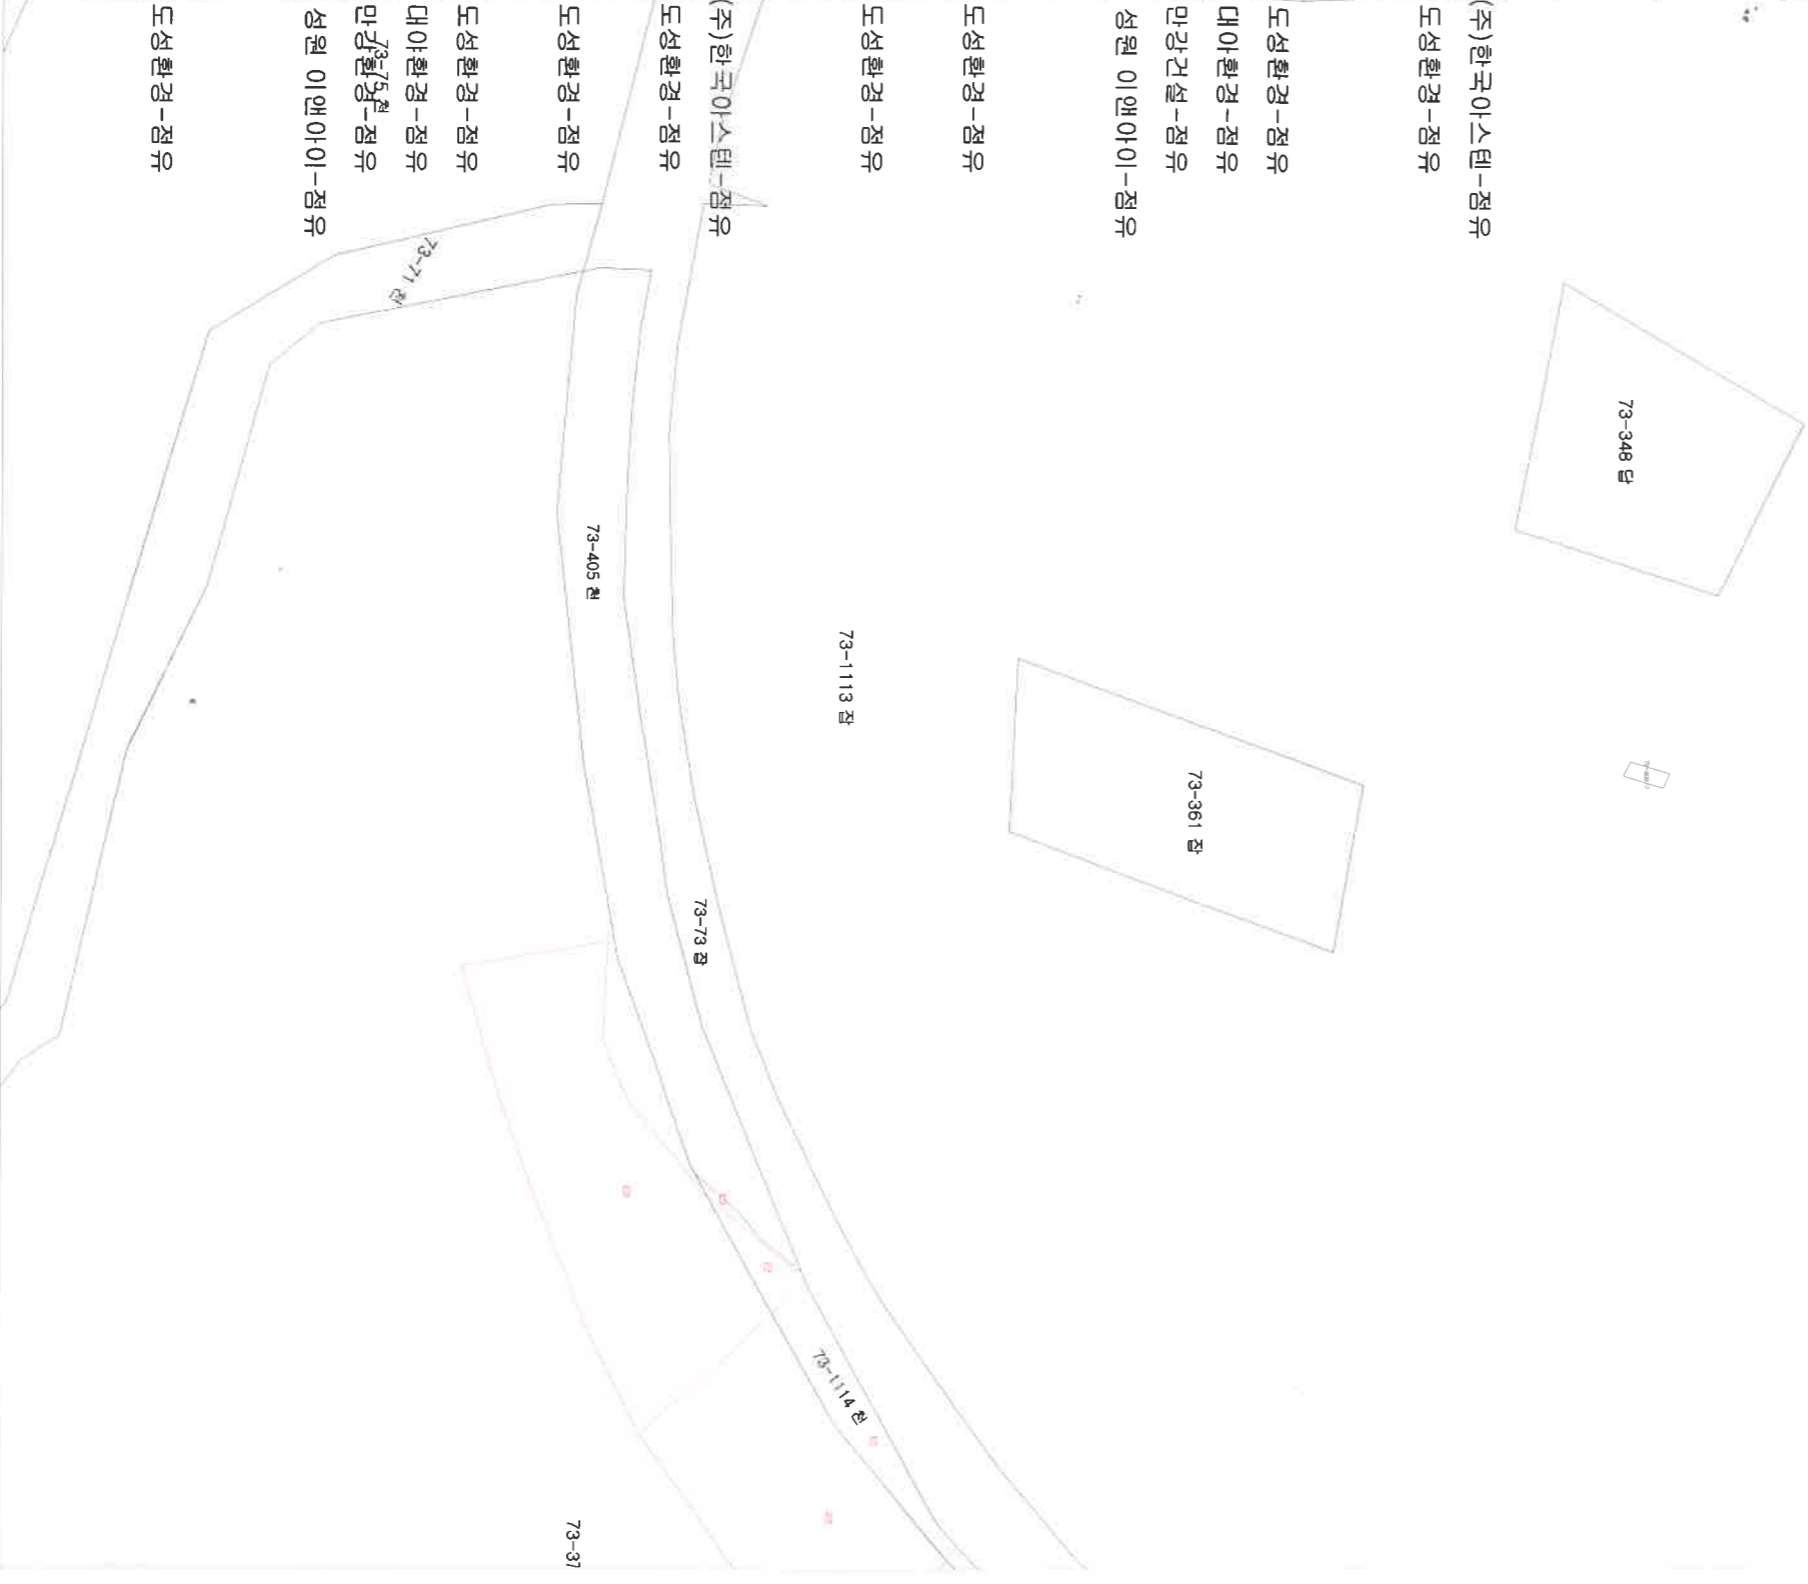

비고

이 측량성과도는 측량에 사용할 수 없습니다.

측량 성과도


외 20 필

축적

1200 분의 1

측량
성과도
작성
일자

2015년 12월 8일

지적기사 오창균 (인) 



지적현황측량 결과도에 의하여 작성하였습니다.

2015년 12월 8일

한국국토정보공사 서울동부지사장인 