

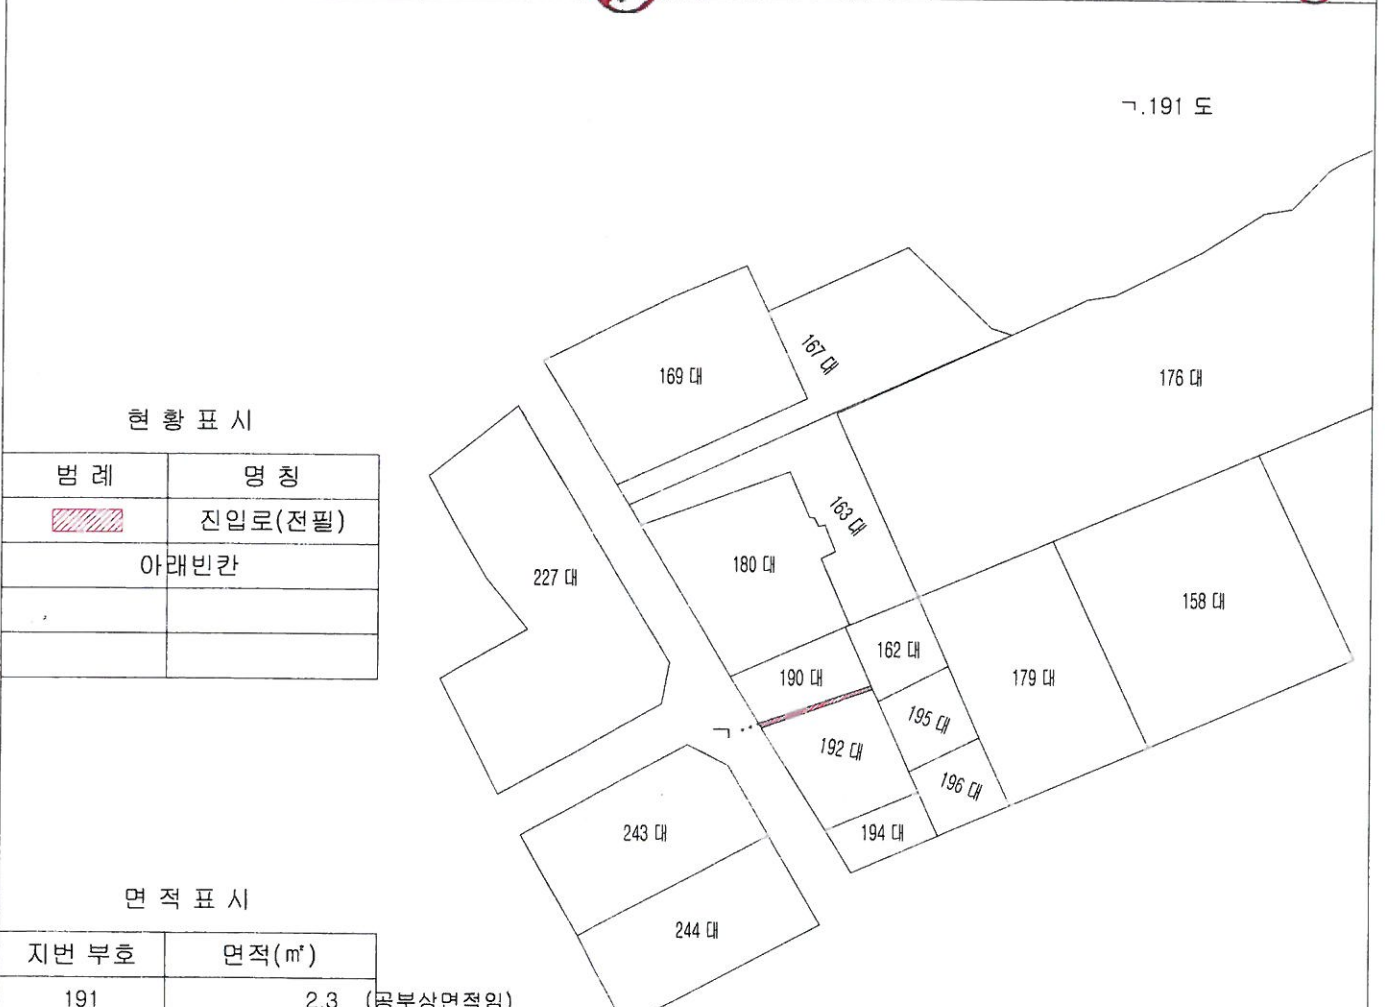



지적현황측량 성과도

| | | | | |
|-------|---|-------|---|---------------|
| 토지 소재 | 중구 남대문로5가 191번지 1필 | | 축척 | 1 — 600 |
| 측량자 | 2015년 5월 21일 | 측량성과도 | 2015년 5월 21일 | |
| | 지적기사 김원준 (인 ) | 작성자 | 지적기사 이종승 (인 ) | |



현황 표시


| 범례 | 명칭 |
|---|---------|
|  | 진입로(전필) |
| | 아래빈칸 |
| | |

면적 표시

| 지번 부호 | 면적(m ²) |
|-------|---------------------|
| 191 | 2.3 (공부상면적임) |
| 아래빈칸 | |
| | |
| | |
| | |
| | |
| | |

지적현황측량 결과도에 의하여 작성하였습니다.

2015년 5월 21일

대한지적공사 서울지역본부 중부지사장 인 

| | |
|----|--------------------------|
| 비고 | 이 측량성과도는 측량에 사용할 수 없습니다. |
|----|--------------------------|