


포장패턴상세도

S = 1 : 20(A1)
1 : 40(A3)

변경 전

㉠보도_ 포장패턴모듈상세도 [포천석, 운천석]

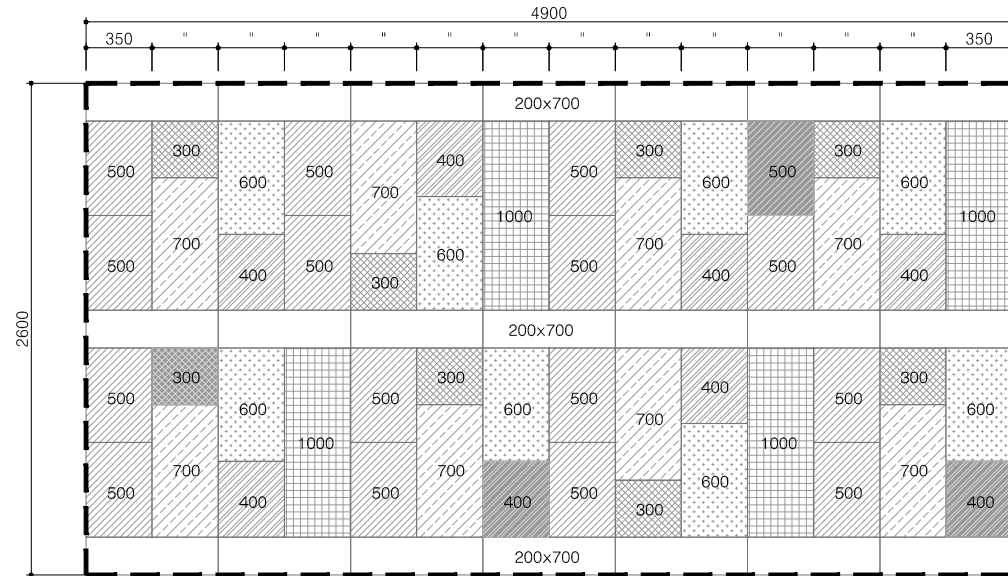


■ 석재판석수량

구분	기호	규격	비고
포천석	■	300x350xT100	90%
	■	400x350xT100	
	■	500x350xT100	
	■	600x350xT100	
	■	700x350xT100	
운천석	■	1,000x350xT100	10%
	■	300x350xT100	
	■	400x350xT100	

변경 후


㉠보도_ 포장패턴모듈상세도 [포천석, 운천석]

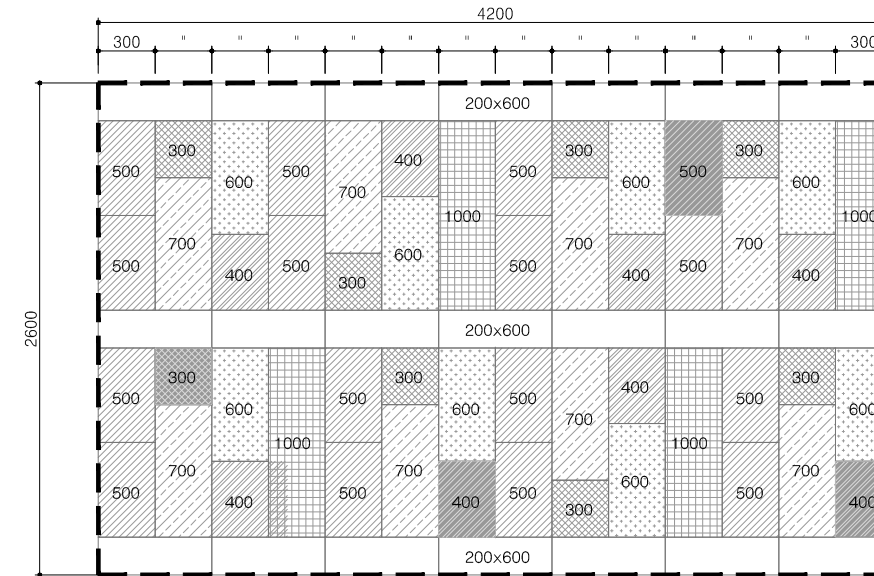


■ 석재판석수량

구분	기호	규격	비고
포천석	■	300x300xT100	90%
	■	400x300xT100	
	■	500x300xT100	
	■	600x300xT100	
	■	700x300xT100	
운천석	■	1,000x300xT100	10%
	■	300x300xT100	
	■	400x300xT100	


㉢자전거도로_ 포장패턴모듈상세도 [고흥석]

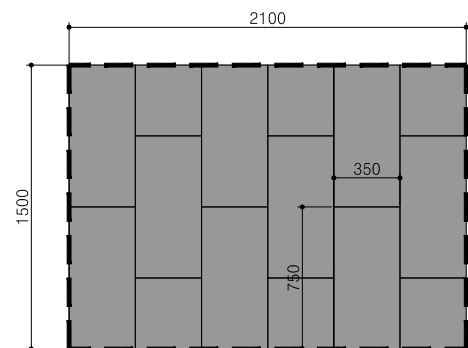


㉣차도_ 포장패턴모듈상세도 [고흥석]

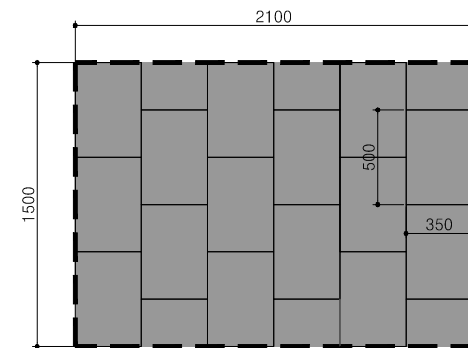

㉢자전거도로_ 포장패턴모듈상세도 [고흥석]

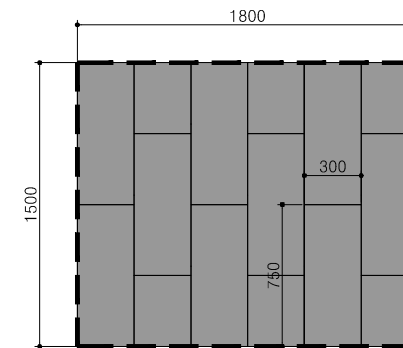

㉣차도_ 포장패턴모듈상세도 [고흥석]

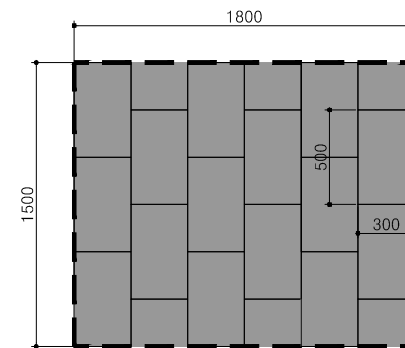

회사명	시행청	용역회사	축척(A1)	설계일자	과업책임자	과업참여자	설계자	도면명	도면번호
창덕궁 앞 도성한복판 주요가로 기본 및 실시설계(돈화문로)	서울특별시	(주)동해종합기술공사 DONGHAE ENGINEERING & CONSULTANTS CO. LTD	S = 1/20(A1) 1/40(A3)	2018. 10	소보영	제철규	김범진	포장패턴상세도	L-203