



노인보호구역 현황 및 개선안도

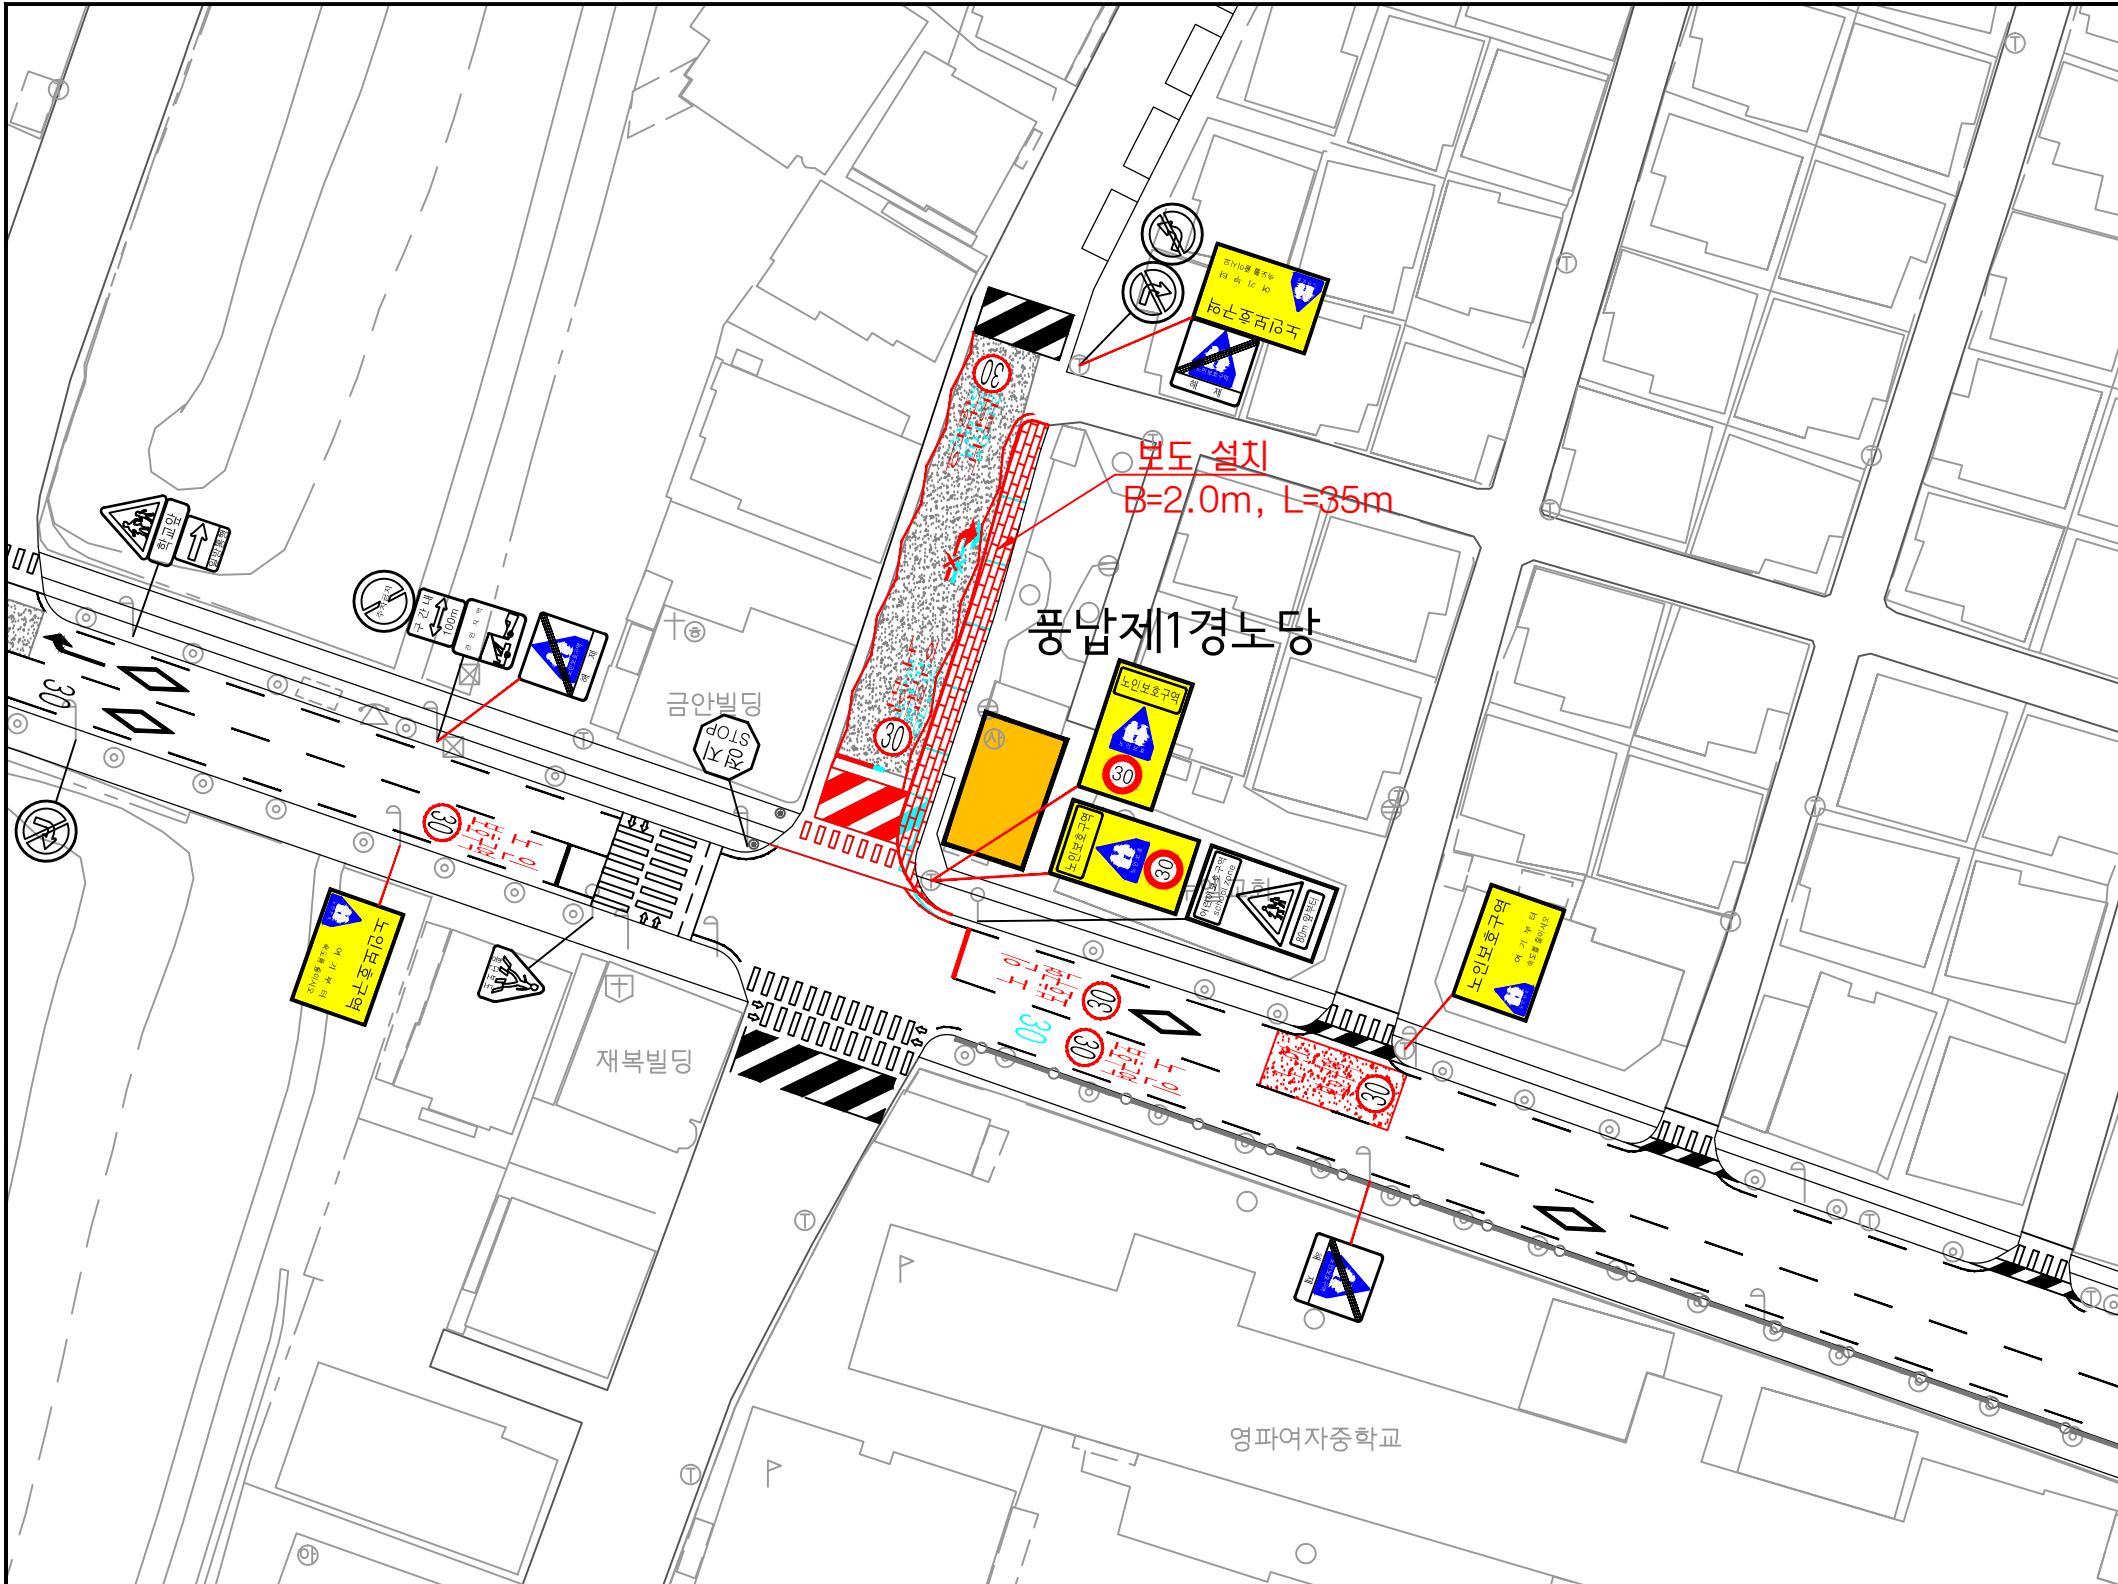

시설명	풍납제1경로당 (서울시 송파구 풍성로 67)
-----	--------------------------



구분		항목		수량		
				개선	신설	제거
구분	현황 - 검정색	경보등	개소			
	신설 - 빨강색	신호등	개소			
구분	재설치 - 분홍색	소계	개	8	-	-
	제거 - 하늘색	132	개			
안전표지	노인보호구역	214	개			
		218	개			
		219	개			
		224	개			
		227	개			
		322	개			
		323	개			
		326	개			
		327	개			
		403	개			
		418	개			
		427	개			
		428	개			
		429	개			
		안전표지	노인보호구역	〈통합표지〉		
323	개			3		
402	개					
415	개					
224	개					
427	개					
323	개			3		
427	개					
323	개					
218	개					
안전표지	노인보호구역	323	개			
		219	개			
		323	개			
		226	개			
		323	개	2		
		224	개			
		소계	개	16		10
		518	개	6		
		519	개			2
		안전표지	노인보호구역	520	m	66
530	개			2		1
523	면					4
532	개			1		1
536~536-3	개			6		
510~514	개			1		1
517	개					1
소계	개			1		1
116	m ²					
안전표지	노인보호구역			과속방지턱	개	1
		반사경	개			
		유색포장	m ²	46		
안전표지	노인보호구역	보도	m ²	70		
		도	m ²			

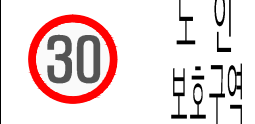

(현장조사일 : 2018년 04월)

