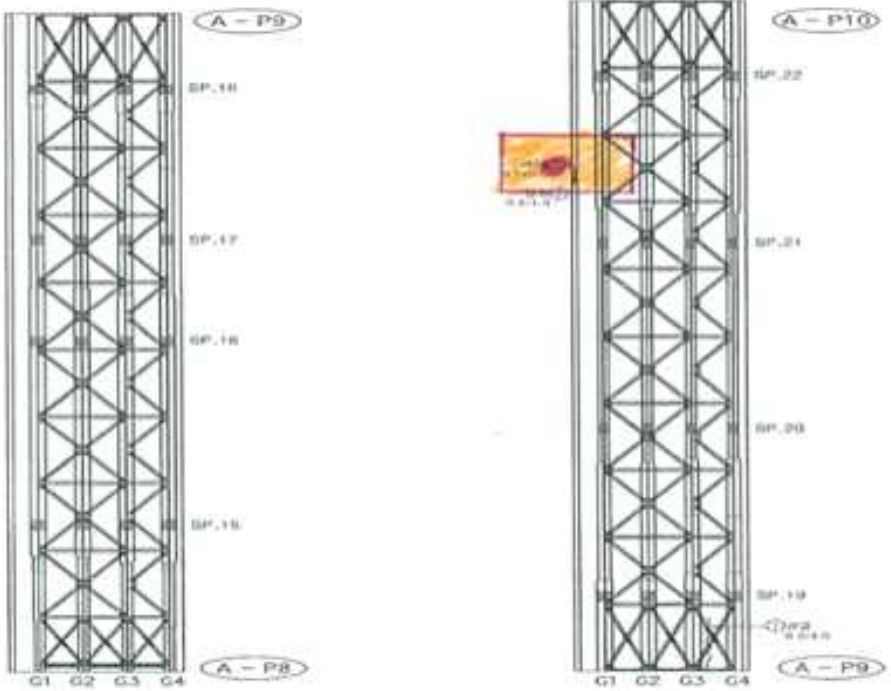
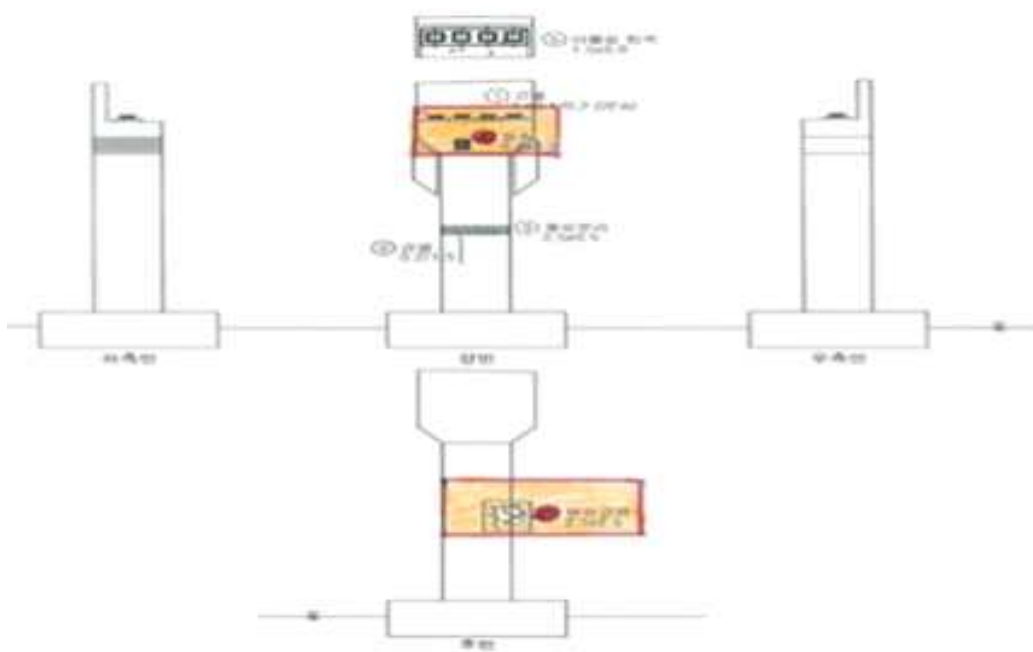



하 자 검 사 도 면

한남대교 진입램프 개선공사 중 구조물공사 하자보수공사 준공도면		하자보수 내용
 <p style="text-align: center;">배 면 도</p>	<p style="text-align: center;">(불필요시 생략)</p> <p style="text-align: center;">평 면 도</p>	<ul style="list-style-type: none"> ○ 하자발생 위치 : - PA9~PA10 G1외측 하면 ○ 하자발생 내용 : : 교량 하면 백태 ○ 하자보수 물량 : - 백태 : 0.1*0.2m = 0.02m²
<p><본공사></p> <ul style="list-style-type: none"> ○ 공사기간 : 2008.03.14. ~ 2009.11.28 ○ 시 공 사 : 위드제이산업 대표 나채오 ○ 공사금액 : 5,143,745천원 ○ 공사내용 : 북단연결로(A램프) B=7.65m, L=150m - 우물통기초, 교각, 상부슬라브, 	<p><하자보수공사 준공></p> <ul style="list-style-type: none"> ○ 하자완료일자 : 2019.11.28 ○ 하자검사일자 : 2018.06.19 ○ 하자보수공사 준공일 : 2018.11.28 ○ 시 공 사 : 위드제이산업 주식회사 ○ 현장대리인 : 조윤석 	


하 자 검 사 도 면

한남대교 진입램프 개선공사 중 구조물공사 하자보수공사 준공도면		하자보수 내용
 <p style="text-align: center;">측 면 도</p>	<p>(불필요시 생략)</p> <p style="text-align: center;">평 면 도</p>	<ul style="list-style-type: none"> ○ 하자발생 위치 : PA11 코핑, 교각 ○ 하자발생 내용 : 파손, 망상균열 ○ 하자보수 물량 <ul style="list-style-type: none"> - 파손 : 0.2*0.2m = 0.04m² - 망상균열 : 2.5*2.5m-6.25m²
<p><본공사></p> <ul style="list-style-type: none"> ○ 공사기간 : 2008.03.14. ~ 2009.11.28 ○ 시 공 사 : 위드제이산업 대표 나채오 ○ 공사금액 : 5,143,745천원 ○ 공사내용 : 북단연결로(A램프) B=7.65m, L=150m <ul style="list-style-type: none"> - 우물통기초, 교각, 상부슬라브, 	<p><하자보수공사 준공></p> <ul style="list-style-type: none"> ○ 하자만료일자 : 2019.11.28 ○ 하자검사일자 : 2018.06.19 ○ 하자보수공사 준공일 : 2018.11.28 ○ 시 공 사 : 위드제이산업 주식회사 ○ 현장대리인 : 조윤석 	

하 자 검 사 도 면

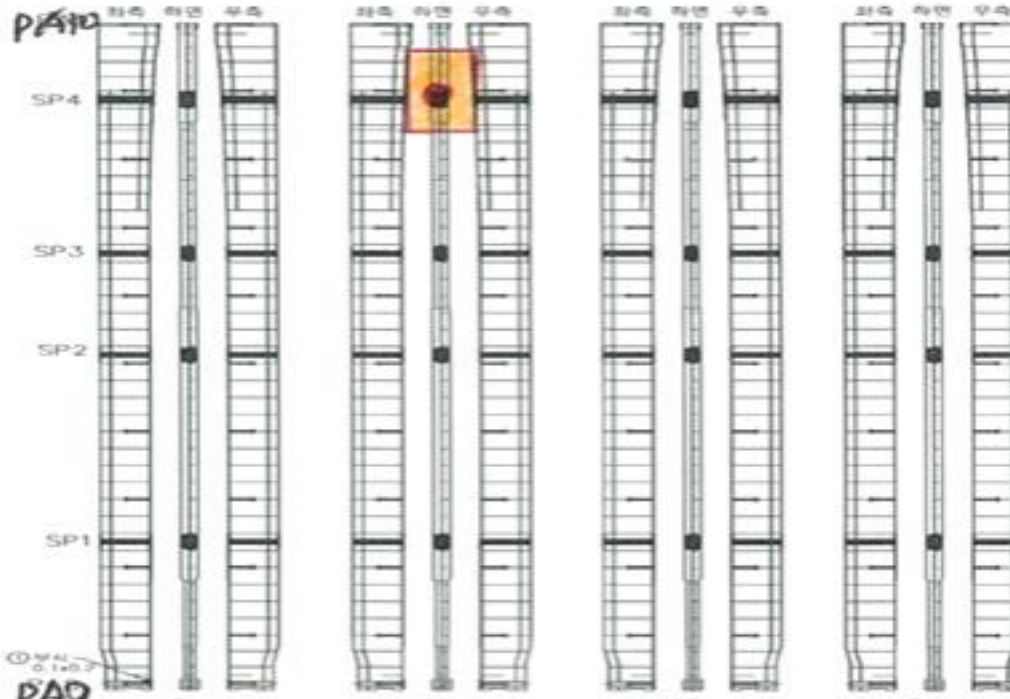한남대교 진입램프 개선공사 중 구조물공사 하자보수공사 준공도면	하자보수 내용
 <p style="text-align: center;">평 면 도</p>	<p style="text-align: center;">(불필요시 생략)</p> <p style="text-align: center;">평 면 도</p> <ul style="list-style-type: none"> ○ 하자발생 위치 : SA10 G2 ○ 하자발생 내용 : 도장 박리 ○ 하자보수 물량 - 도장박리: 0.1*0.1m = 0.01m²
<p><본공사></p> <ul style="list-style-type: none"> ○ 공사기간 : 2008.03.14. ~ 2009.11.28 ○ 시 공 사 : 위드제이산업 대표 나채오 ○ 공사금액 : 5,143,745천원 ○ 공사내용 : 복단연결로(A램프) B=7.65m, L=150m <ul style="list-style-type: none"> - 우물통기초, 교각, 상부슬라브, 	<p><하자보수공사 준공></p> <ul style="list-style-type: none"> ○ 하자만료일자 : 2019.11.28 ○ 하자검사일자 : 2018.06.19 ○ 하자보수공사 준공일 : 2018.11.28 ○ 시 공 사 : 위드제이산업 주식회사 ○ 현장대리인 : 조윤석

하 자 검 사 도 면

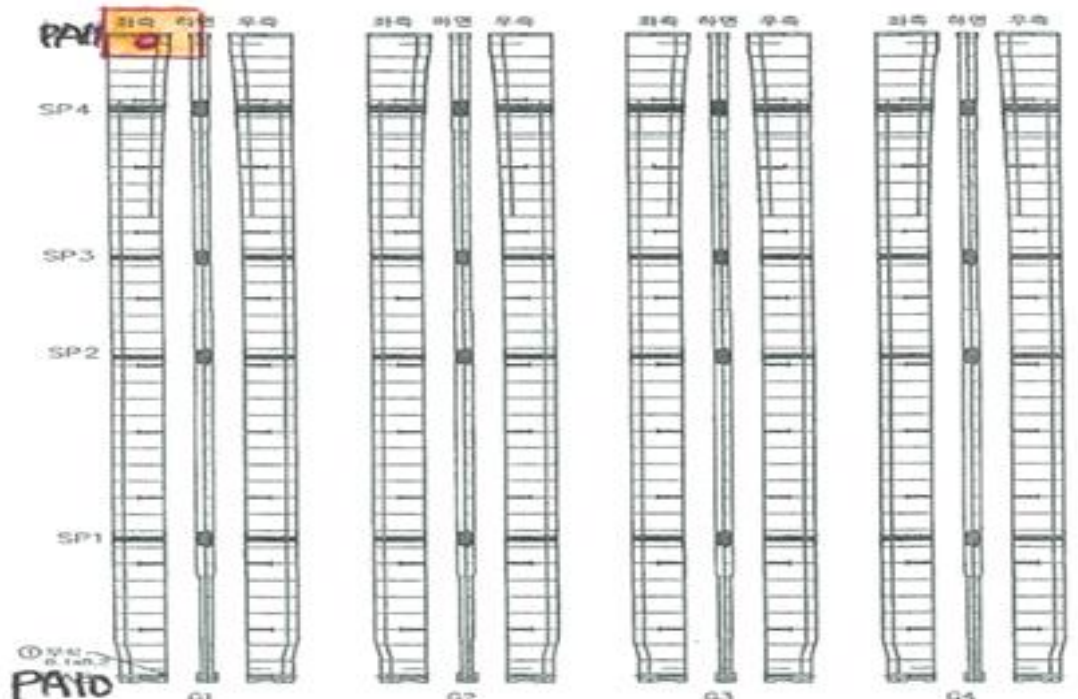한남대교 진입램프 개선공사 중 구조물공사 하자보수공사 준공도면	하자보수 내용
 <p style="text-align: center;">평 면 도</p>	<p style="text-align: center;">(불필요시 생략)</p> <p style="text-align: center;">평 면 도</p> <ul style="list-style-type: none"> ○ 하자발생 위치 : SA11 G1 ○ 하자발생 내용 : 강재 부식 ○ 하자보수 물량 : 강재부식: 0.1*0.3m = 0.03m²
<p><본공사></p> <ul style="list-style-type: none"> ○ 공사기간 : 2008.03.14. ~ 2009.11.28 ○ 시 공 사 : 위드제이산업 대표 나채오 ○ 공사금액 : 5,143,745천원 ○ 공사내용 : 북단연결로(A램프) B=7.65m, L=150m - 우물통기초, 교각, 상부슬라브, 	<p><하자보수공사 준공></p> <ul style="list-style-type: none"> ○ 하자만료일자 : 2019.11.28 ○ 하자검사일자 : 2018.06.19 ○ 하자보수공사 준공일 : 2018.11.28 ○ 시 공 사 : 위드제이산업 주식회사 ○ 현장대리인 : 조윤석