



# 어린이보호구역

## 현황 및 개선안도

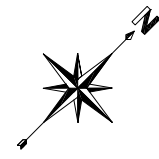

시설명 송파헬리오시티 어린이보호구역 지정구간(해누리)

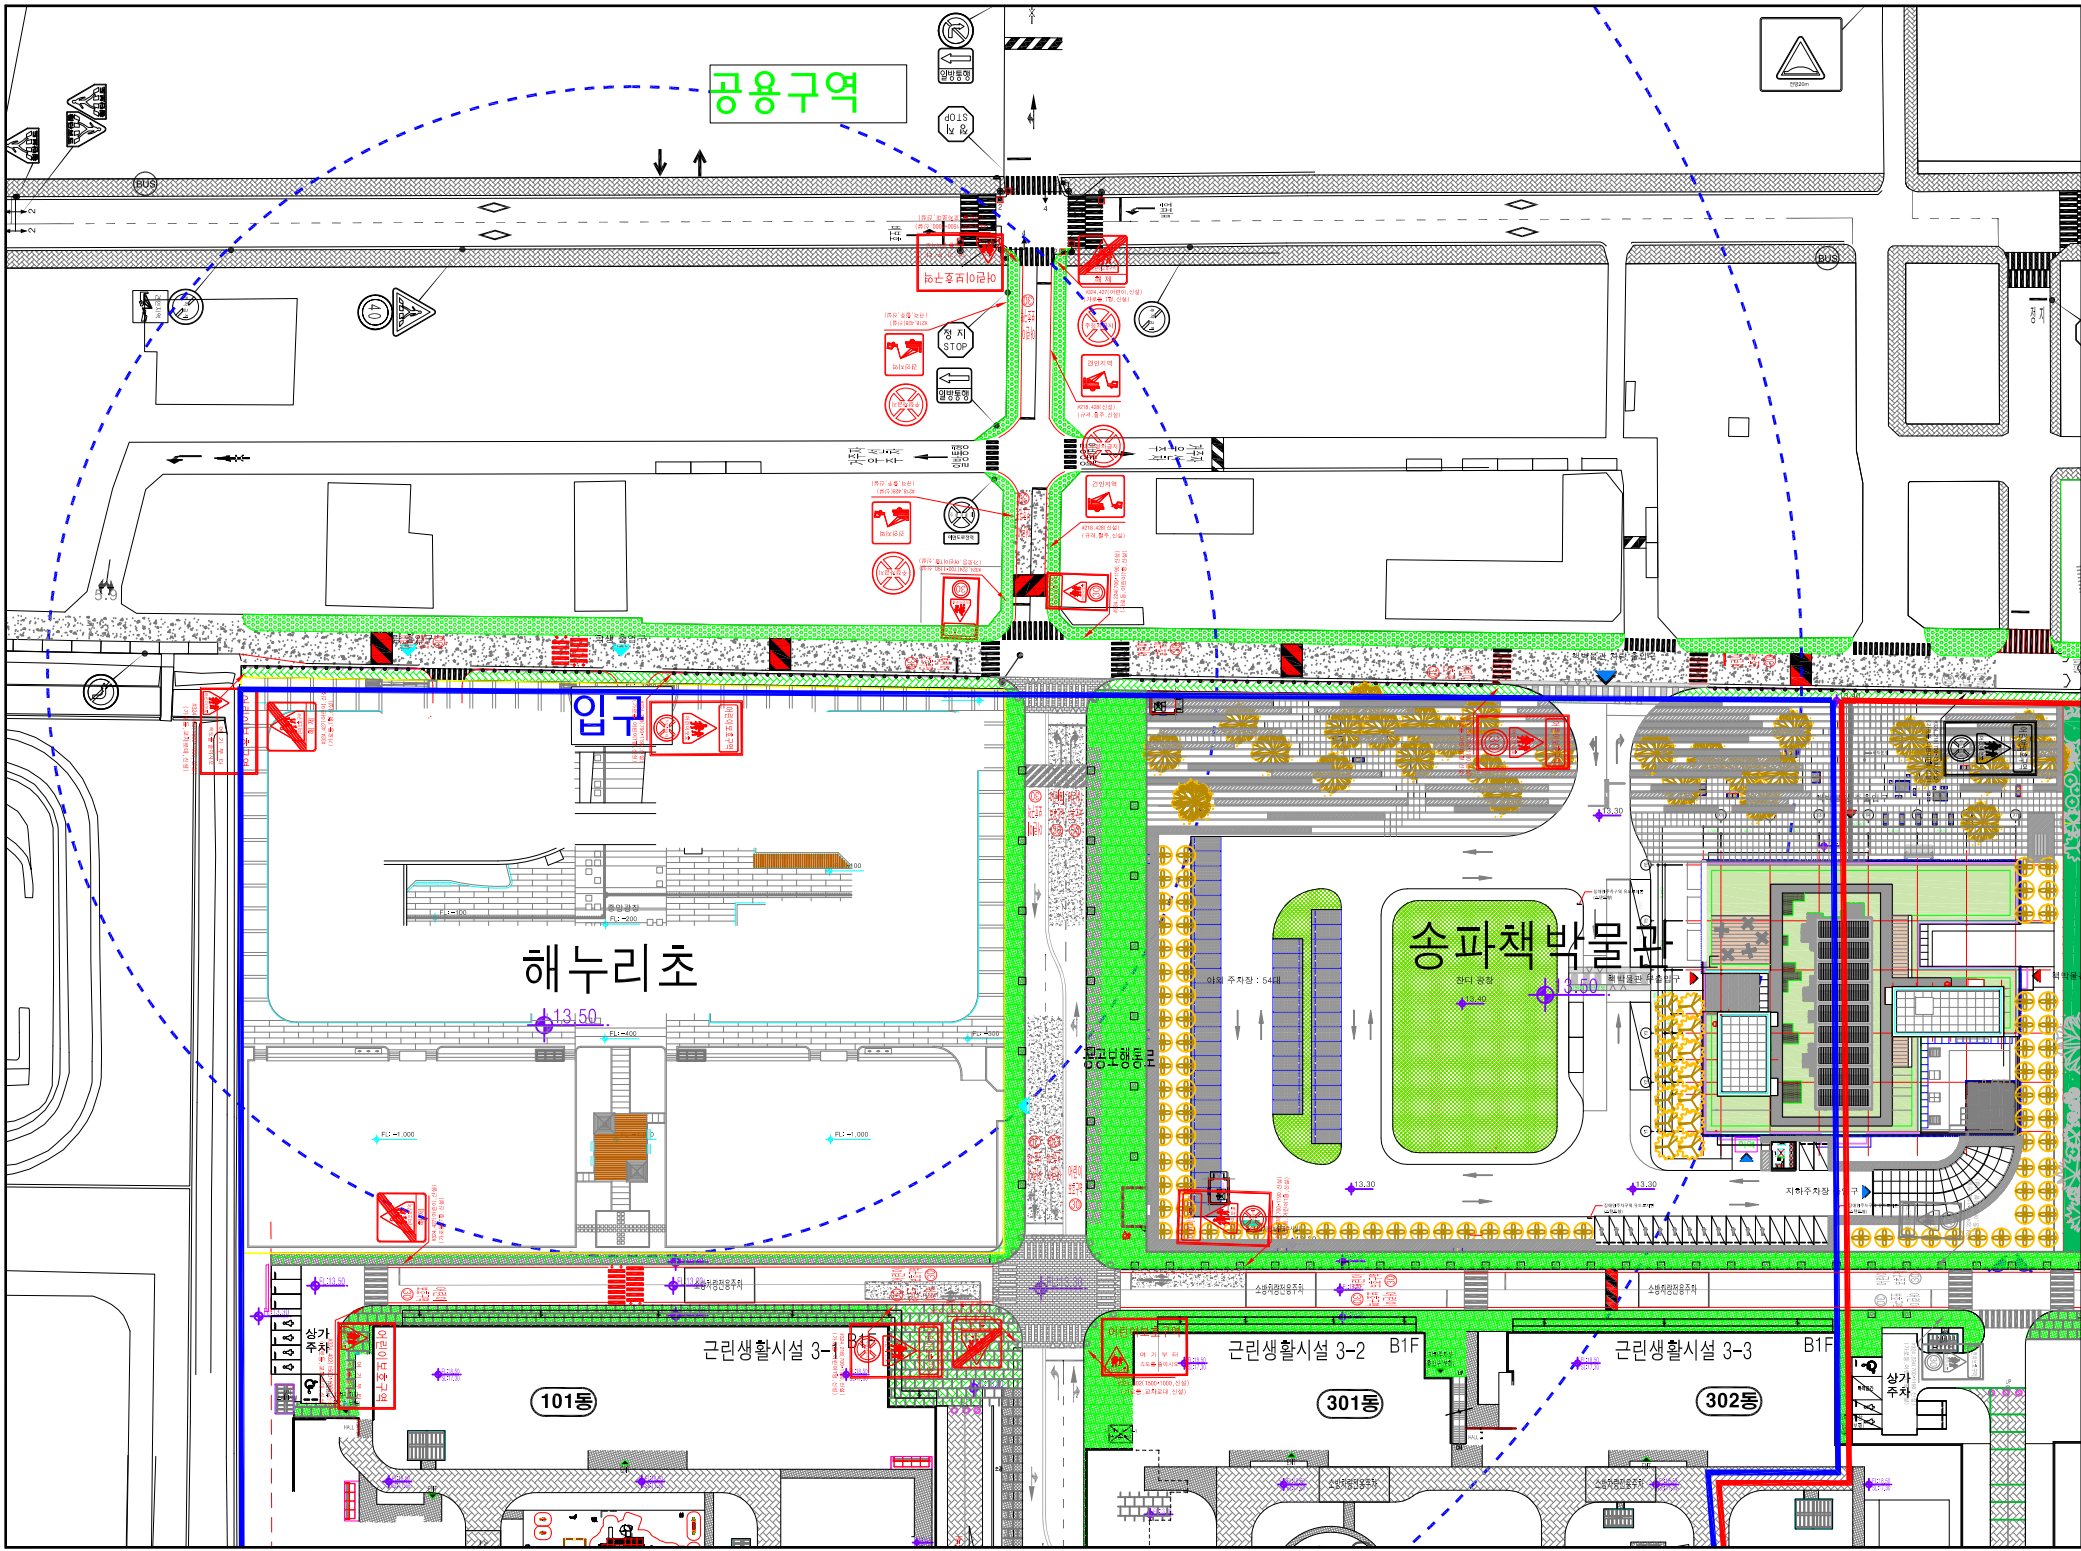

구분		항목	단위	현황	수량	개선
현황 - 검정색	신설 - 빨강색	경보등	개소			
		신호등	개소	1		
				소계	개	16
안전표지	표지 및 노면표시	<324.402> 어린이보호구역 여기부터 속도를 줄이시오		129	개	
				211	개	
				212	개	
				213	개	
				214	개	
				218	개	8
				224	개	
				227	개	
				306	개	
				322	개	
				324	개	
				326	개	
		327	개			
		328	개			
		402	개			
		403	개			
		412	개			
		418	개			
		428	개	8		
		<통합표지> 소계			14	
		324	개	4		
		402	개			
		324	개	3		
		224	개			
		324	개	3		
		218	개			
		218	개			
		428	개			
		219	개			
		428	개			
		324	개	4		
		427	개			
		소계	개	36		
		517	개			
		518	개	18		
		519	개			
		521	개			
		523	개			
		536	개	18		
		510~514	개			
		537~543	개			
		544	개			
		소계	개			
		과속방지턱	개	6		
		이미지헵프	개			
		가드웬스	M	487		
		보행공간	M <sup>2</sup>	897		

(현장조사일 : 2019년 01월)