


■ 그림 유치원: 송파구 동남로23나길 6(오금동)

해제도면: 어린이보호구역 해제 100m

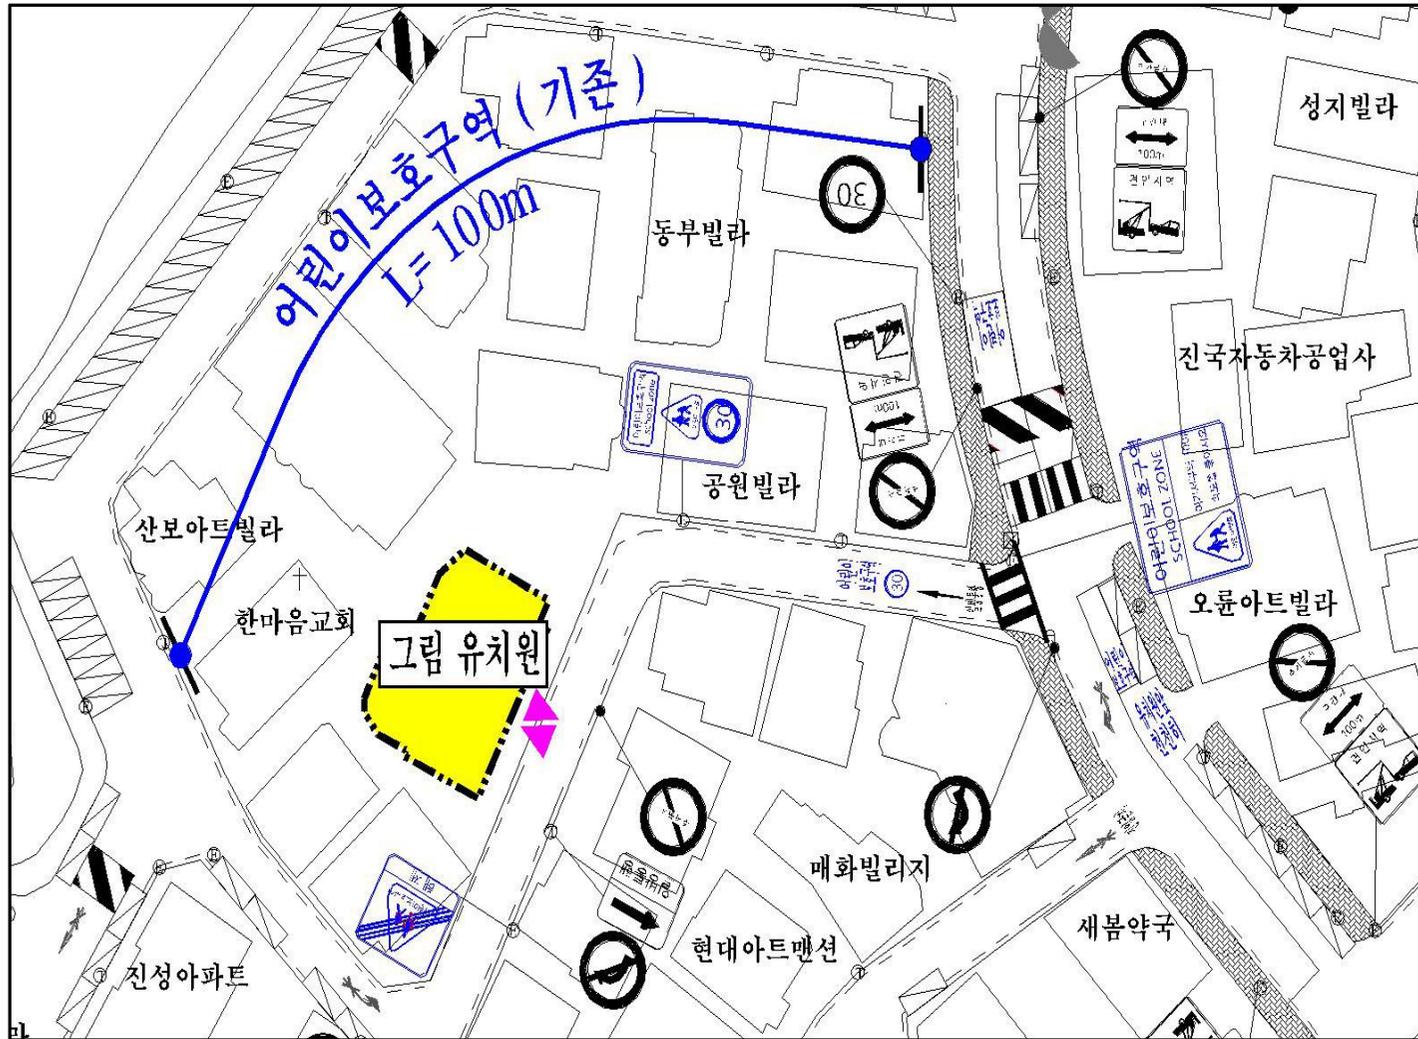

구분	항목	단위	현황	제거	
안전표지	신호등	개			
	소계	개	4	3	
	211				
	213		1		
	218				
	219		1		
	226				
	228				
	322				
	401				
	418				
	428				
	일방통행		1		
	〈통합표지〉				
	324				
402		1	1		
415					
224					
402					
415					
324		1	1		
427					
324		1	1		
224					
324					
226					
219					
428					
노면표시	소계	개	6	5	
	510				
	511				
	518		1	1	
	519				
	일방통행		1		
어린이보호구역		4	4		
부속물	소계	개			
	과속방지턱				
	반사경				