


■ 셋별 유치원: 송파구 중대로9길 53-27(가락동)

해제도면: 어린이보호구역 해제 300m

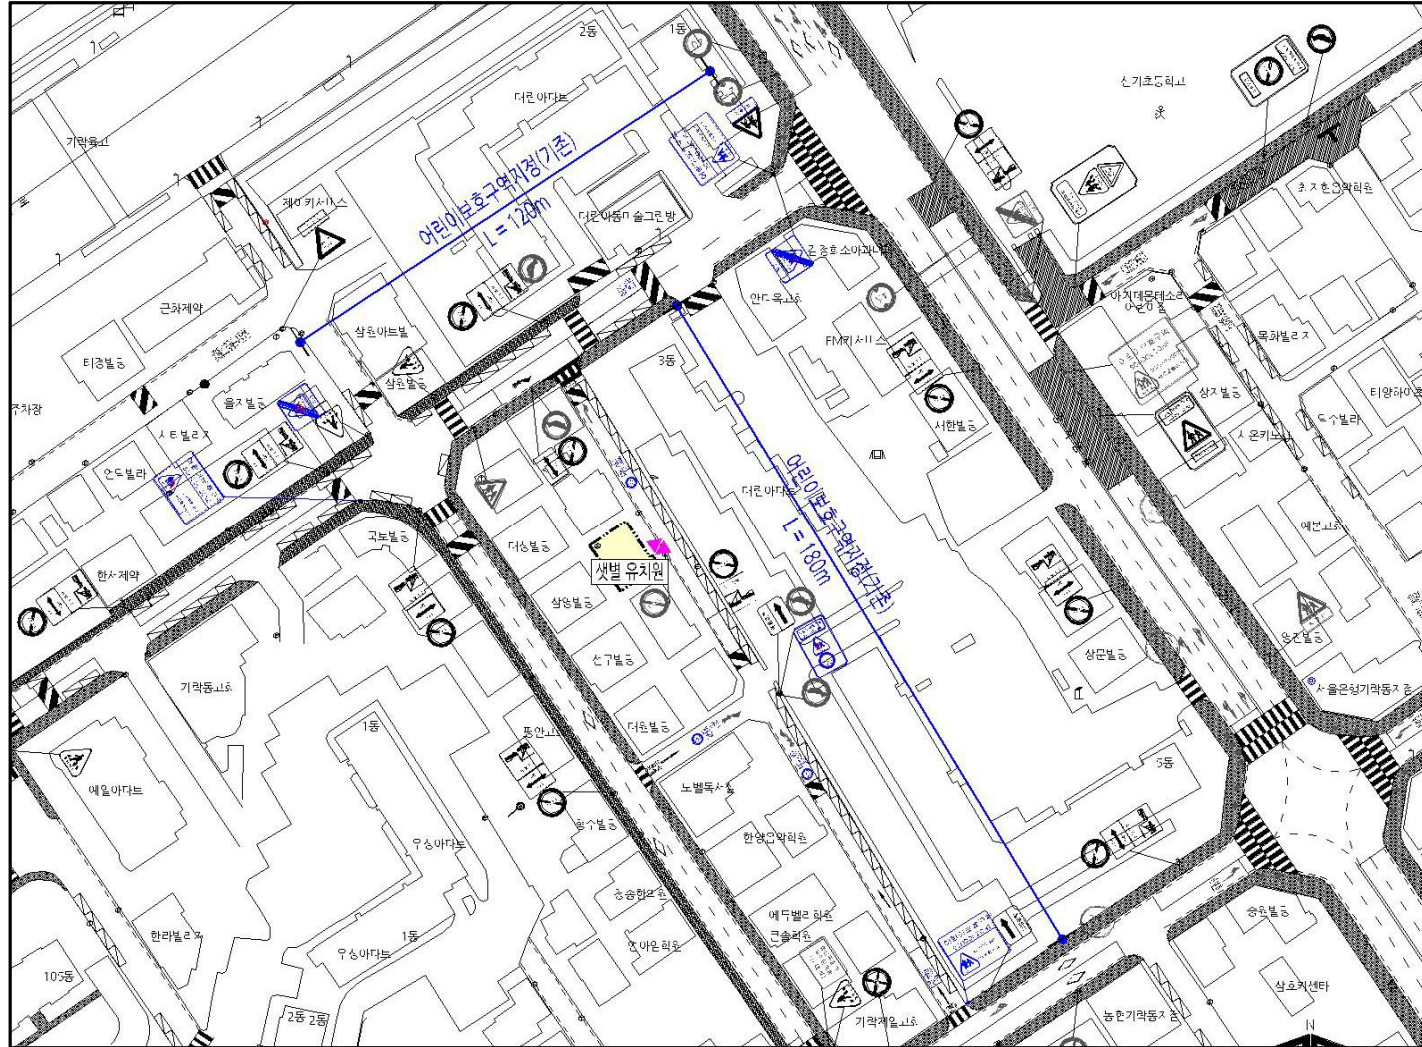

구분	항목	단위	현황	제거	
안전표지	신호등	개	1		
	소계		20	6	
	213		2		
	214		2		
	218				
	219		4		
	132		2		
	228				
	322				
	403		1		
	418				
	428		2		
	일방통행		1		
	(통합표지)				
		324 402 415	개	3	3
	224 402 415				
	324 427	개	2	2	
	324 224		1	1	
	324 226				
	219 428				
노면표시	소계		9	8	
	510				
	511				
	518	개	3	3	
	519				
	일방통행 어린이 보호구역		1 5		
부속물	소계		4		
	과속방지턱	개	3		
	반사경		1		