


□ 별내선 1공구 건설공사(2019. 7.30)

○ 시점부 작업장 주변 계획/ 현황 전경

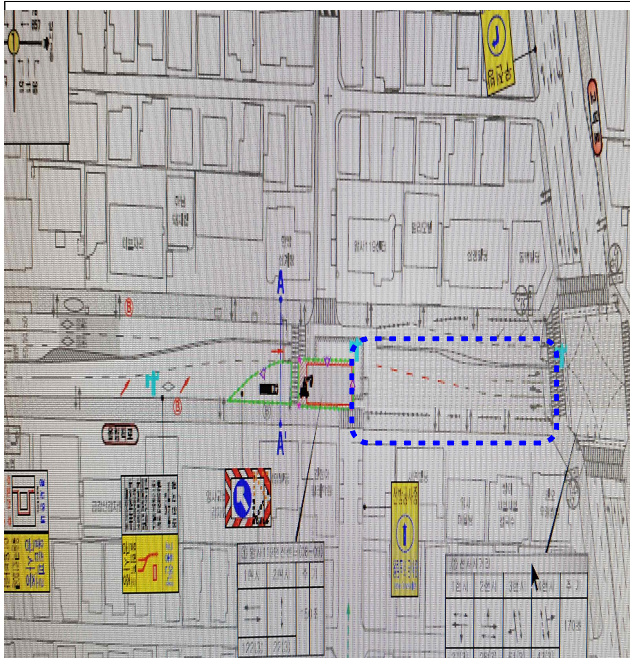

시점부 작업장(서연빌딩 앞) 배면부를 도로로 이용토록 계획

작업장 배면부 도로(서연빌딩 앞)를 무단 점용하여 자재+토사 적치장으로 사용

○ 정거장 구간 최고속도제한 노면표시 및 표지판 설치계획/ 현황 전경



정거장 구간 민원해소를 위하여 최고속도제한 (50→40)을 변경조치(8차 자문회의)

노면표시 및 속도규제 표지판이 미 반영된 전경